


Grunnmynd 1. hæð
 1 = 50 mm

- Skýringar:
- Lagnir í sökkli samkvæmt teikningu Emils Þórs Guðmundssonar dags. 18.02.2008
 - ▨ Lagnir lagðar eftir að plata var steypd (brotið fyrir lögnum) vegna breyttrar starfsemi.
 - Lagnir í eða á vegg

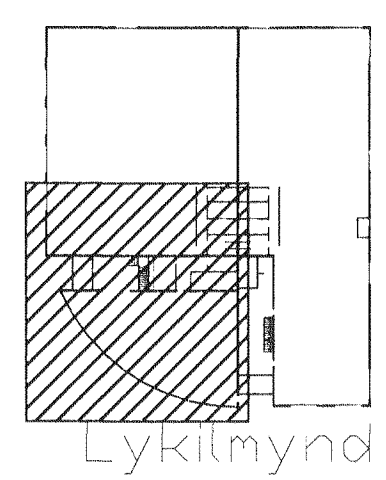

Skýringar sjá teikningu nr.300



Strendingur ehf. Verkfræðipjónustufélag Pjónustugata 13-15 · 220 Hafnarfirði Sími 565 5443 · Fax 565 5444 strendingur@strendingur.is		Frérennislögn Grunnmynd 1.hæð 3/4	
Lögmaður: <i>Emil Þór Guðmundsson</i> Sigurður Guðmundsson Kt. 191063-7599		Dagur: 22.07.2010	Takmið / Hvermið af: JW/SG
Sopnarráðgjafi: <i>Þorsteinn Þorsteinsson</i>		Málakvæði: 1:50	Númer teikningar: 303
Frérennislögnir: <i>141265-7829</i>		Bláskráð: A1	