



- Skýringar:
- Lagnir í sökkli samkvæmt teikningu Emils Þórs Guðmundssonar dags. 18.02.2008
  - Lagnir lagðar eftir að plata var steypt (brotið fyrir lögnum) vegna breyttrar starfsemi.
  - Lagnir í eða á vegg

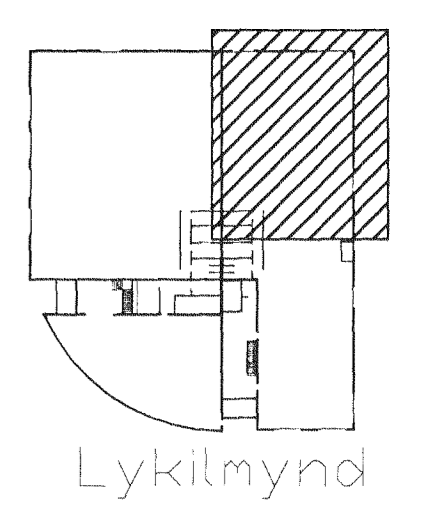

Skýringar sjá teikningu nr.300

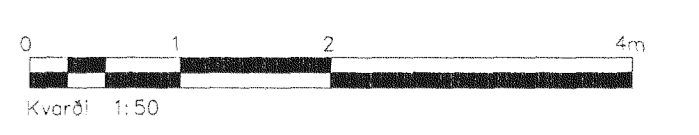

Útg.	Breytingar	Íbúnaður	Dagur
Verkteikning			

Selhella 5, Hafnarfirði			
<b>Strendingur ehf.</b> Verkfræðipjónustufélag Þrángarala 13-15 - 220 Hafnarfirður Sími 565 5640, Fax 565 5641 mendingur@strendingur.is		Frárennsliðgn Grunnmynd 1.hæð 2/4	
Málavörð Sigurður Guðmundsson Kt. 191063-7599		Daga 22.07.2010	Tökuð / Notað af JW/SG
Málavörð 1:50		Númer teikningar 302	Blaðnúmer A1