



Skýringar:
 ——— Lagnir í sökkli samkvæmt teikningu
 Emils Þórs Guðmundssonar dags. 18.02.2008
 // // // // // Lagnir lagðar eftir að plata var steypt (brotið fyrir lögnum)
 vegna breyttrar starfsemi.
 ——— Lagnir í eða á vegg

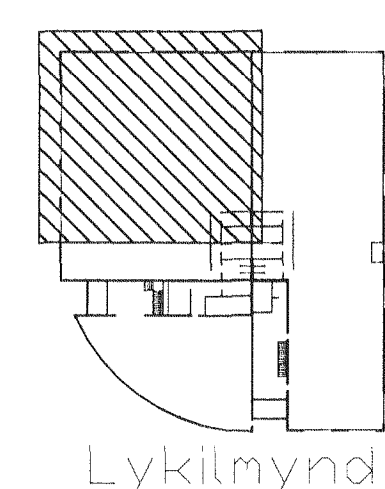

Skýringar sjá teikningu nr.300

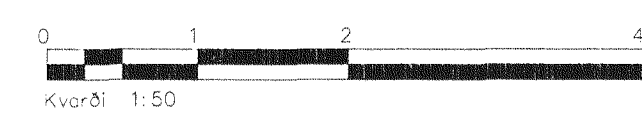

| | | | |
|-----|------------|----------|-------|
| Ótq | Breytingar | Höfundur | Dagur |
| | | | |

Selhella 5, Hafnarfirði

| | | |
|---|-------------------------------------|---------------------------|
| Strendingur ehf. Verkfræðipjónustufélag Fjarbergsgata 13-15 · 220 Hafnarfirður Sími 565 5448 · Fax 565 5441 smaugur@strendingur.is 23.07.2010 Höfundur: Sigurður Guðmundsson Sími 246 245-4119 Sími 191063-7599 | Frænnisliðgn Grunnmynd 1.hæð 1/4 | Tekni / handskrá JW/SG |
| | Dagur 22.07.2010 | Málsvæði 1:50 |