


- SKÝRINGAR**
- FRAGANGUR A LODAMORKUM VERÐI GERÐUR I SAMRADI VID LODARHAFA ADLIGGJANDI LODA STAERÐ OG STAÐSETNING LODA, BYGGINGARREITA OG BILASTAEDA ERU SYND A MÆLIBLOÐUM
- 2h= HUS A TVEIMUR HÆÐUM
 G= REIKNUD HÆÐ A GOTU, GANGSTETT, -STIG EDA LODAMORKUM
 L= LANDHÆÐ VID LODAMORK (LEIDBEINANDI)
 H= HÆÐ A AÐKOMUGOLFI - SJA SKILMALA
 Fr= TENGIHÆÐ A REGNVATNSFRARÆSI
 Fs= TENGIHÆÐ A SKOLPFRARÆSI
- BAKRASARVATN HITAVEITU SKAL VEITA I REGNVATNSFRARÆSI NEYSLUVATNSHEIMÆÐAR ERU Ø110 mm PE100, NEMA ANNAD SE SYNT A TEIKNINGU TENGIHÆÐ NEYSLUVATNSHEIMÆÐAR ER AÐ OLLU JOFNU 1,2 m UNDIR YFIRBORDI LANDS
- — NEYSLUVATNSHEIMÆÐ (MED LOKA)
 - - - - REGNVATNSFRARÆSI
 - SKOLPFRARÆSI
 - E, F, R HUSAGERÐ, SJA SKILMALA
 - ⑬ NUMER LODAR
 - 25,215,1 NUMER ADLIGGJANDI LODABLAÐA
- SJA JAFNFRAMT SKIPULAGSUPPDRATT OG SKILMALA
- 0 10 20 30 40m
 Kvarði 1 500

BREYTINGAR

Breyting A 28 02 08/IRB, Selhella 9 og Miðhella 3 sameinaðar í eina loð Samþ af skipulags- og byggingarfulltr 14 11 07
 Breyting B 15 10 18EJ, Br deiliskpulang samþ skipulags- og byggingarfulltr þann 29 8 2018, oðlaðist gildi 14 09 2018 Loðnmar
 Selhella 7 og 9 sameinaðar í eina loð Selhella 7, byggingarreit breytt og tengingangur milli bygginga Leiðrett hnit nr 176
 mælibloðin 25,101,4/21,004 og 26,101,5/421,005 sameinuð í eitt blað 26,101,4/222,027

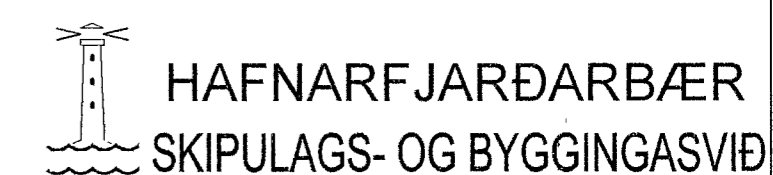

SELHELLA 5 OG 7		HÆÐABLAÐ		26,101,4
Teikn nr		422,078		
SELHRAUN NORÐUR				
Mælt	VSB	Samþykkt	fjs	
Hannað	ASK	Dags	15 10 2018	
Teiknað	EJ	M kv	1 500	
Breytt OKT 2018 MÆLIBLAÐ FRÁ VSB DAGS 03 07 08				
UPPFÆRT HJÁ SKIPULAGS- OG BYGGINGARSVIÐI				
HAFNARFJARDAR				