




Samþykkt þann


14 JULÍ 2004

Handwritten signature

Byggingafulltrúinn í Hafnarfirði
F.h. Sigurbjartur Halldórsson

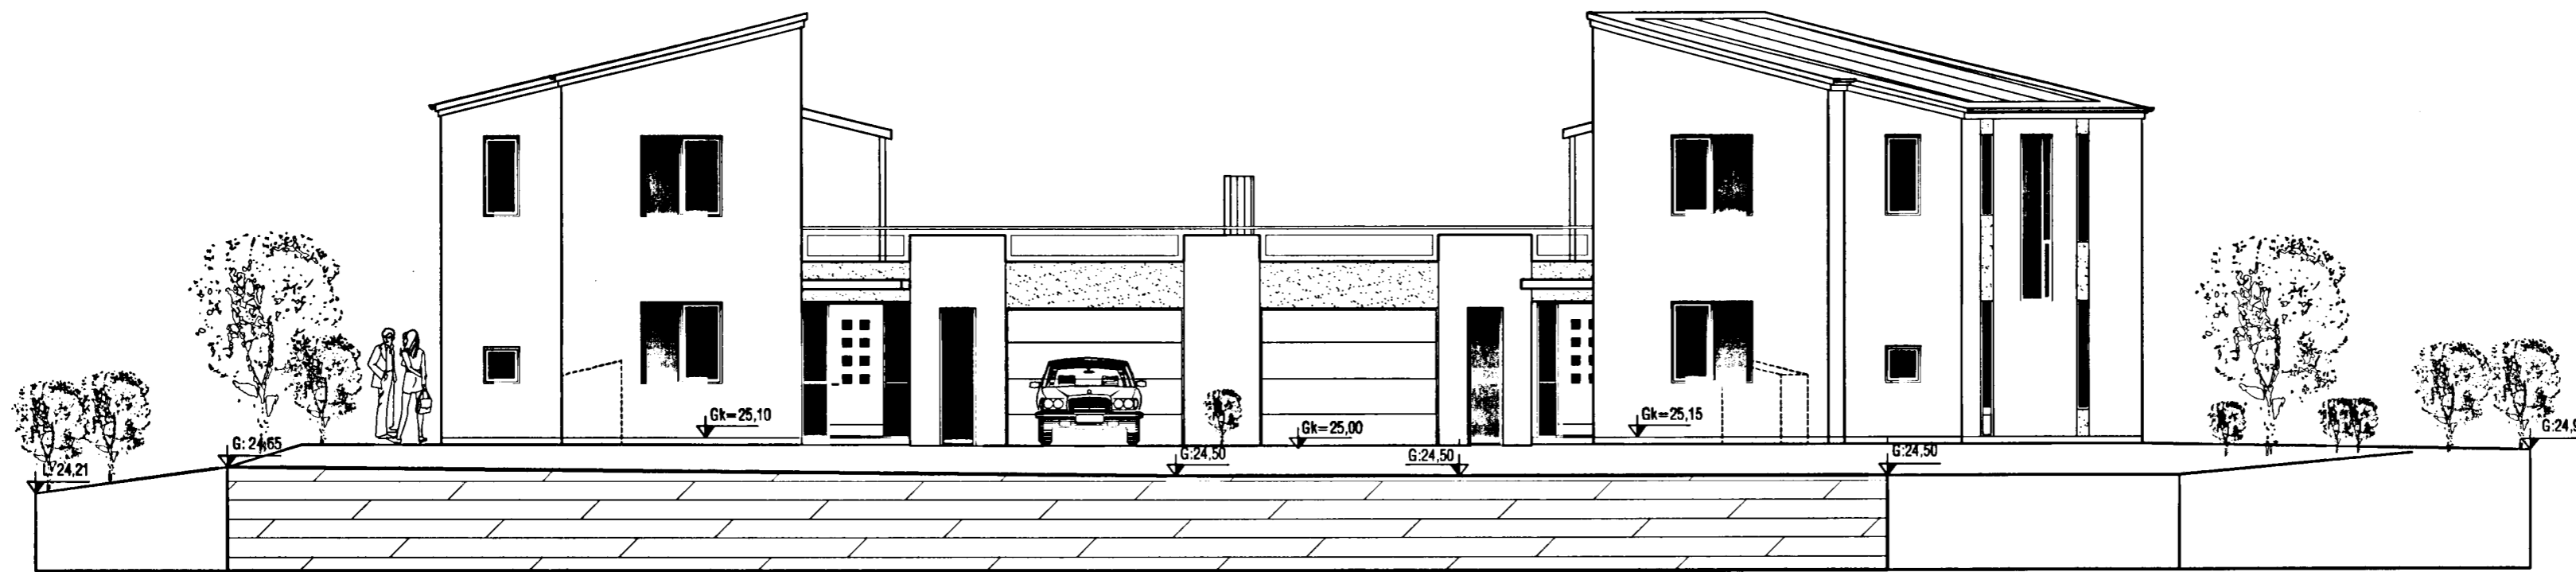

ÚTLIT NORÐ-AUSTUR

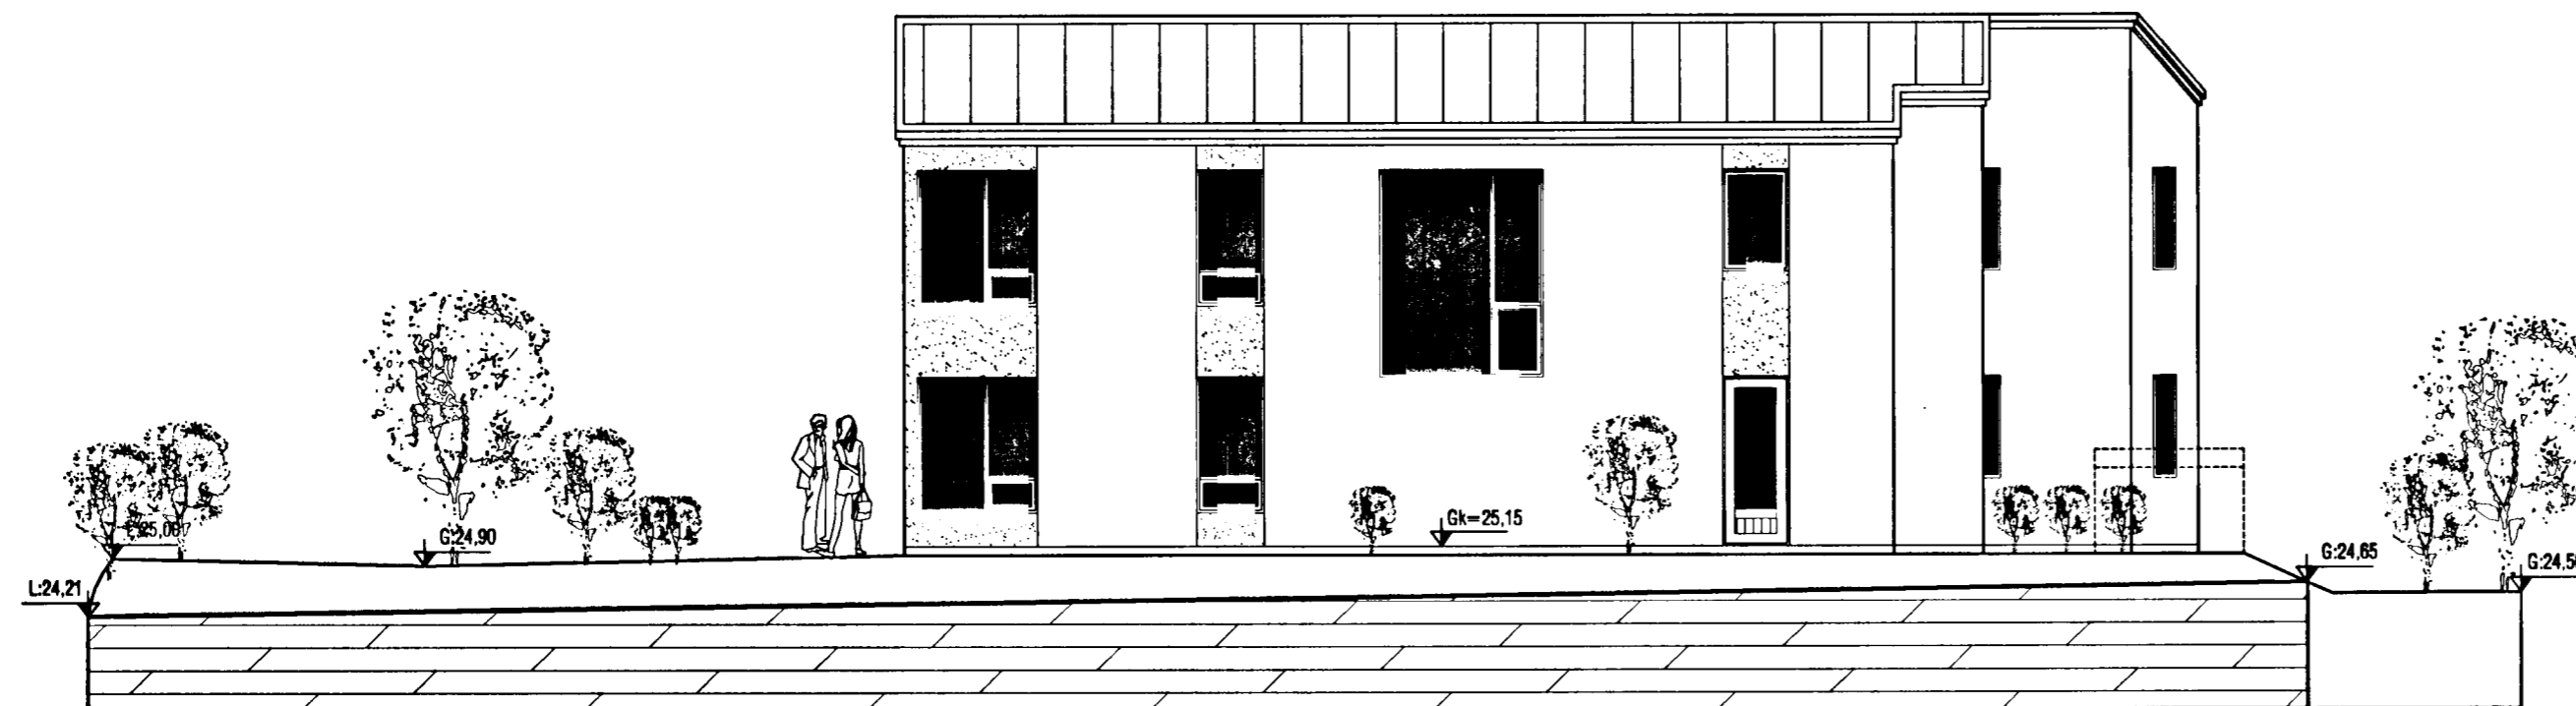

ÚTLIT SUÐ-AUSTUR

Br.10.02.04: HÚS HÆKKAD UM 25 CM
BREYTING 30.06.04: BREYTINGAR A SÚLUM Í HORNGLUGGUM

VEKTOR
-hönnun og ráðgjöf -
Nýbýlavegi 6, 200 Kópavogi.

Ríkharður Oddsson
byggingafræðingur
Kl. 270261-5159
sími: 554-0650 fax: 554-0609.

A-04	
Telkn. nr.	Tilvísun á teikningu
Samþykkt	

Br.1	10.02.04
Br.	Daga.

FÍFUVELLIR 25-27
ÚTLIT NORÐ-AUSTURS
OG SUÐ-AUSTURS

Hennad	Jón H. Hlööversson	Telknad	JHH
Dagsetning	30.06.04	Verk nr.	A-03-11-23
Mælikvarði	1:100	Telkn. nr.	A-04

Handwritten signature