




Samþykkt þann


14 JULI 2004

Byggingafulfræðinn í Hafnarfirði
F.h. Sigurbjartur Halldórsson

Handwritten signature

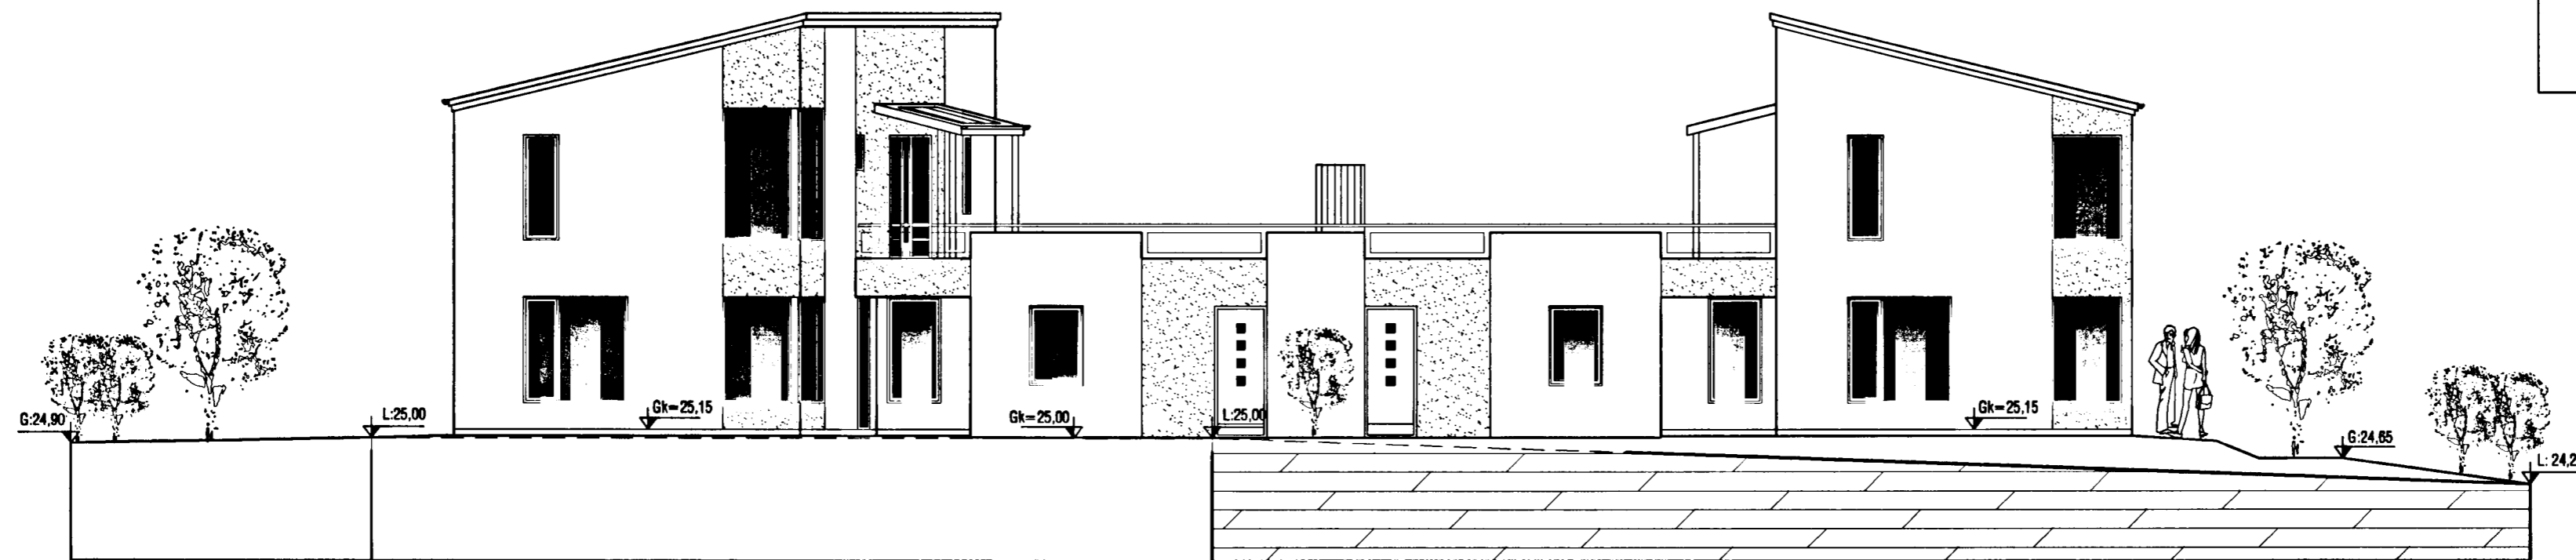

ÚTLIT SUÐ-VESTUR

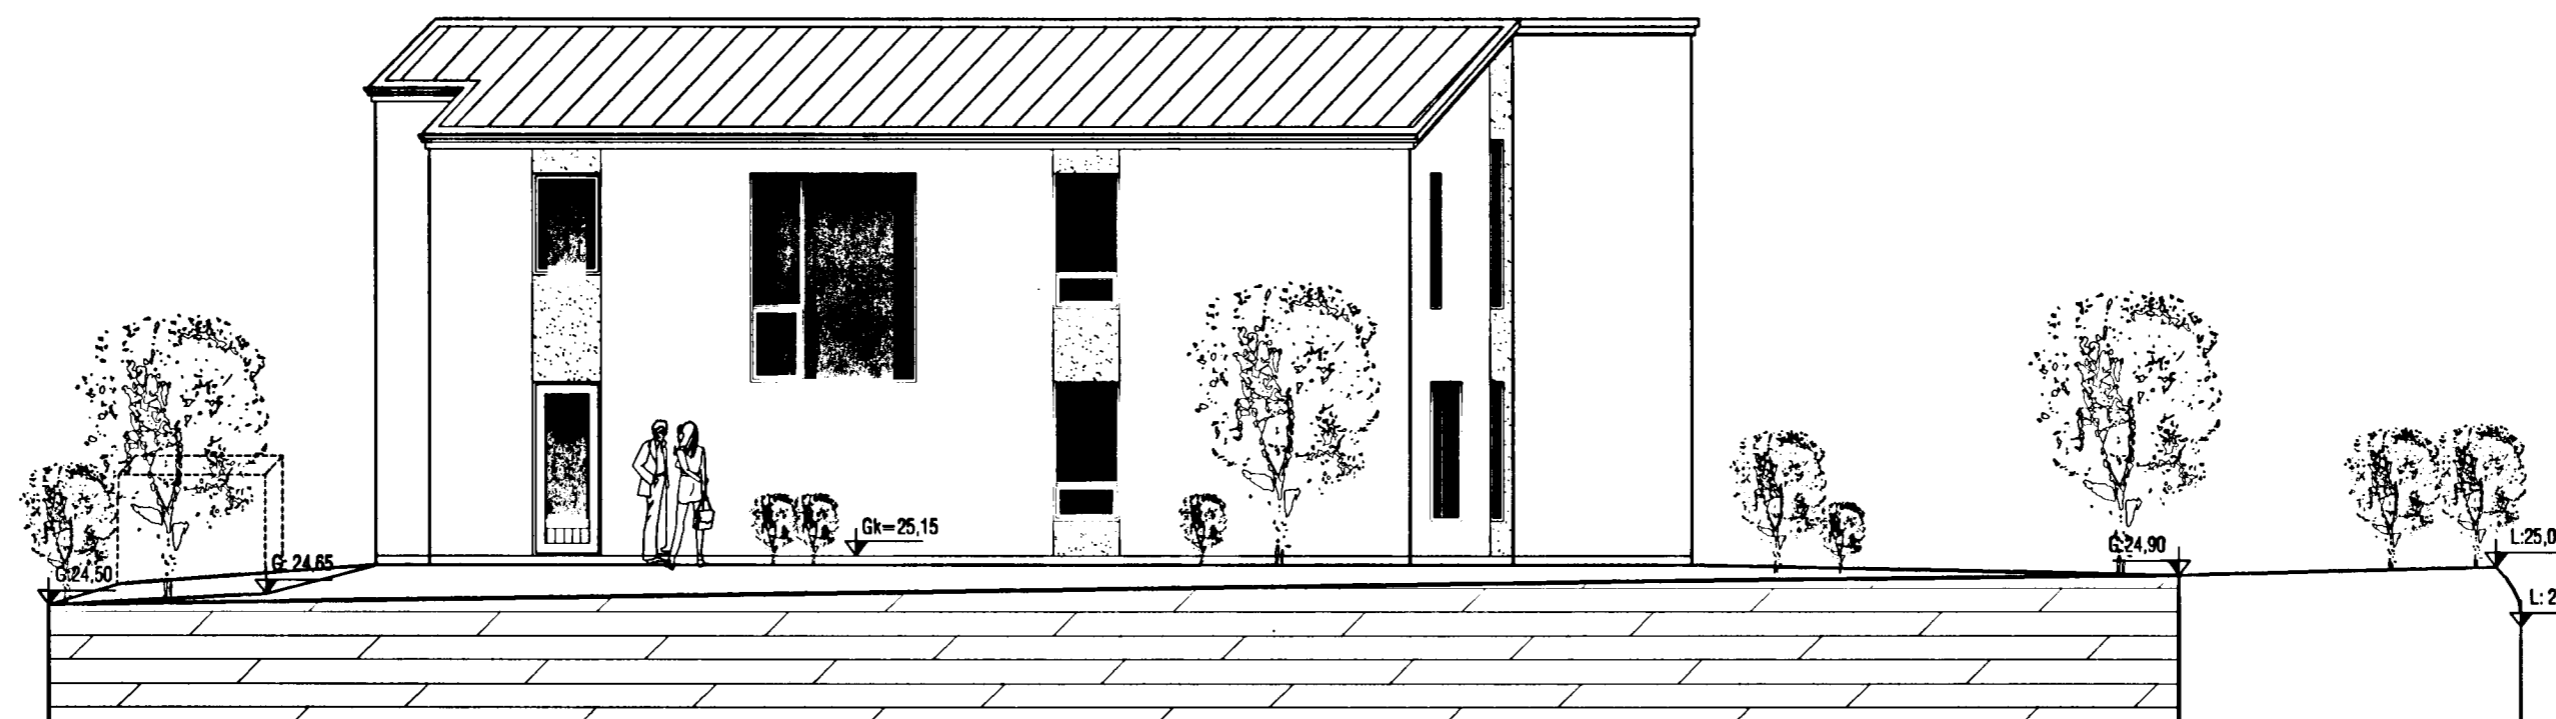

ÚTLIT NORÐ-VESTUR

Br. 10.02.04: HÚS HÆKKAD UM 25 CM
Br.30.06.04: BREYTING GLUGGA ÚTLIT ,G16 SÍKKADUR OG BREYTTAR SÚLUR Í HORNGLUGGUM

VEKTOR - hönnun og ráðgjöf - Nýbýlavegi 6, 200 Kópavogi.		Ríkharður Oddsson byggingafræðingur tlf. 270281-5150 sími 554-6650 fax 554-6669	FÍFUVELLIR 25-27																
A-05		Br.1 10.02.'04	ÚTLIT SUÐ-VESTURS OG NORÐ-VESTURS																
Telkn. nr.	Tilvísun á teikningu	Br.	Dags.																
Samþykkt		<table border="1"> <tr> <td>Hamab</td> <td>Jón H. Hildóversson</td> <td>Telknab</td> <td>JHH</td> </tr> <tr> <td>Dagsetning</td> <td>30.06.04</td> <td>Verk nr.</td> <td>A-03-11-23</td> </tr> <tr> <td></td> <td></td> <td>Mælikvæði</td> <td>1:100</td> </tr> <tr> <td></td> <td></td> <td>Telkn. nr.</td> <td>A-05</td> </tr>

Handwritten signature