
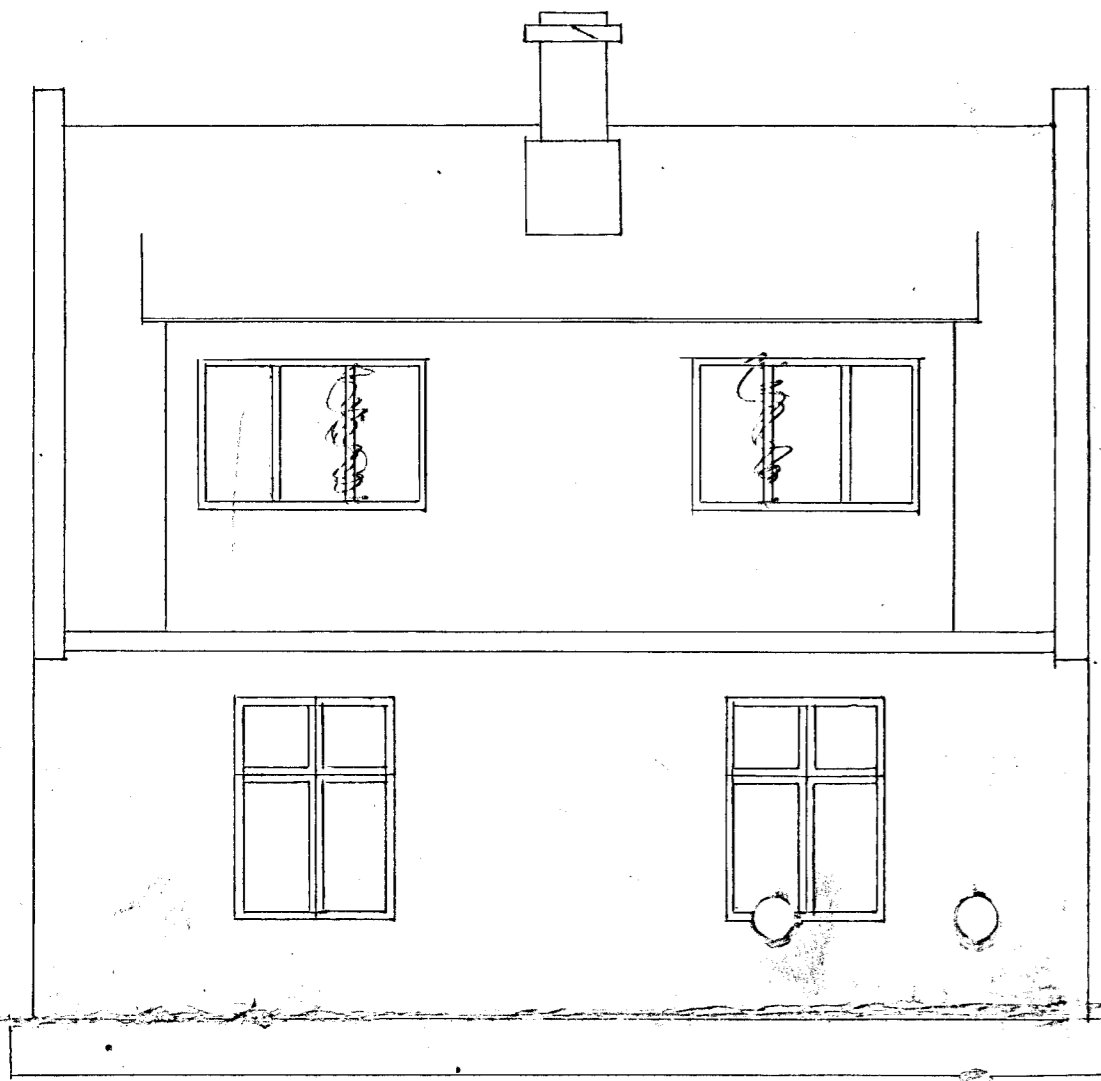


BREITING Á HÚSI FRIMANNS ÞÓRDARSONAR


við SELVOGSGÖTU NR 18

27/41 B


Glasskreyplun, i mál
Sumar 1987
F. H. J.

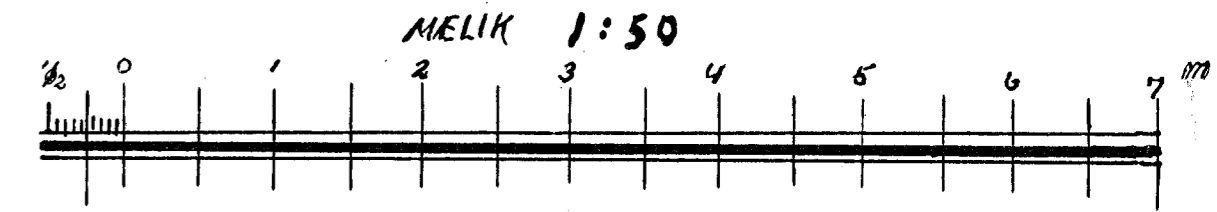


AUSTURHLID

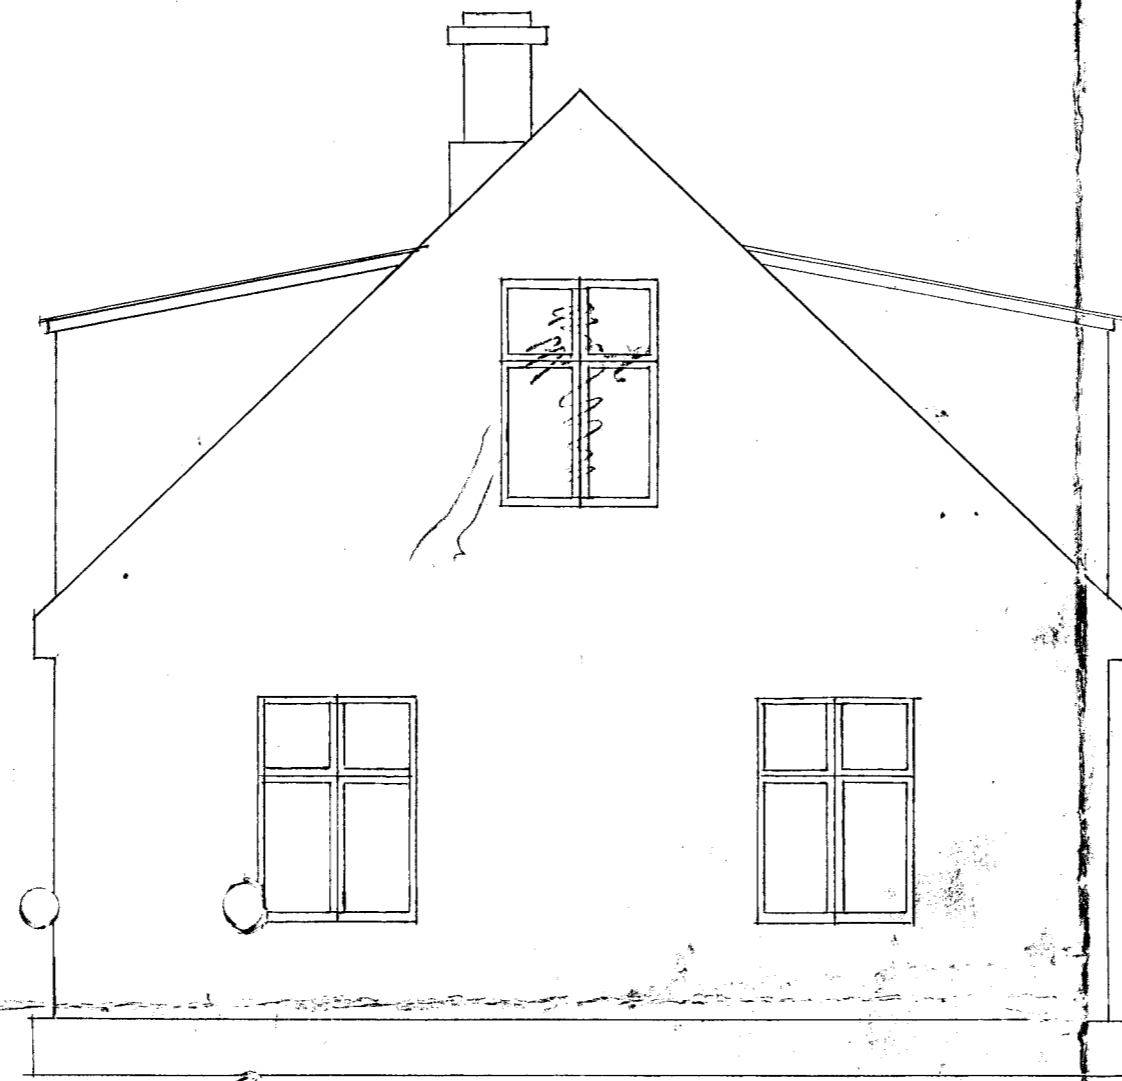


SUDURGAFL

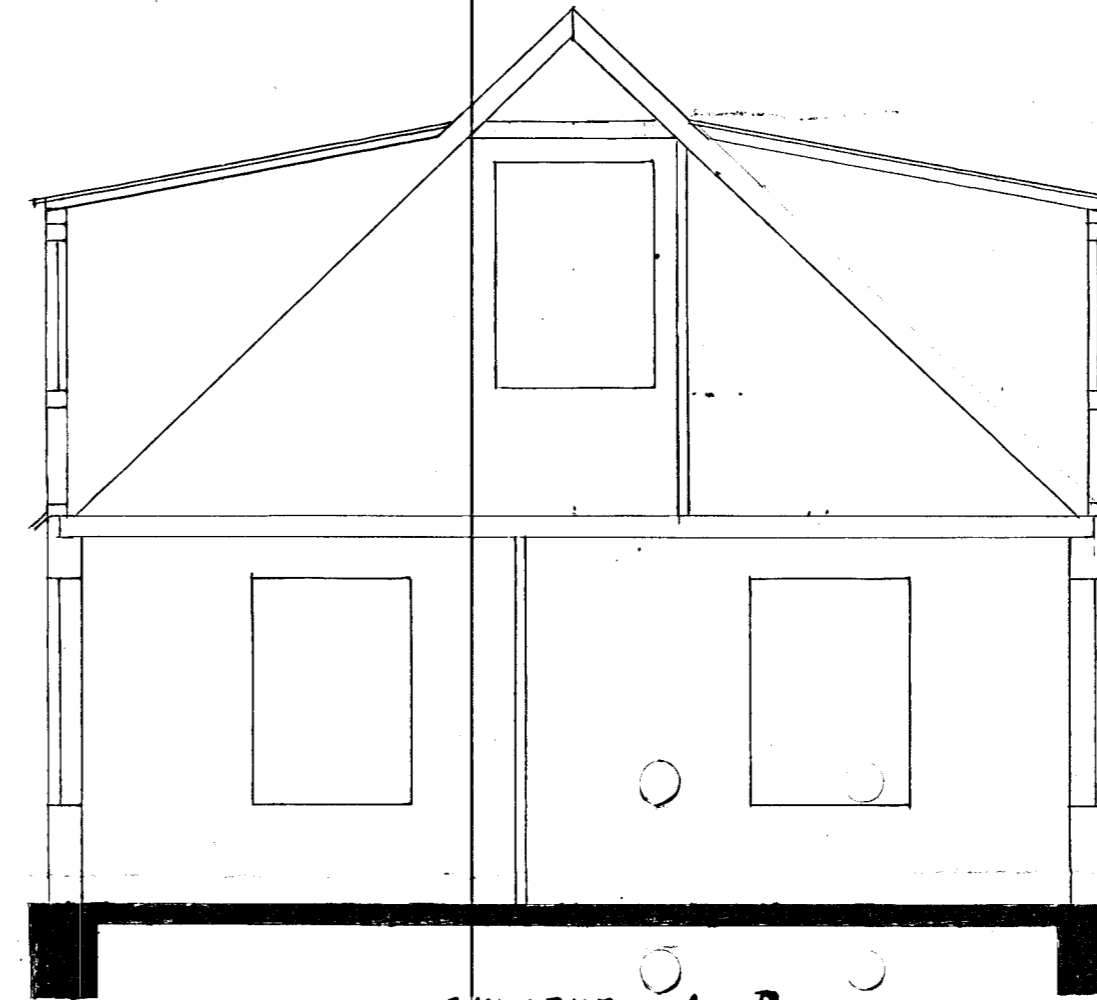


SKURDUR A-B

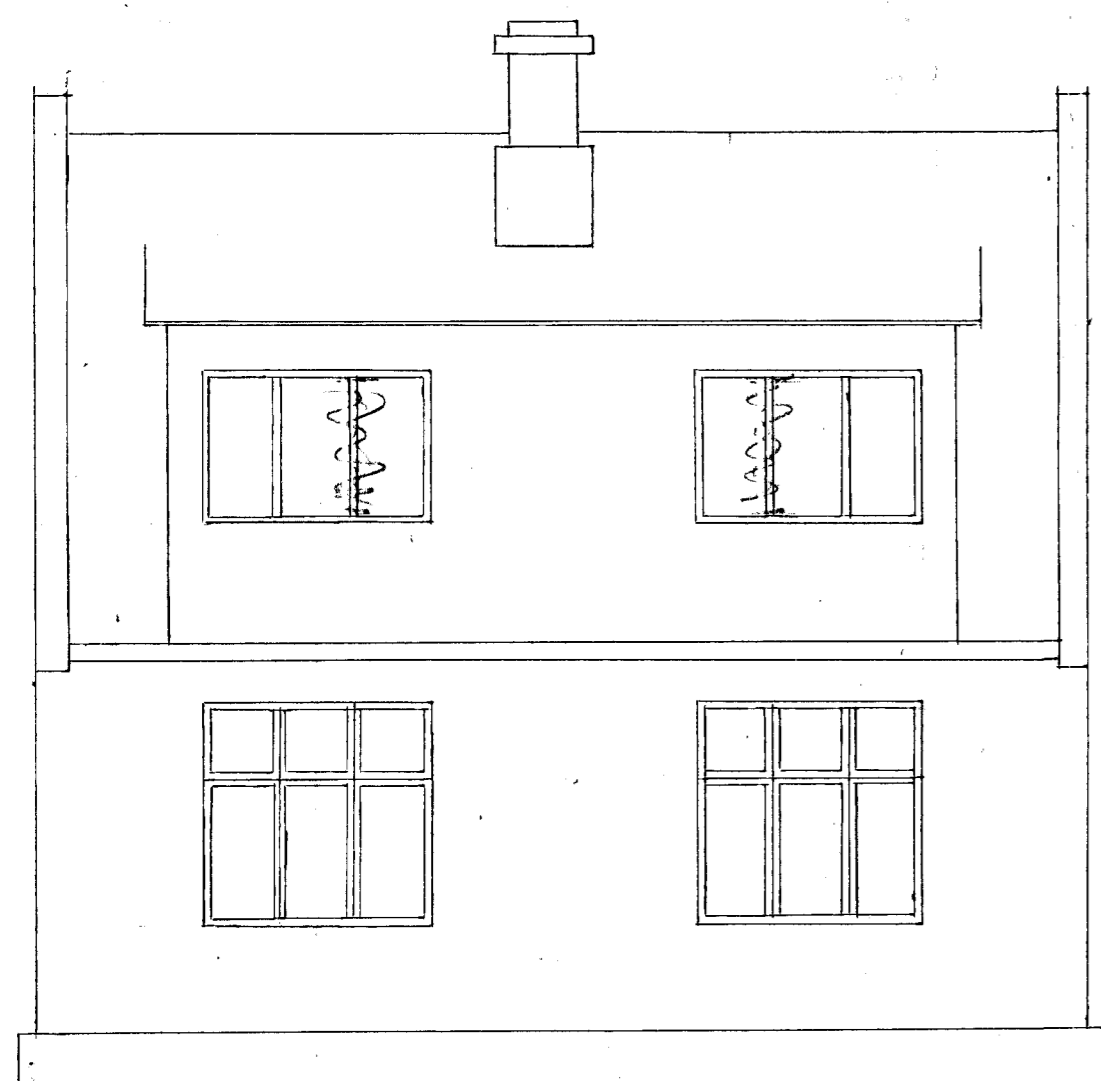


VESTURHLID

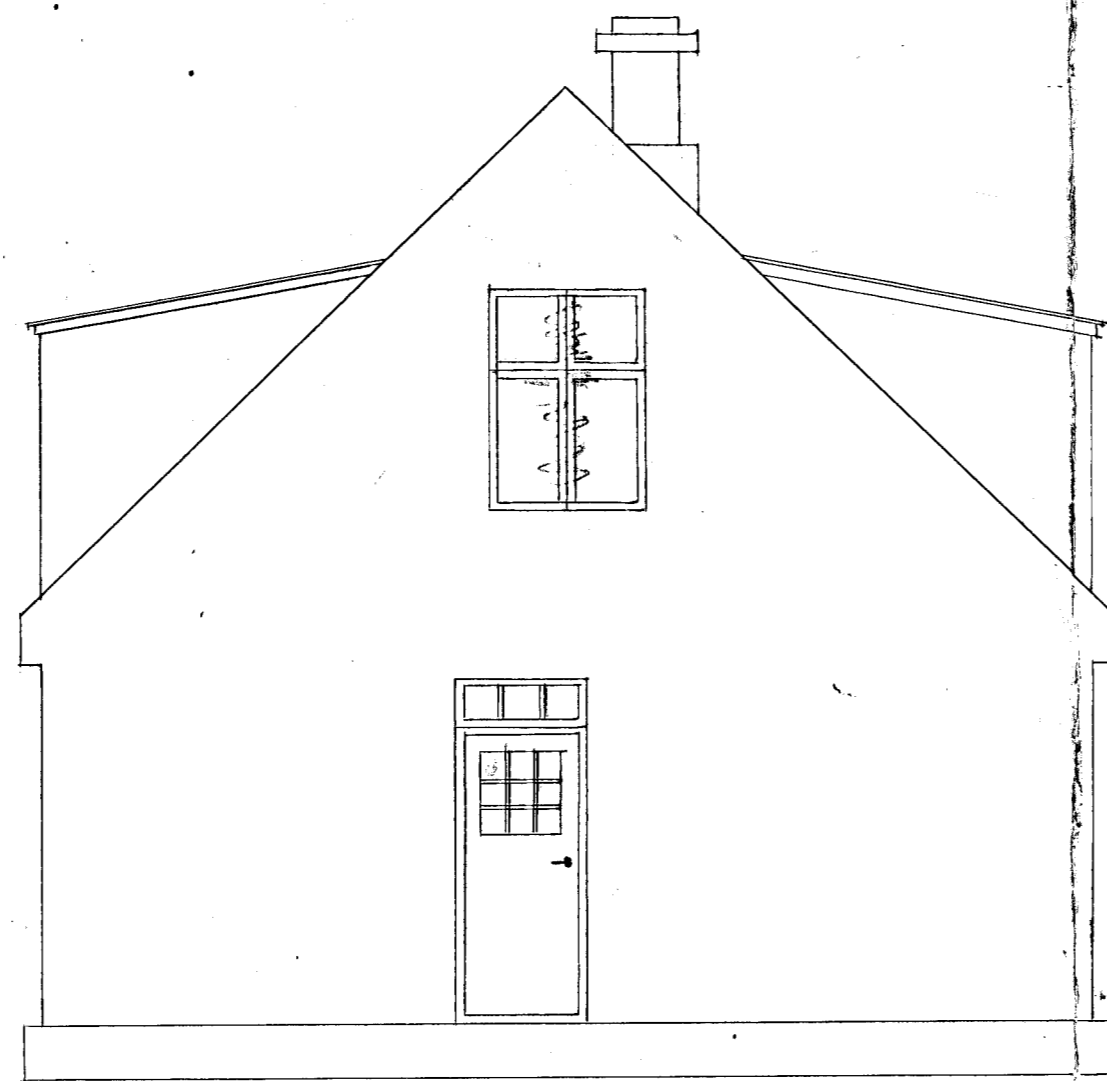

NORÐURGAFL

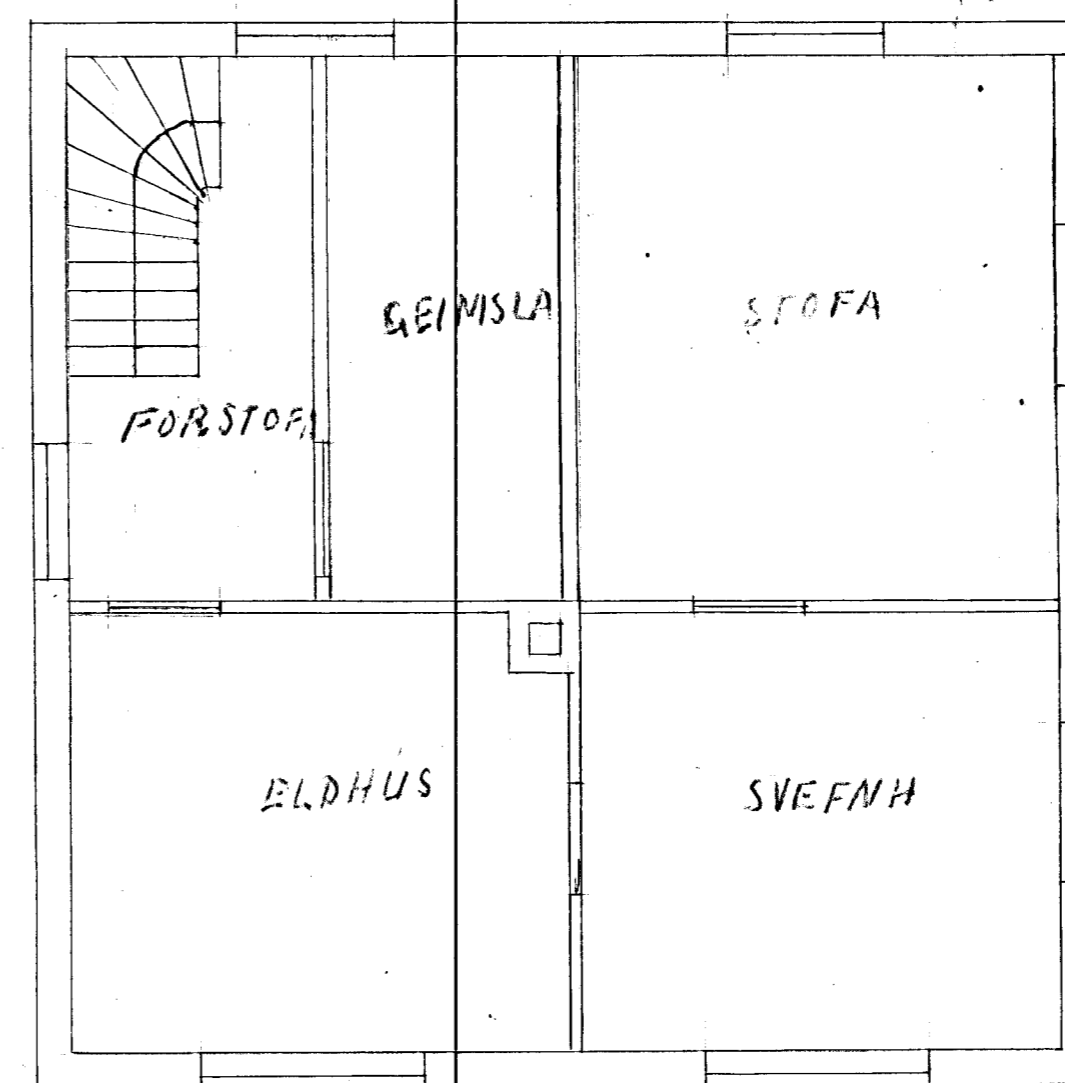

I HÆÐ A

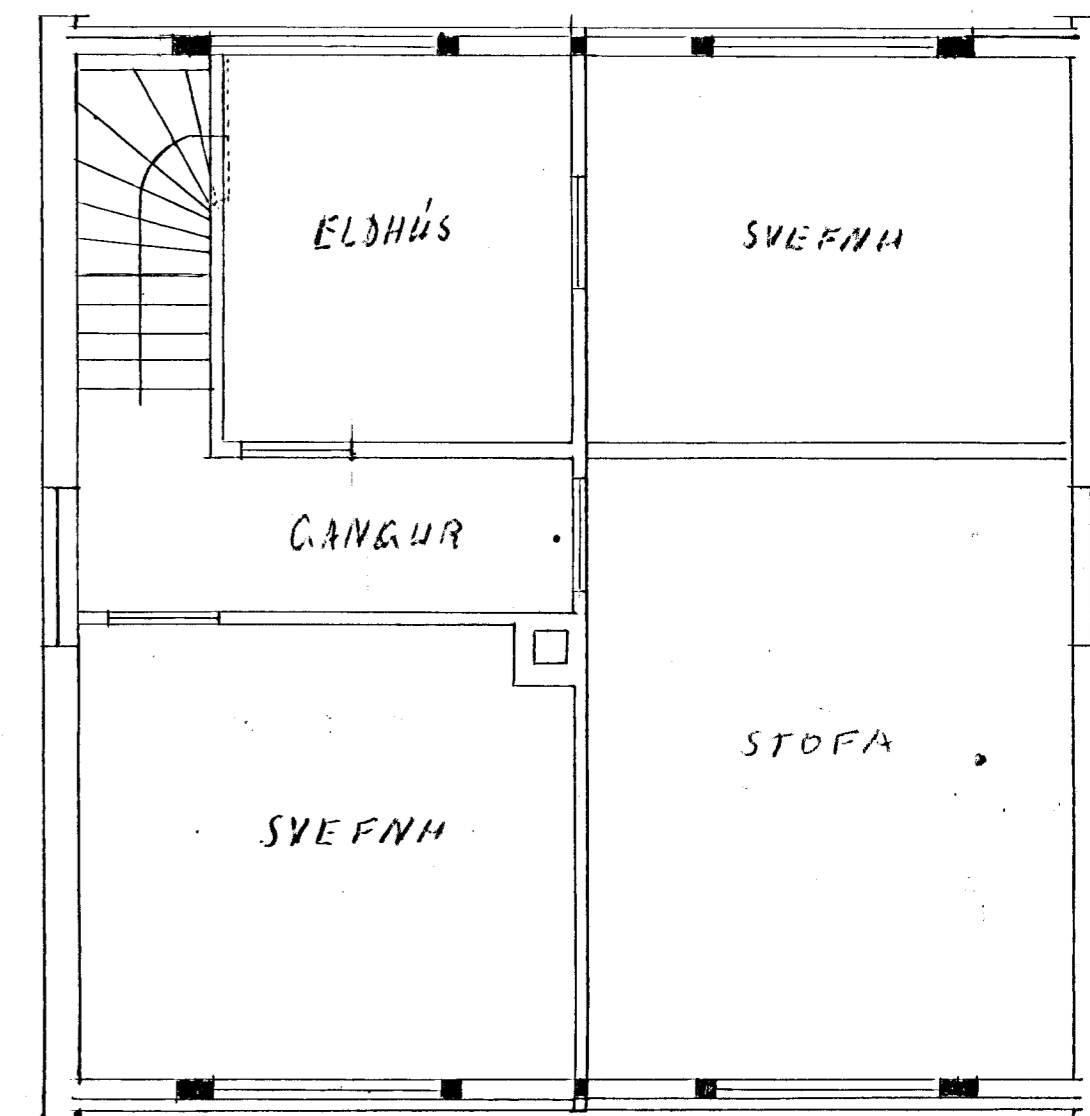

ÞAKÆÐ