
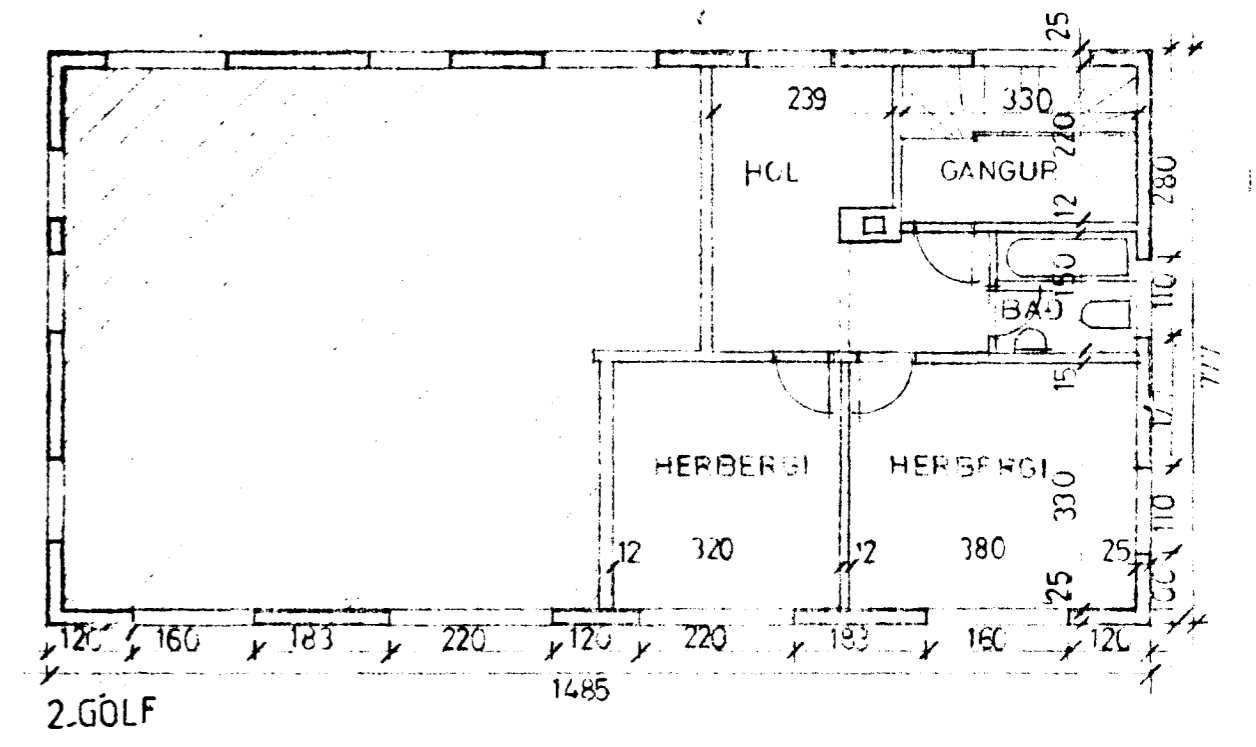
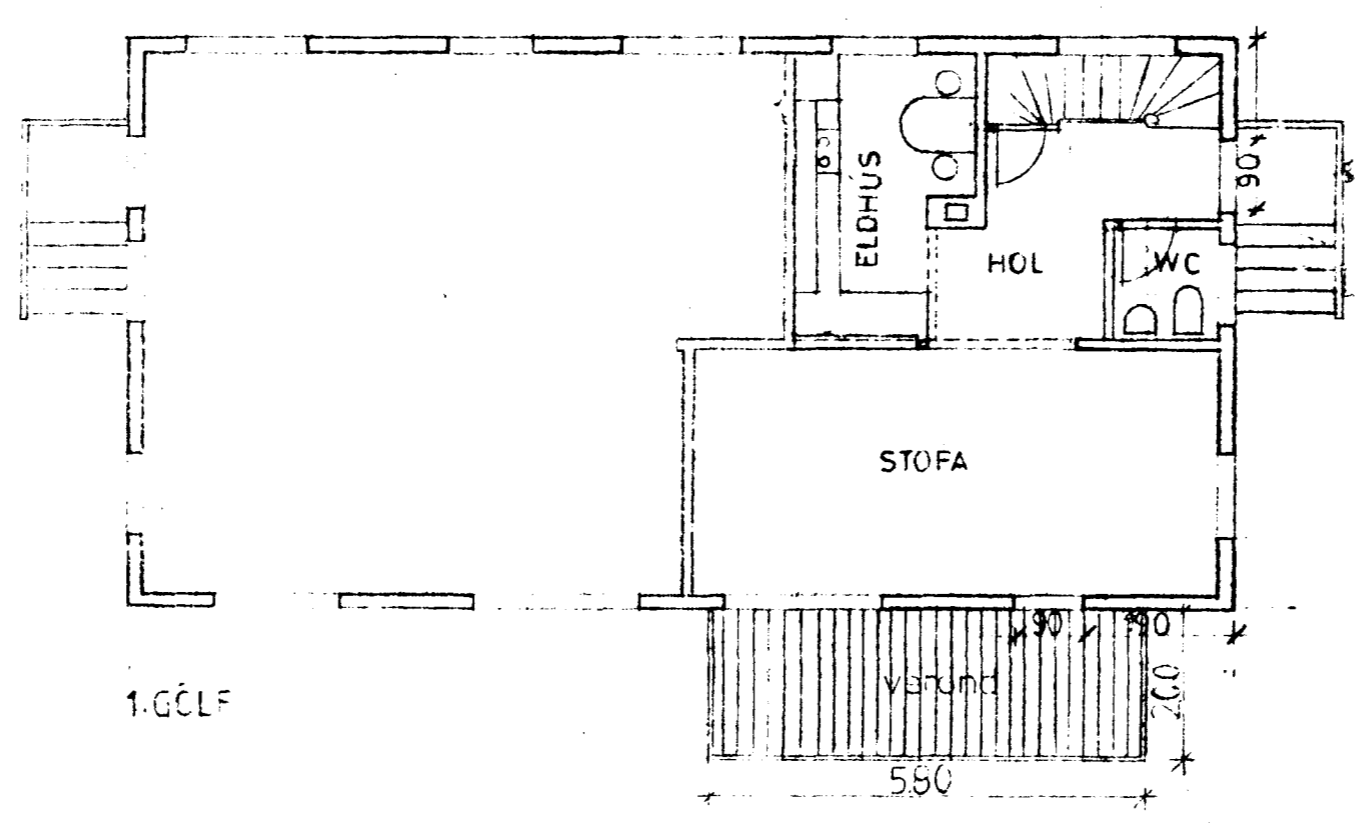


Samþykkt á fundi bygginga-  
nefndar þ. 1 / 12 19 88

BYGGINGAFULLTRÚINN  
Í HAFNARFIRDI

*Þorvaldur Kjartan*  
AFT. NID: BJÖRGNAROP  
VERÐI SETT Á  
2. HÆÐ.

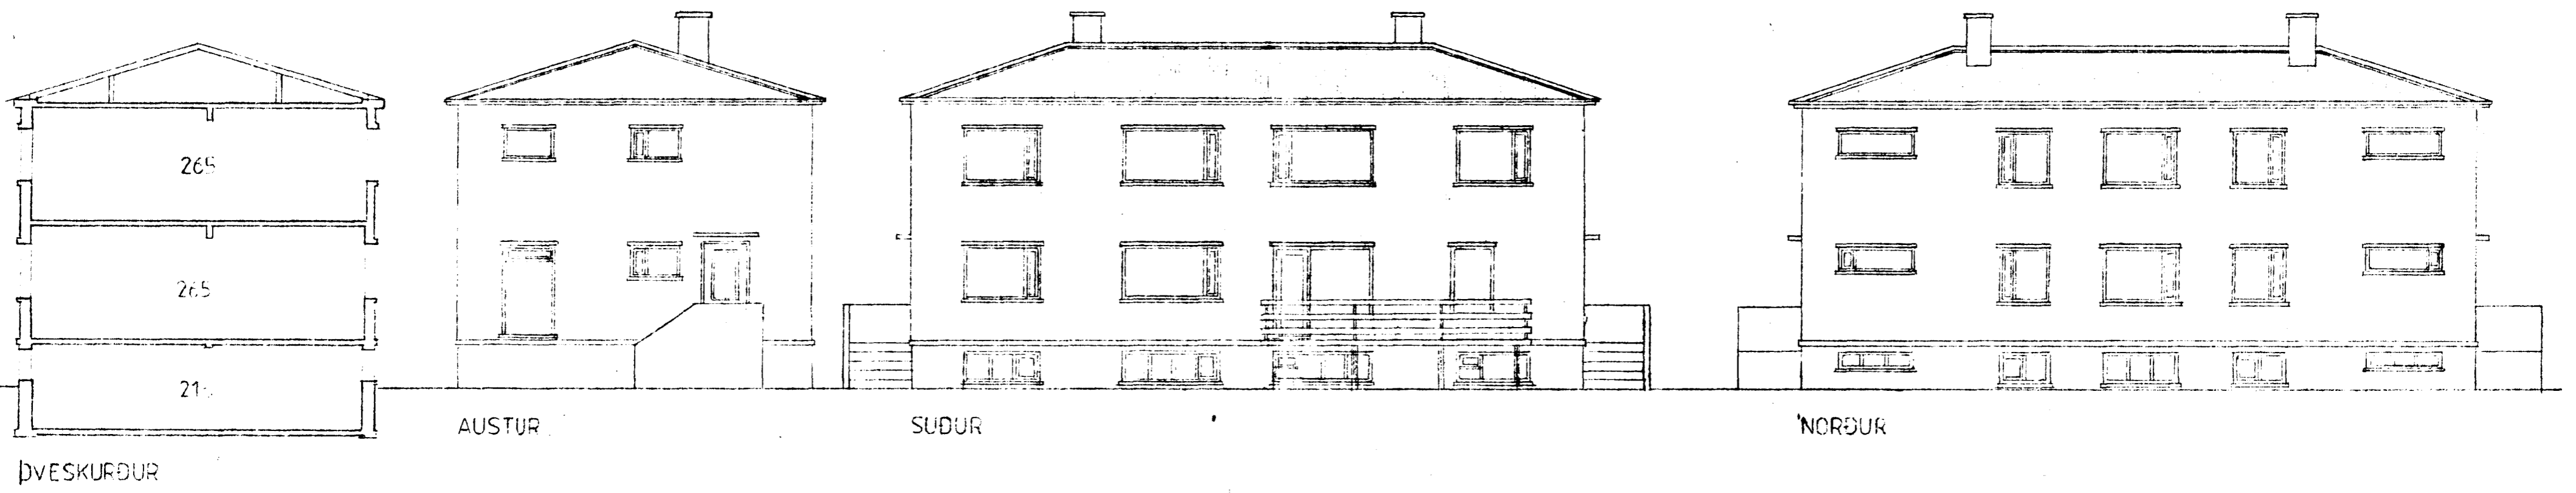

SELVÖGSCATA 7  
EFTIR Breytingu  
*Þorvaldur Kjartan*  
1988