
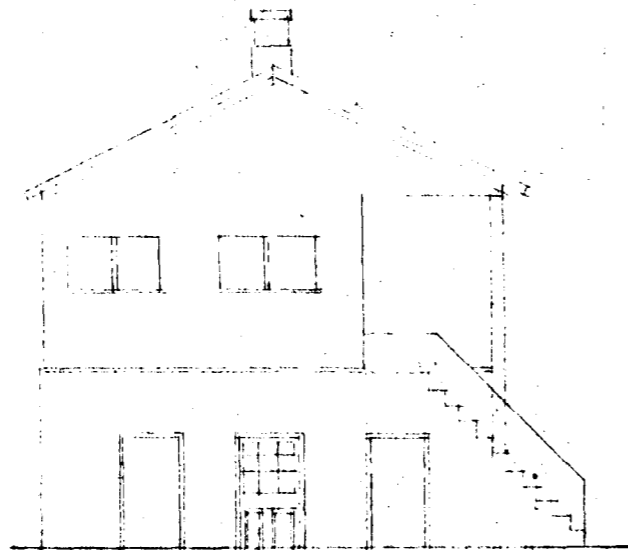


Breyting á húsi nr. 6 við Selvogsgötu í Hafnarfirði.


Samþykkt á fundi bygginga-
næfndar þ. 4. 12. 1942
BYGGINGAFULLTRÚINN
Í HAFNARFIRÐI
fl. Skinnarð.

Húsið eins og það er. M. 1:100.


Afstöðumynd. M. 1:200.

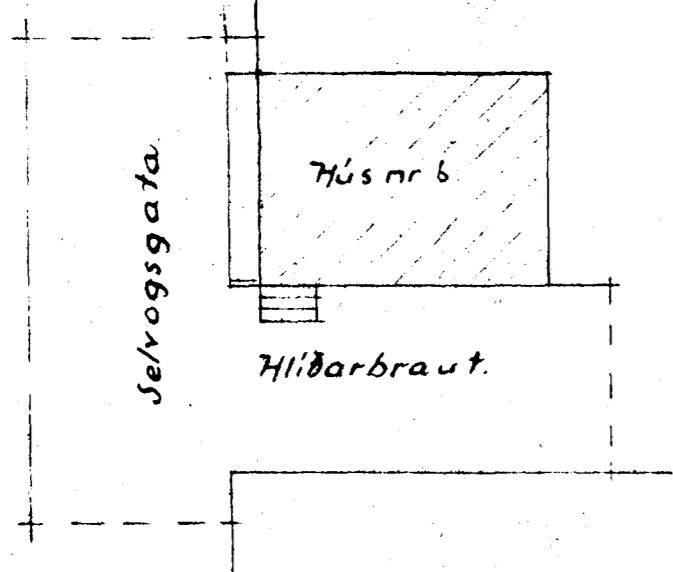


Norðurgafi (að Selvogsgötu)

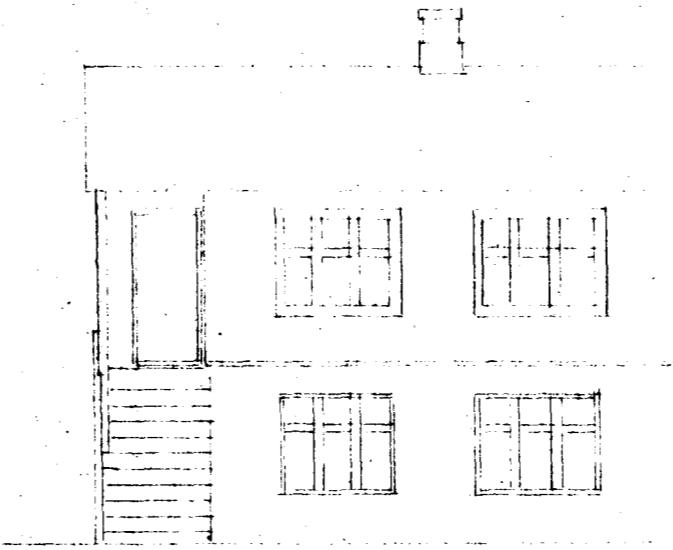

Vesturhlíð (að Hlíðarbraut)

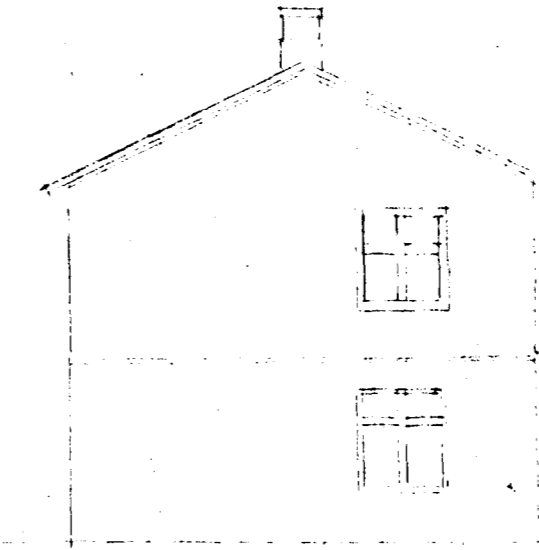


Suðurgafi.

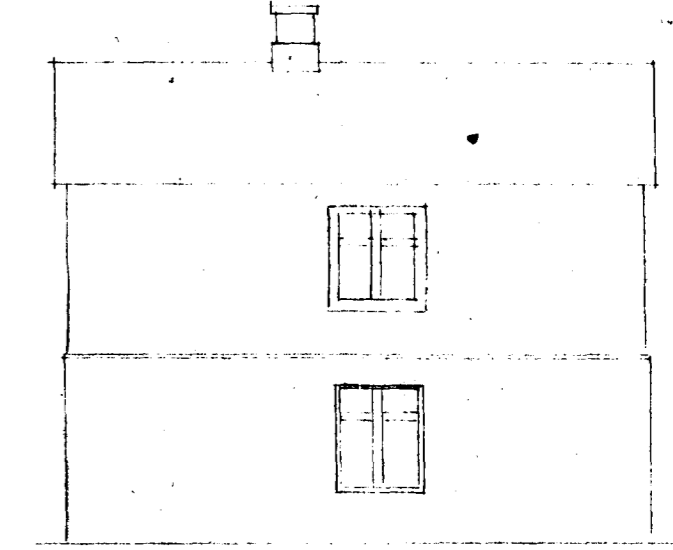


Austurhlíð.


Húsið með breytingunni. M. 1:100.

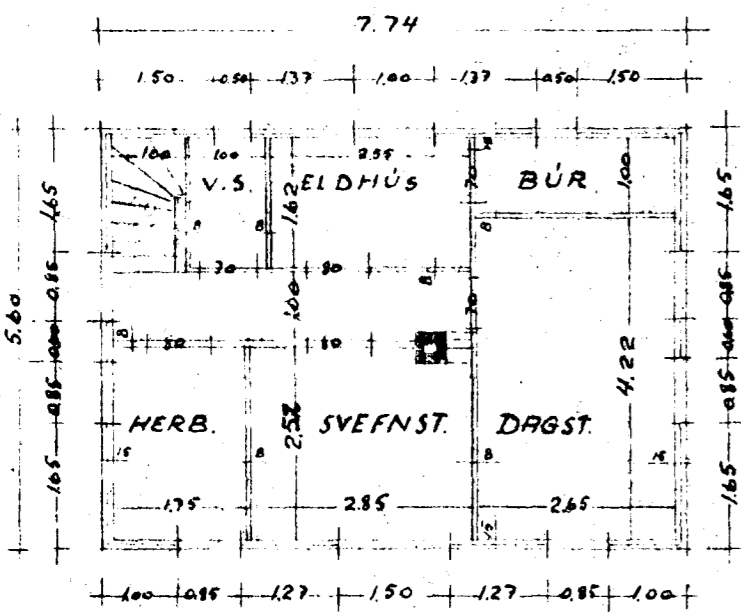


2. hæð.

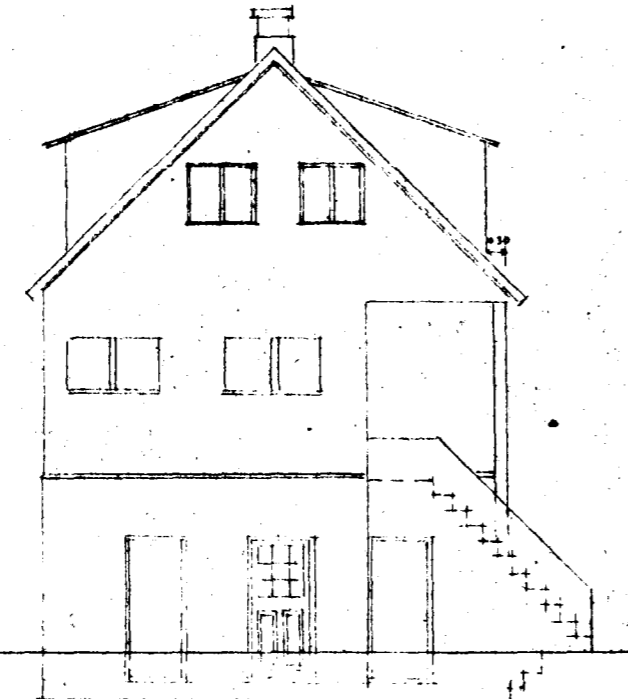


Norðurgafi.

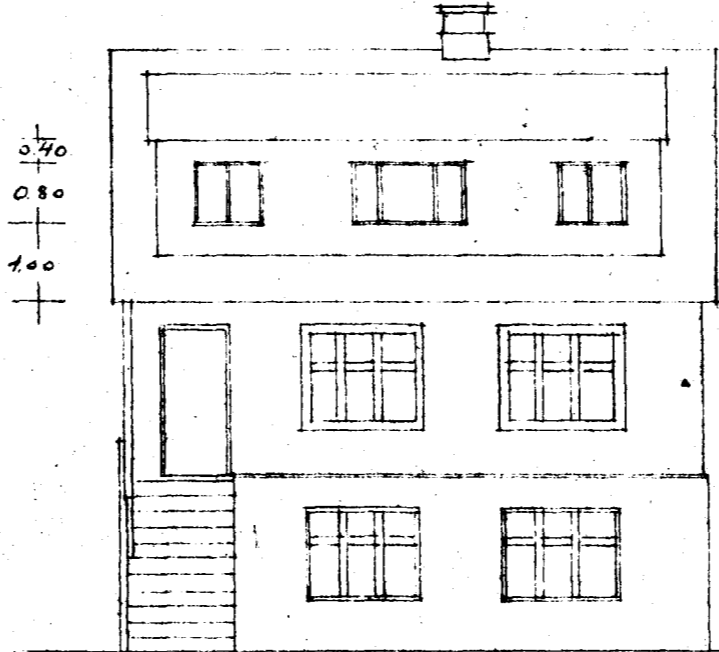


Vesturhlíð.

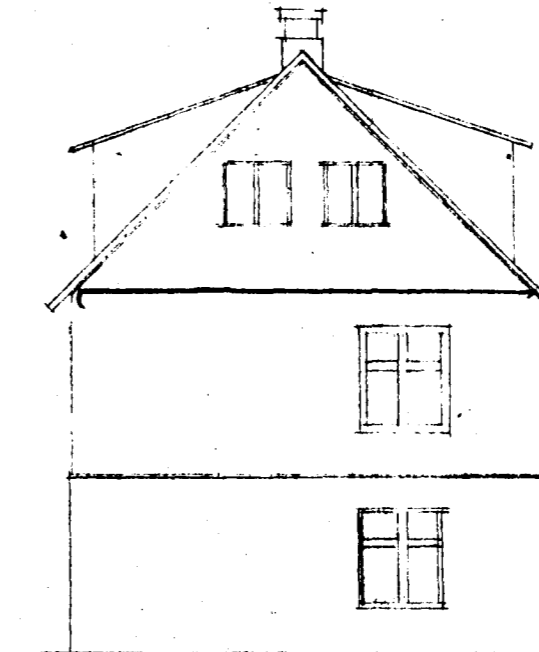

Suðurgafi.

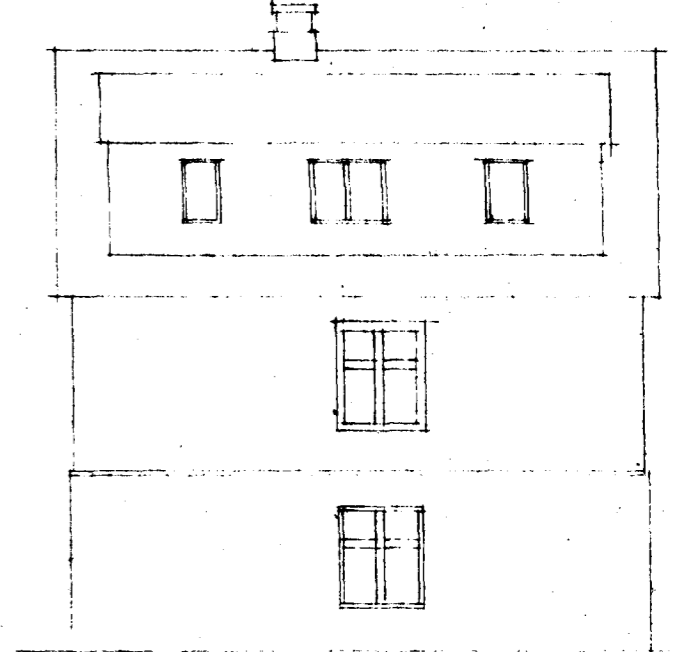

Austurhlíð.

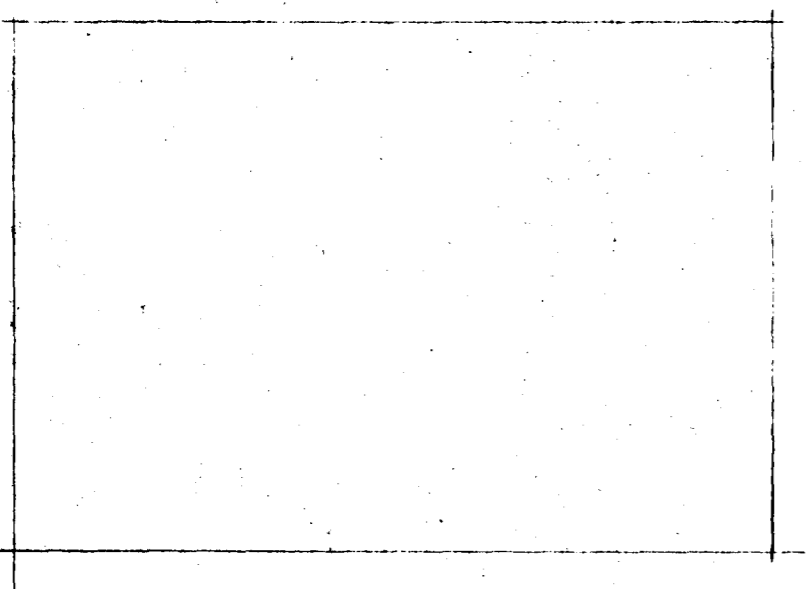

Hafnarfirði í des. 1942.

Andur Þorsteinsson