




AFSTÖÐUMYND 1:500

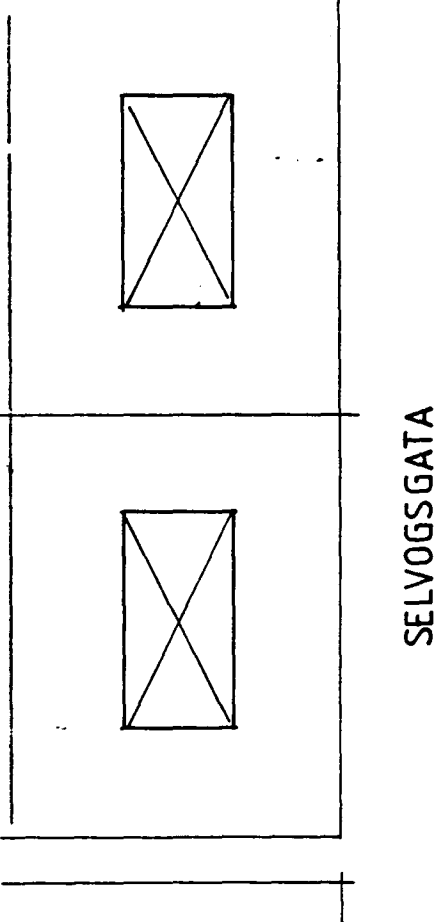


SELVOGSGATA

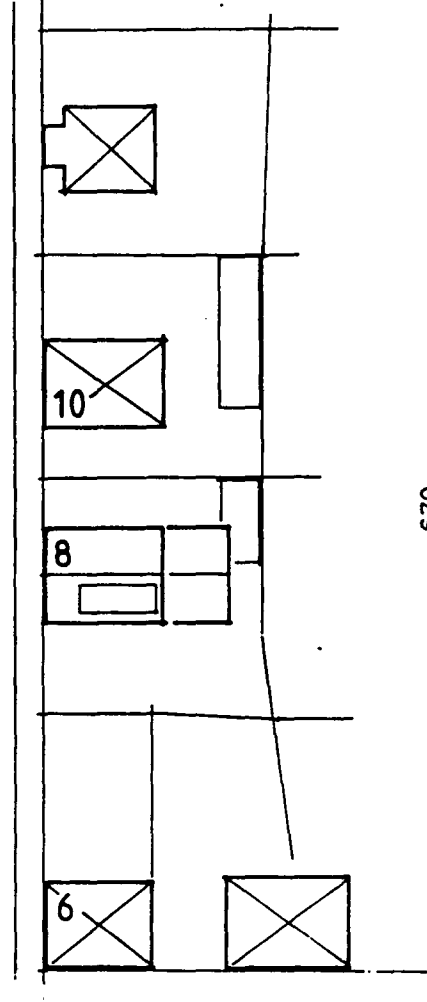

MÍÐHÆÐ

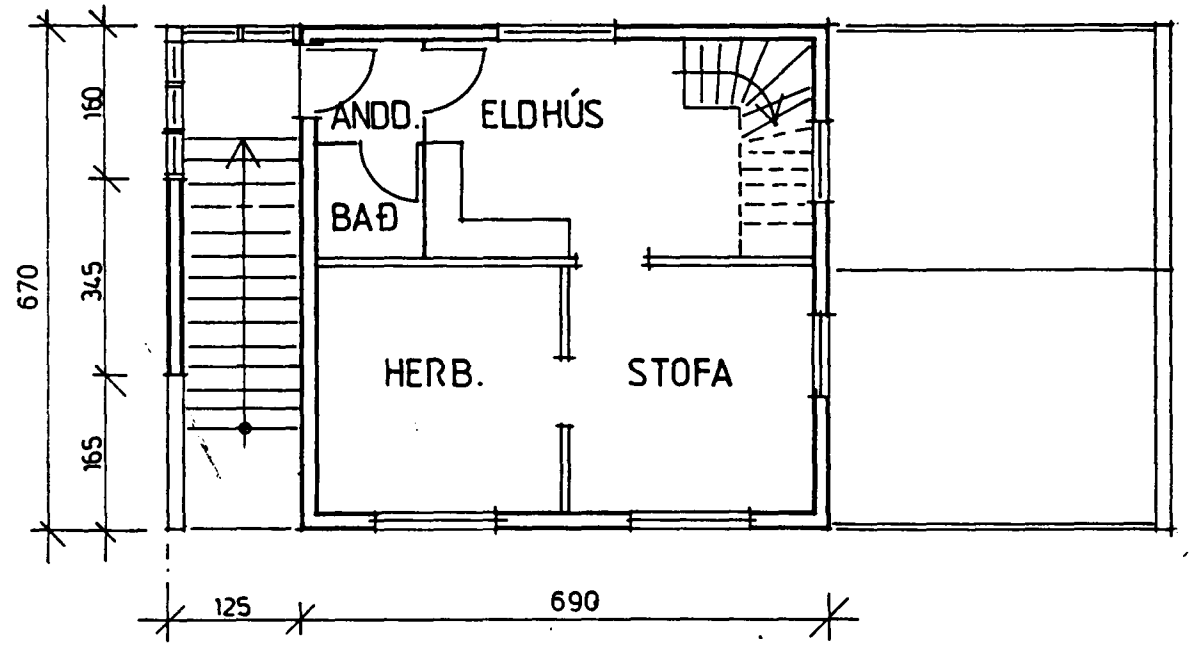

RISHÆÐ

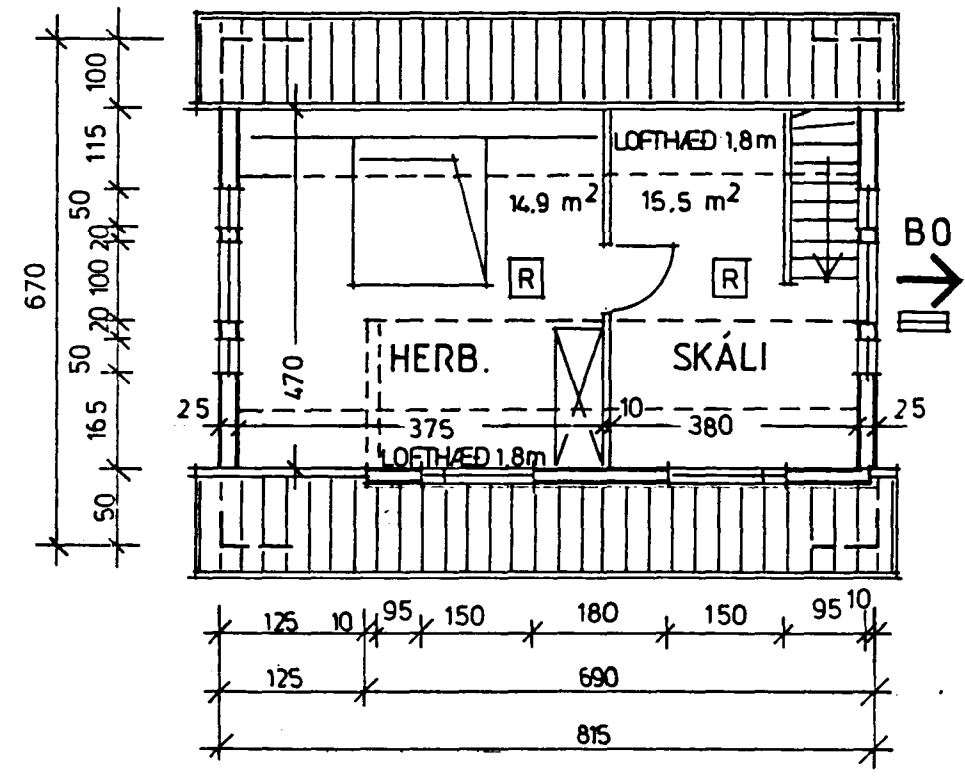


ÞAKBREYTING

Samþykkt á fundi byggingar-
nefndar p. 13.10.1993.
BYGGINGAFLUTRÚNN
Í HAFNARFIRÐI
Sigrún Halld.

STUTT LÝSING:

ÞAKI HÚSSINS VERÐUR LYFT OG ÞAKHALLI VERÐUR 45°. Á VESTURHLÍÐ ÞAKS KEMUR KVISTUR. ELDHÚS OG HERBERGI Á MÍÐHÆÐ VERÐA SAMEINUÐ Í EITT RÝMI OG ÞAÐAN VERÐUR SETTUR STIGI UPP Í RISHÆÐ. ÞAK SKAL KLÆÐA MEÐ STÁLI. Á GAFLA KOMI LÁRÉTT STÁLKLÆÐING OG Á KVIST EN NEÐAN ÞAKSKEGGS, SKAL SETJA LÖÐRÉTTA KLÆÐINGU.


HÚSIÐ VERÐUR LENGT TIL NORÐURS, ÞANNIG AÐ ÞAÐ NÁI AÐ LÖÐAMÖRKUM VIÐ GÖTU OG ER ÞANNIG Í FLUTTLÍNU MILLI HÚSA NR. 6 OG 10. FJARLÆGD FRÁ TRÖPPUM Í LÖÐAMÖRK MÆLIST VERA 35 CM.

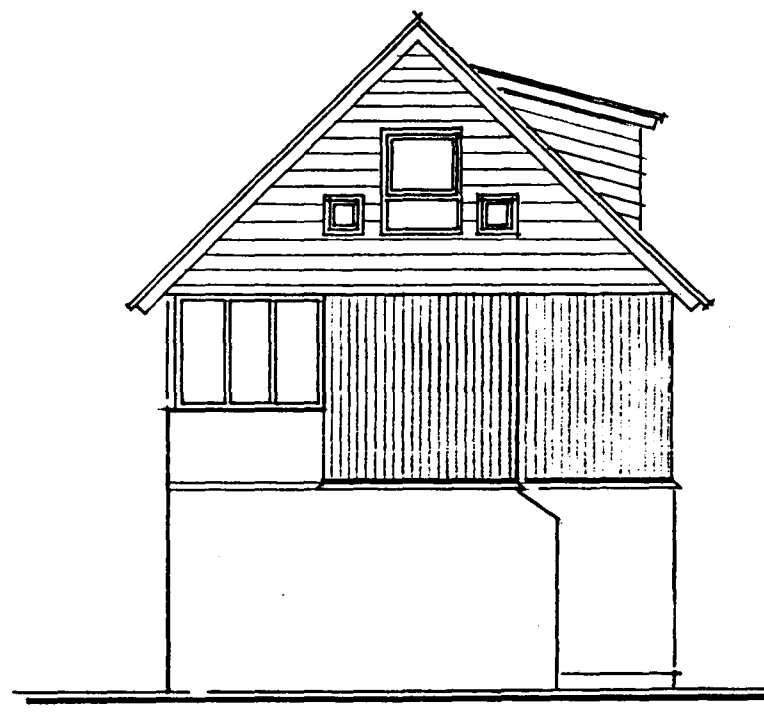


NORÐUR



AUSTUR

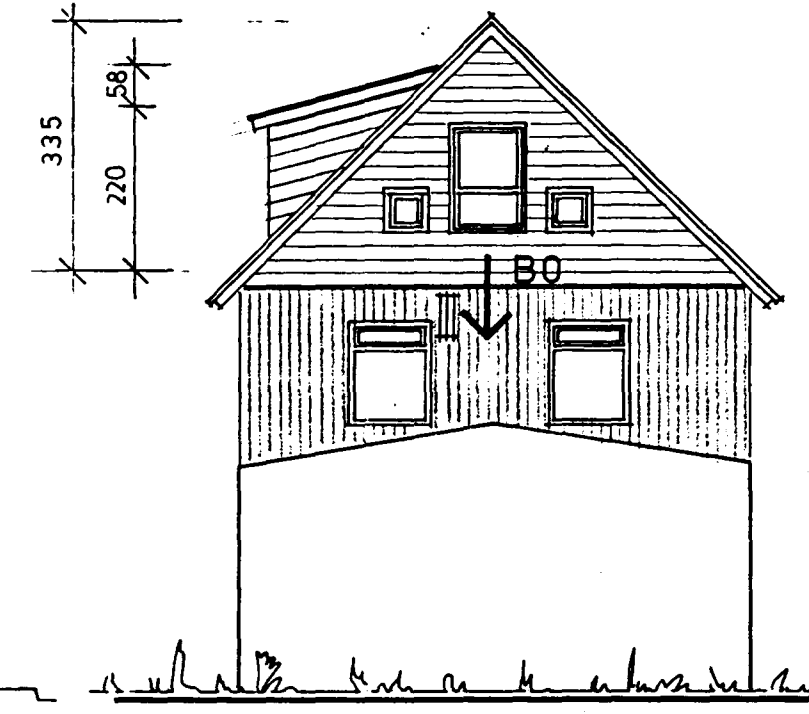

SUÐUR

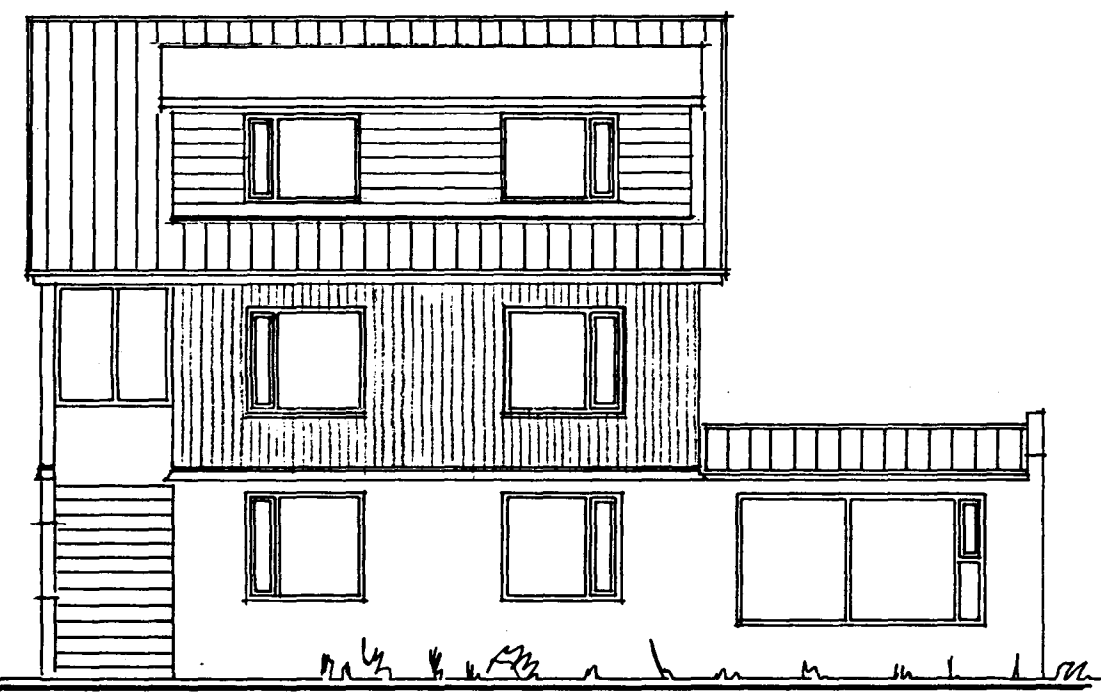

VESTUR

RISHÆÐ FYRIR BREYTINGU:


BRÚTTÓRÚMMÁL.....	43,9 M ³
RISHÆÐ EFTIR BREYTINGU:	
BRÚTTÓRÚMMÁL.....	34,0 M ³
BRÚTTÓRÚMMÁL.....	103,9 M ³
BRÚTTÓRÚMMÁL HÚSSINS EYKST UM	59,0 M ³
BRÚTTÓRÚMMÁL HÚSS.....	155,9 M ³
BRÚTTÓRÚMMÁL HÚSS.....	452,0 M ³
LÖÐ.....	225,0 M ²
NÝTINGARHLUTFALL.....	0,78

FYRIR BREYTINGU



AUSTUR

SKY MÆLINGU
190

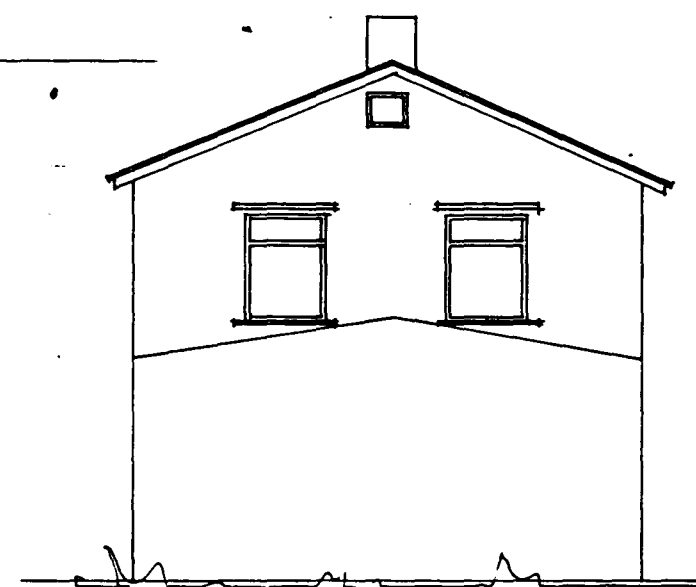

SUÐUR



VESTUR

HÚS & RÁÐGJÖF hf.

Arkitekta- og verkfræðistofa

Suðurlandsbraut 14, 108 Reykjavík.
Sími: 91-682477. Fax: 91-681775

SELVOGSGATA 8, HAFNARFIRÐI

BREYTING, ÞAKI LYFT Í 45°,
KVISTUR, Á LANGHLÍÐ OG RISHÆÐ
BYGGT YFIR TRÖPPUR.

Hannað: SÁ	Kvarði: 1:100
Reiknað:	Dagsetn.: 7.10.'93
Teiknað: SÁ/ÞP	BREYTT: OKT '93SÁ
Yfirfarið:	Teikn. nr. 1.101

Sigrún Halld.