


Samþykkt á fundi bygginga-  
nefndar þ. 4/9 1968  
BYGGINGAFULLTRÚINN  
Í HAFNARFIRDI  
*E. Sigurðsson*



Austur

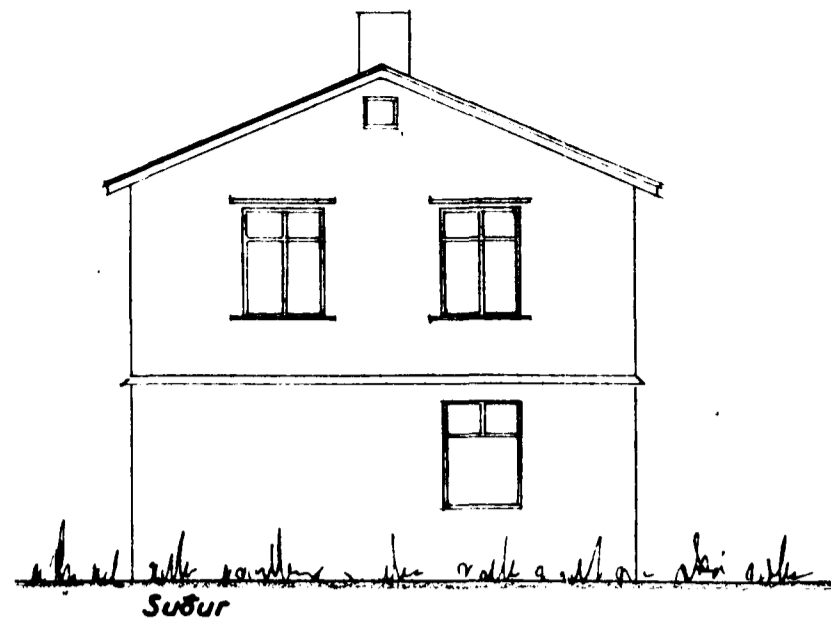


Suður




Vestur


FYRIR BREYTINGU  
EFTIR BREYTINGU

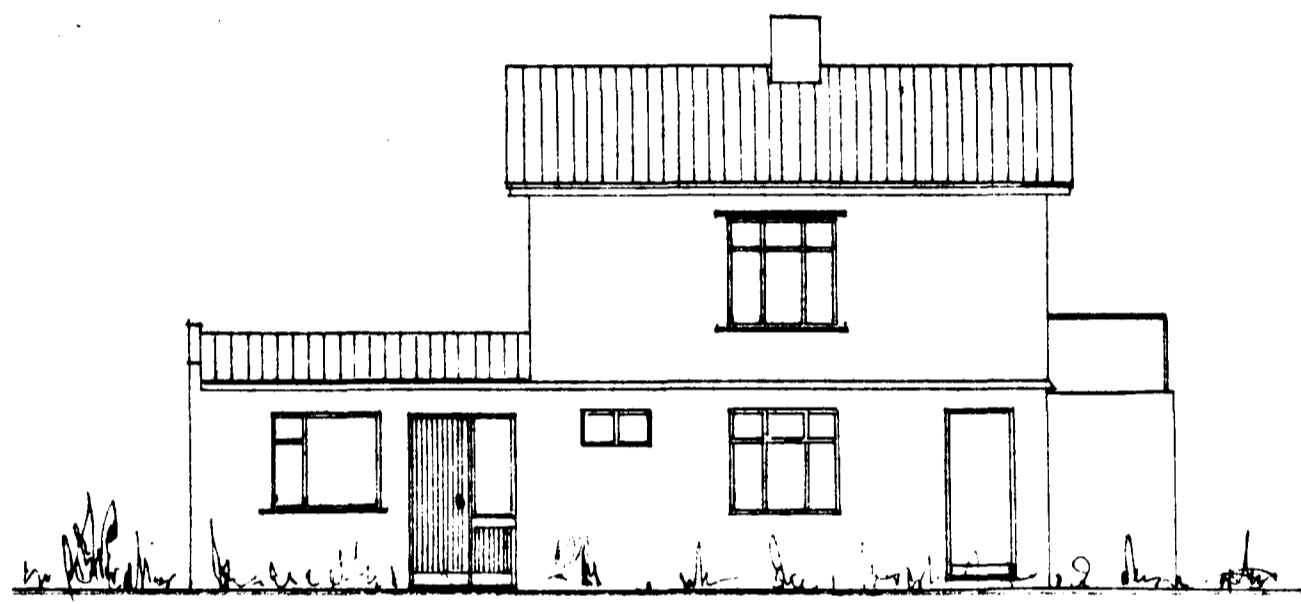



Austur

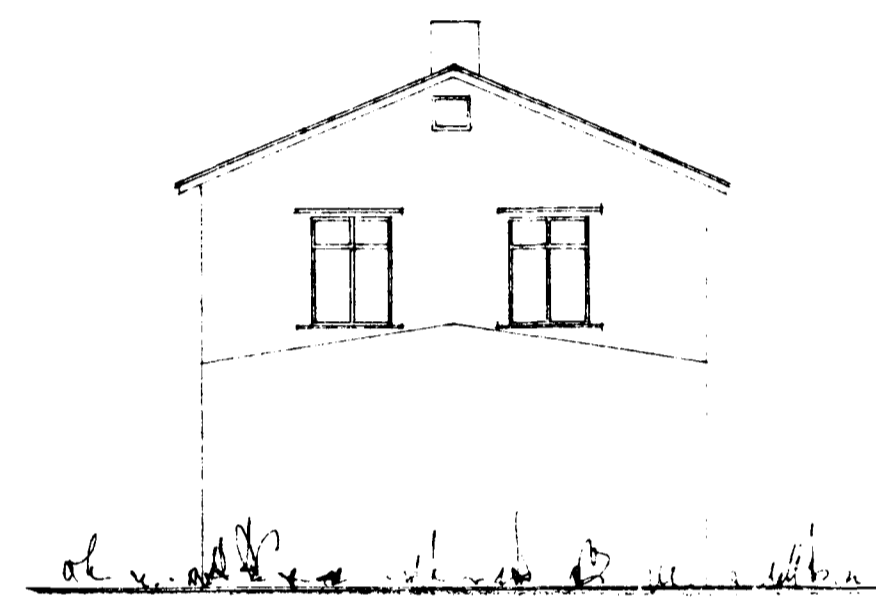


Suður

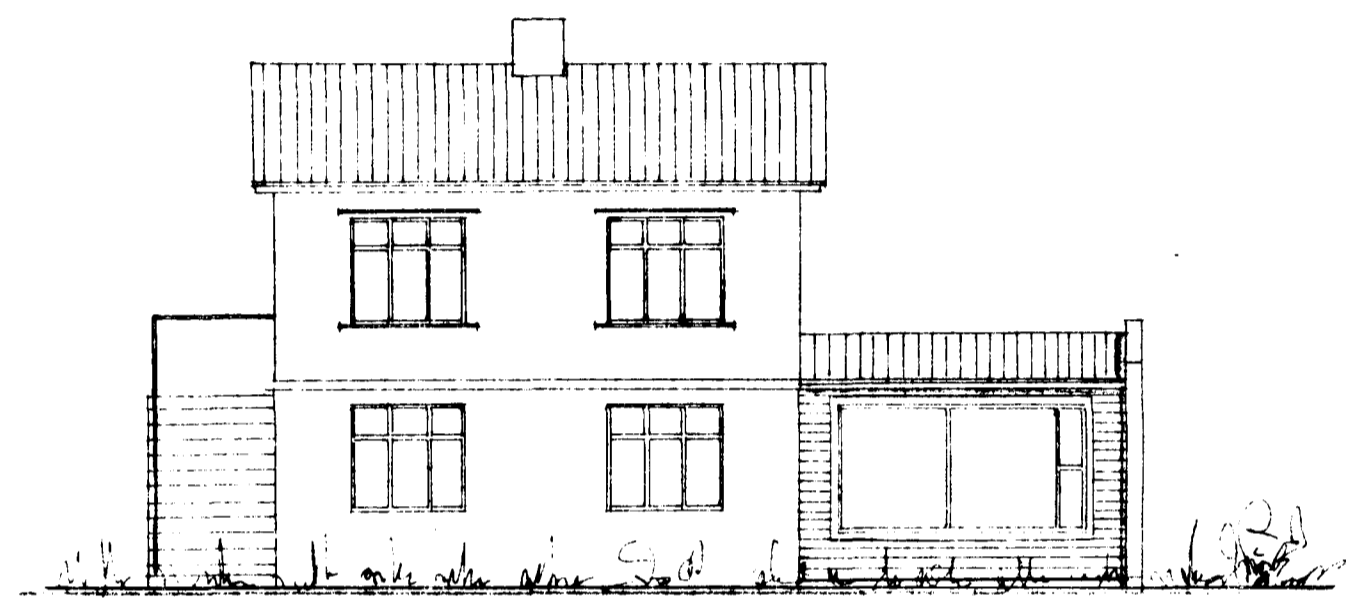

Vestur

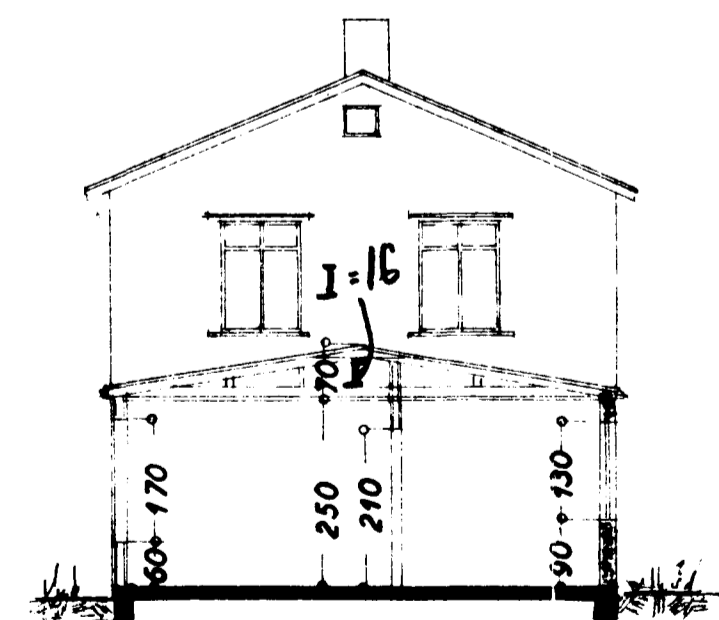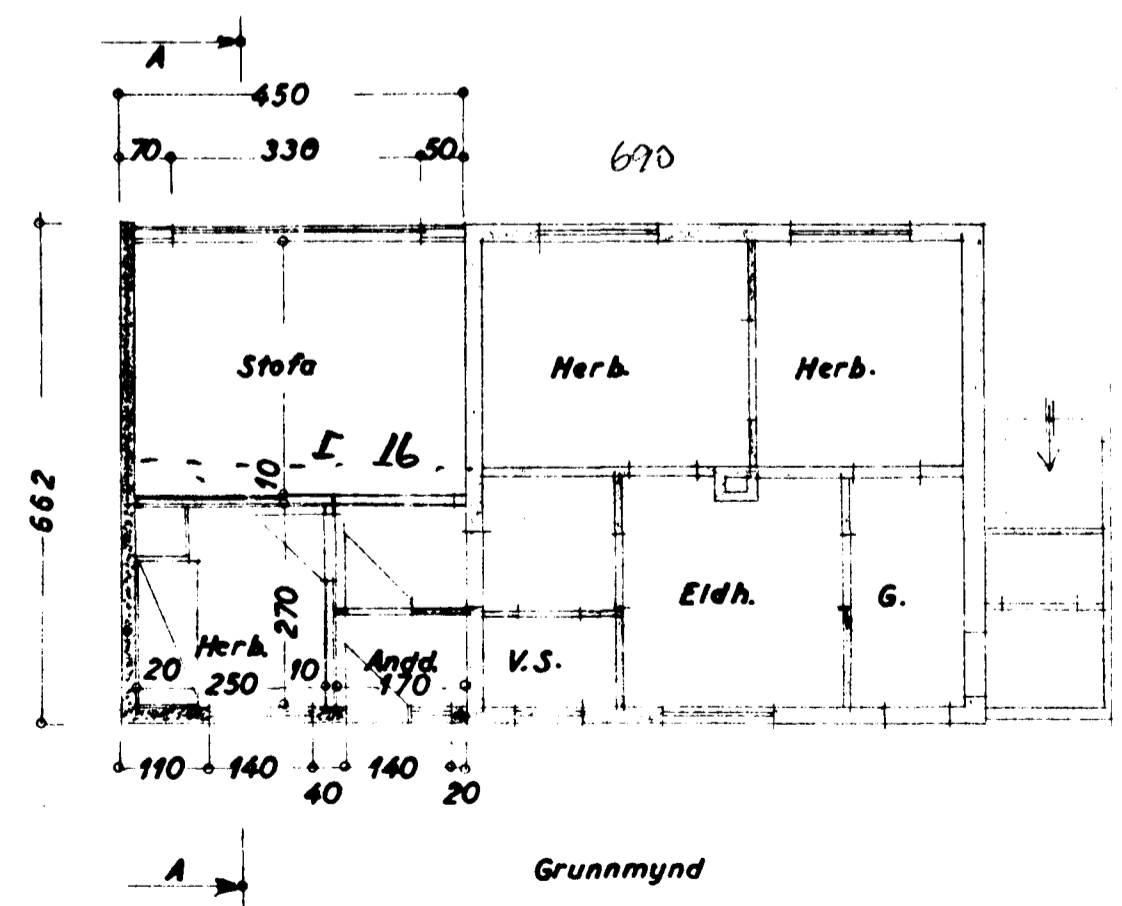

Snið: A-A

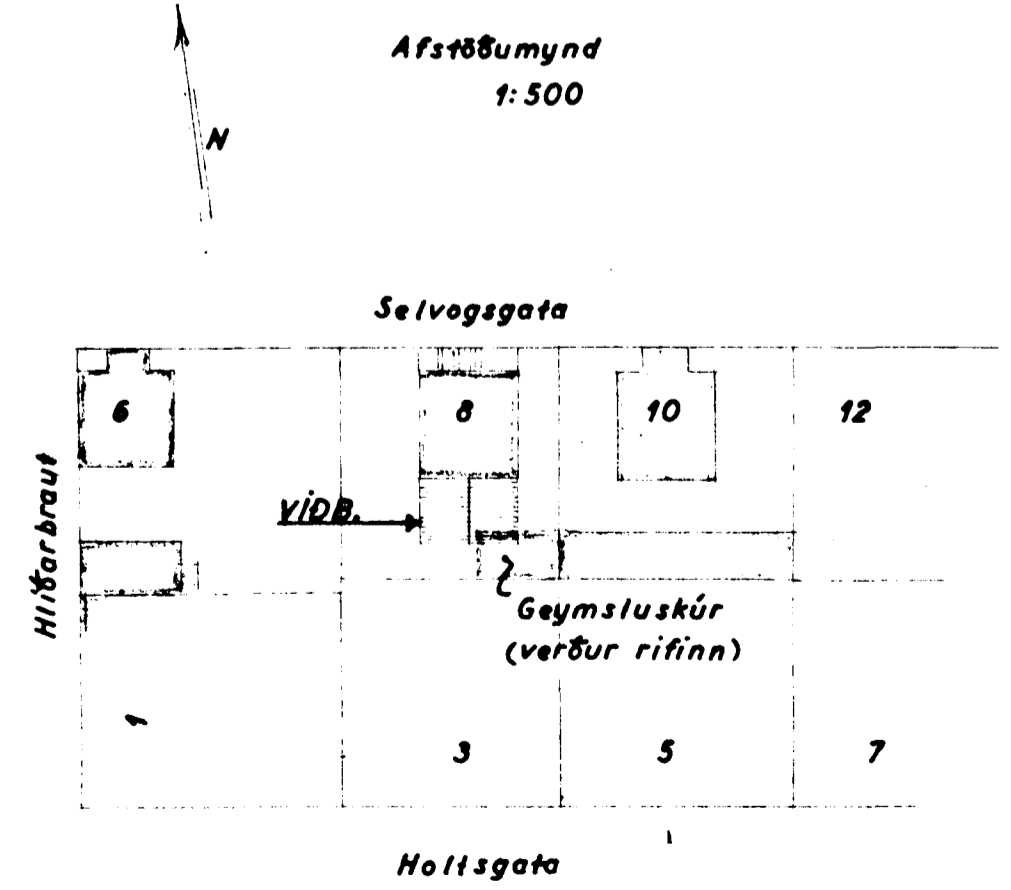

STÆRD:  
Lóð 225 m<sup>2</sup>  
Hús 459 m<sup>2</sup>  
Viðb. 298 m<sup>2</sup> 860 m<sup>3</sup>

SELVOGSGATA NR. 8  
VIÐBYGGING

Útlit  
Grunnmynd } 1:100  
Snið

Afstæðumynd 1:500

Stærðarmálið er ágeið 1968  
*E. Sigurðsson*