



Samþykkt á fundi bygginga-
nefndar þ. 21.6.1972

BYGGINGAFULLTRÚINN
Í HAFNARFIRÐI

[Handwritten signature]

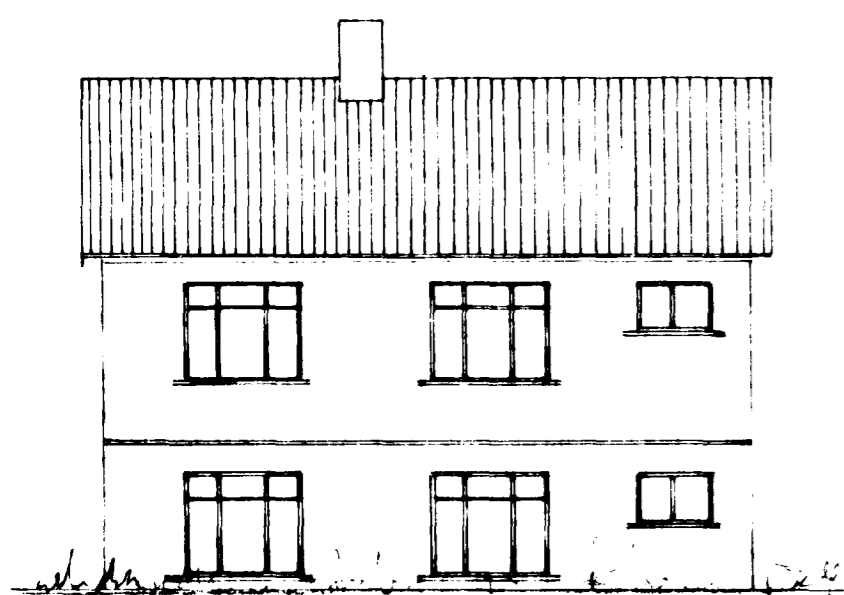


Austur

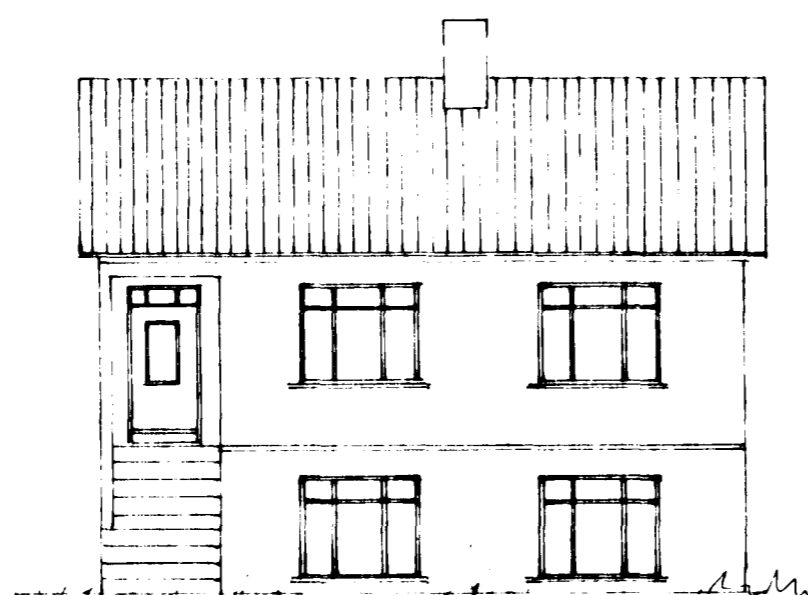

Vestur




Norður

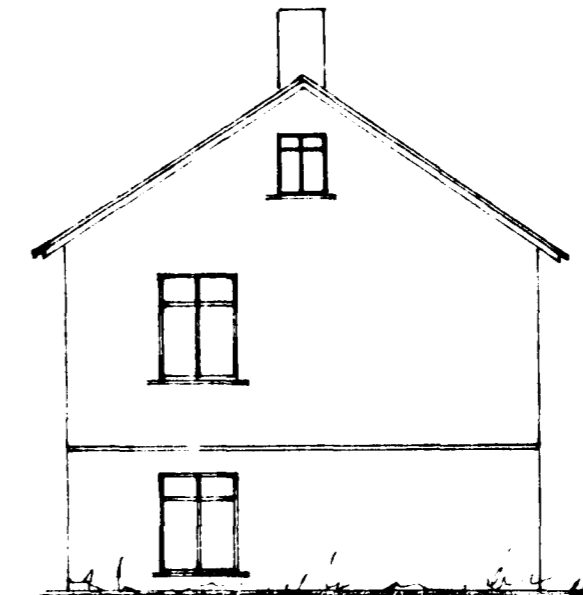


Suður


FYRIR BREYTINGU
EFTIR BREYTINGU

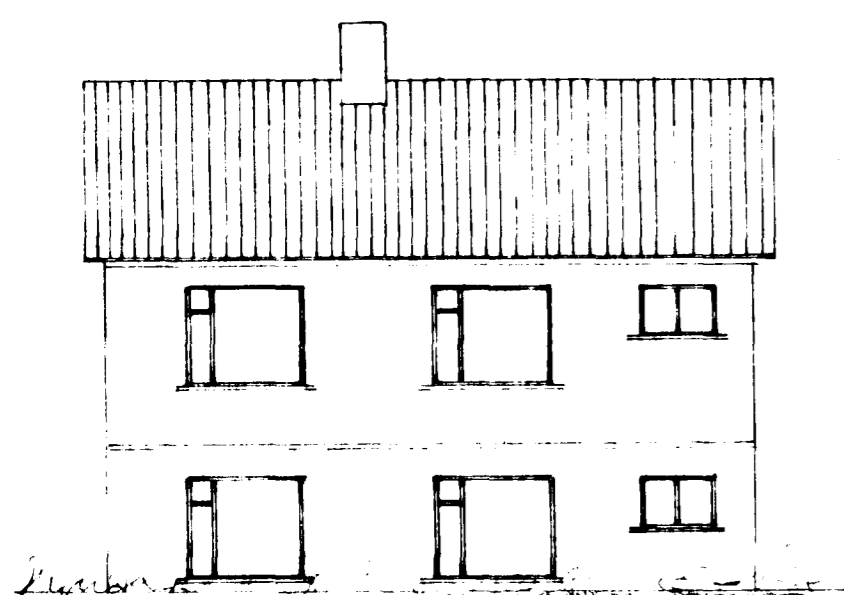


Austur

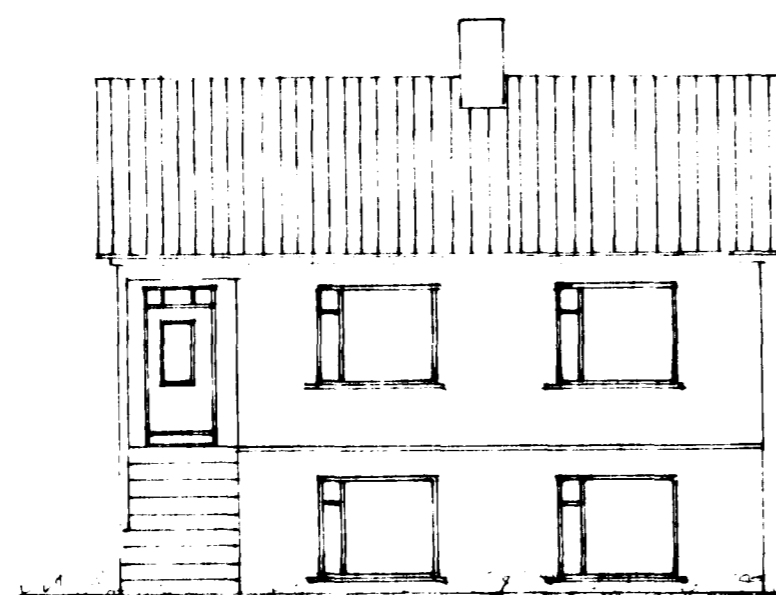

Vestur

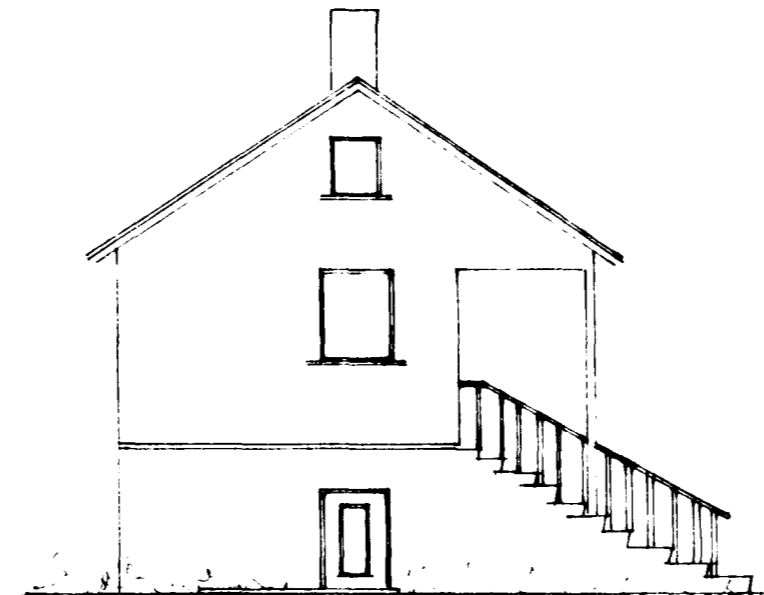


Norður

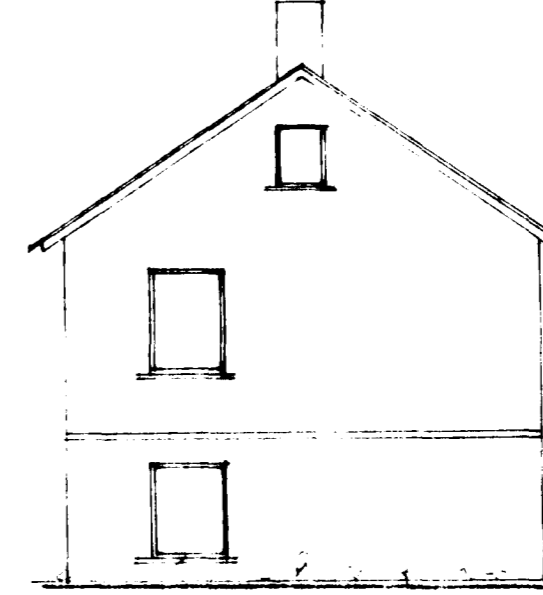

Suður

Afstöðumynd 1:200

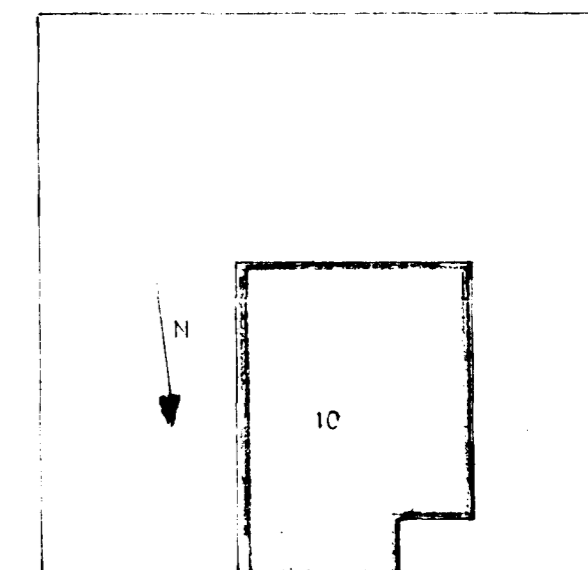

SELVOGSGATA

SELVOGSGATA NR 10
GLUGGABREYTING

ÚTLIT 1:100

AFSTÖÐUMYND 1:200

Staðmálarítti 2. júlí 1972

[Handwritten signature]

TEIKN:

[Handwritten signature]