




Samþykkt þann
05 JAN. 1998
Byggingatulltrúinn í Hafnarfirði
Erlendur Hjálmarsson

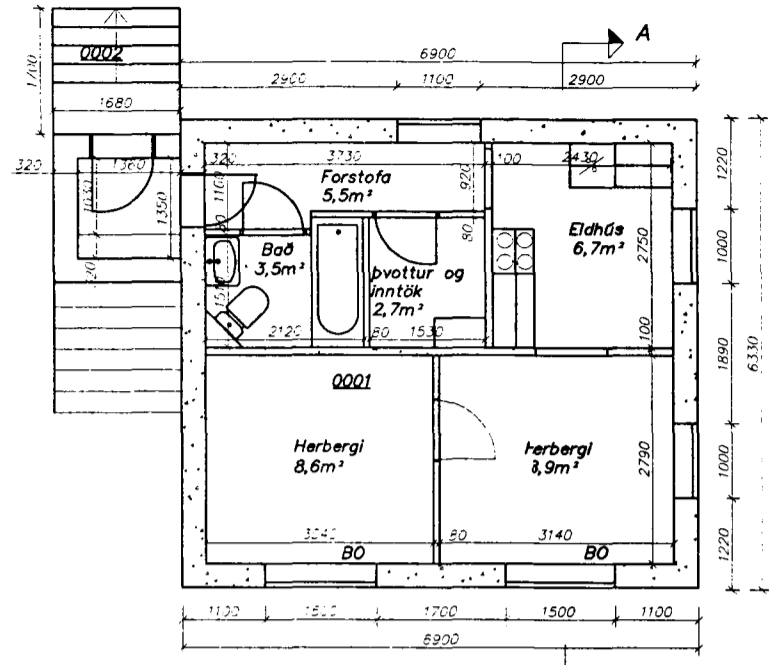

Grunnmynd kjallara 1:100

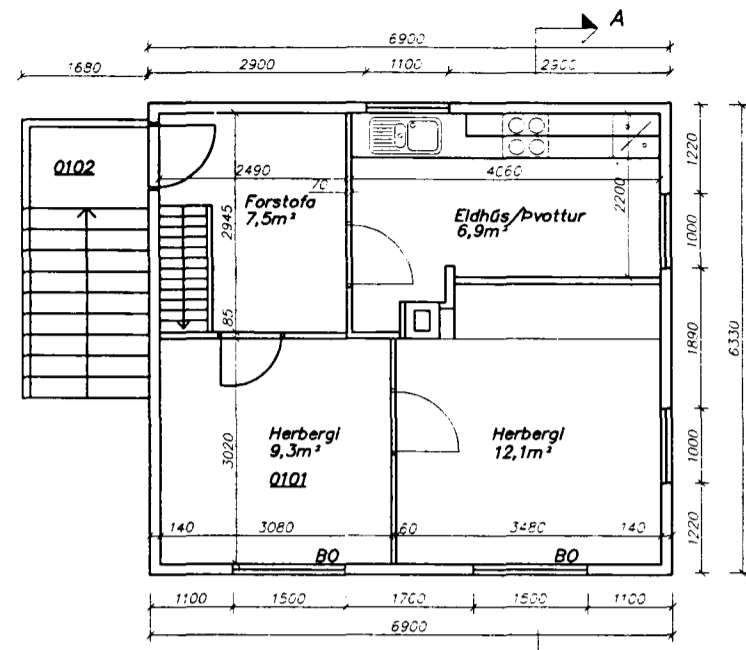

Grunnmynd hæðar 1:100

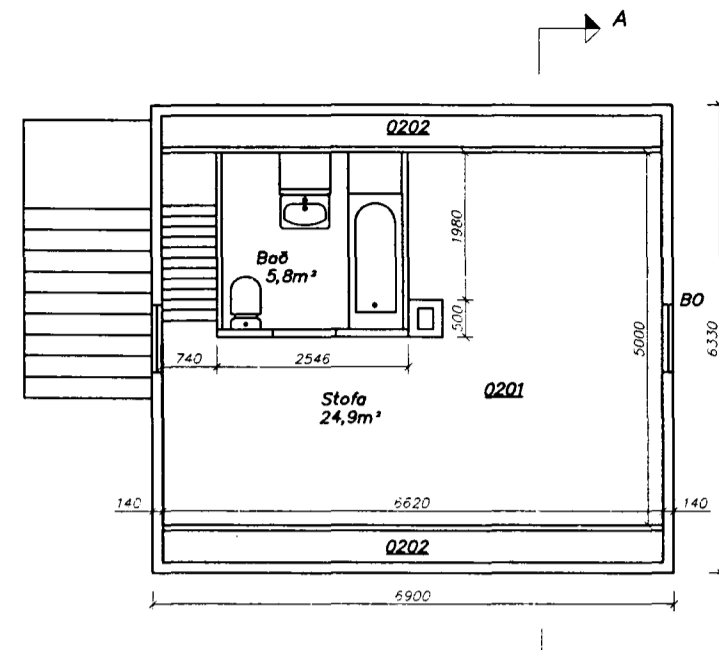

Grunnmynd ris 1:100




AFSTÖÐUMYND 1:500

SKRÁNINGARTAFLA


Reyndartekningar af Selvogsgötu 14 T
október gert v/skráningartöflu.
Teikningar af húsinu voru samþykktar
hjá Byggingarfulltrúanum í Hafnarfirði
2/7 1928




VESTURHLIÐ

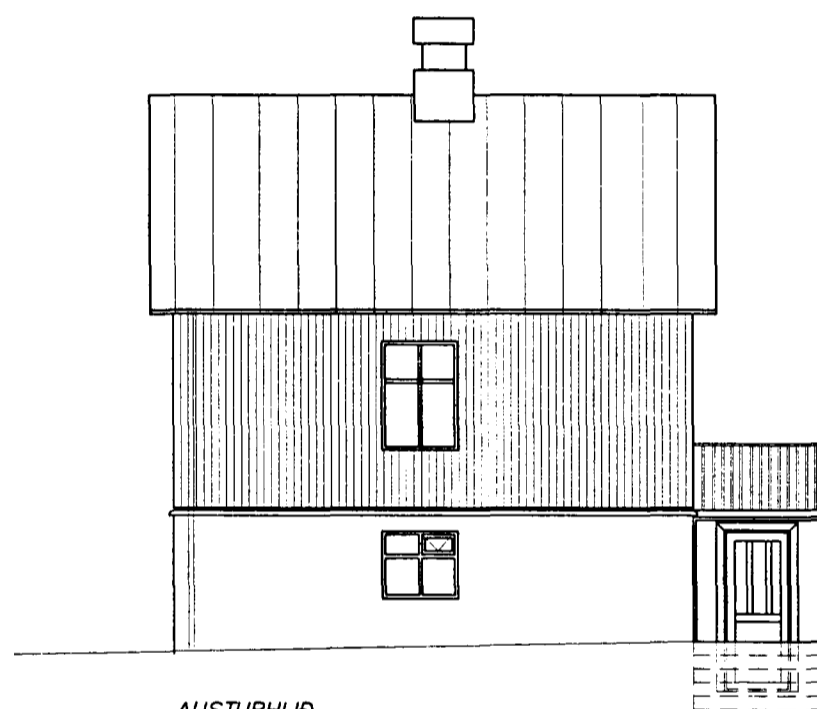


AUSTURHLIÐ

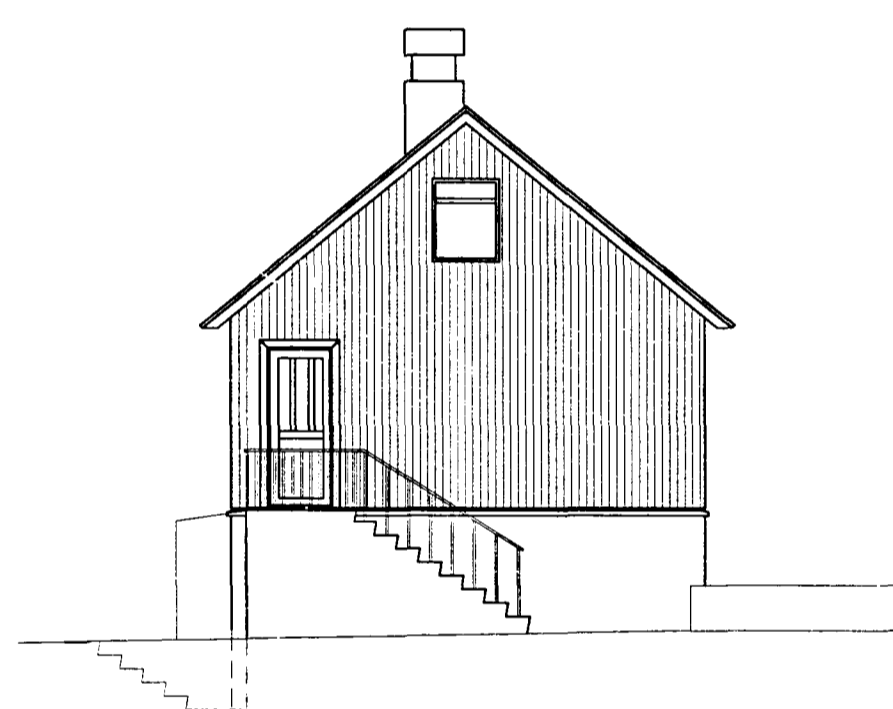

NORÐURHLIÐ

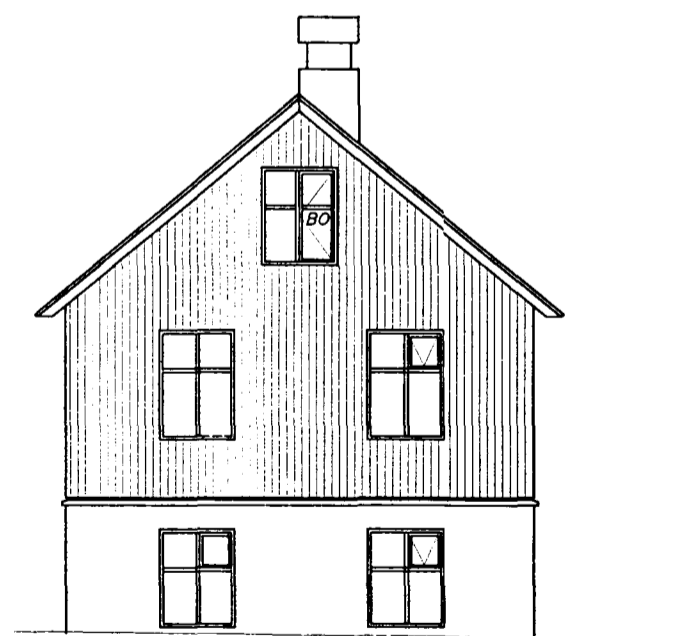

SUBURHLIÐ

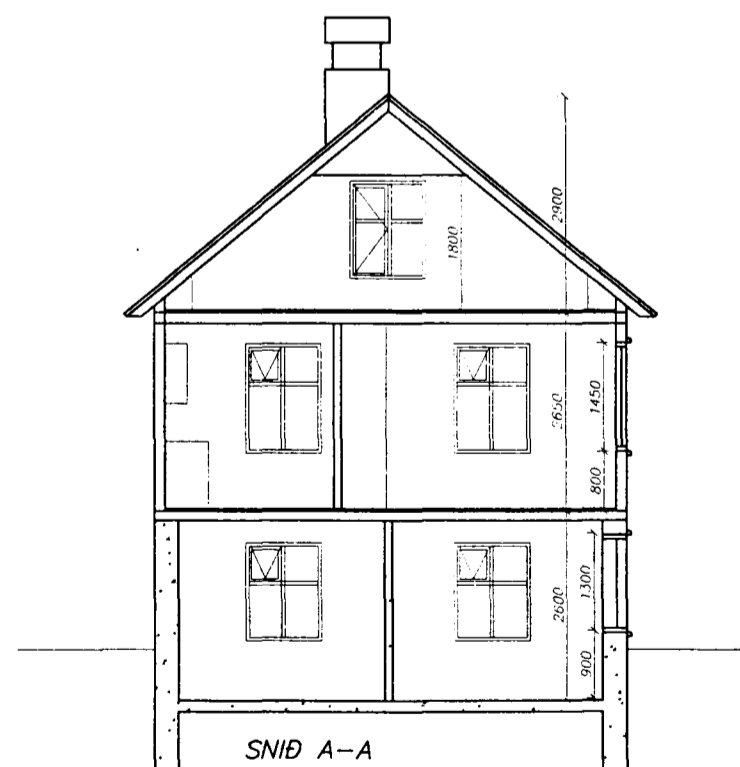

SNIÐ A-A

Skráningartafta: Selvogsgata 14, Hafnarfirði
Landnúmer: 122185
Staðgreinir: 1400-01-72200140
Matshlutanúmer: 01

Skráningartafta unnin af: Pétur Vilberg Guðnason
Kennitala: 051163-2739
Dags.: nóv-'98

Uppskipting og lýsing:		Stærðir:															
D0 Lokun	D1 Rými hæð-röð	D2 Notkun texti	D3 Hofuð-flökkun	D4 Eignar-hald	D5 Botn-flóur	D5M Milli-flóur	D6 Siigi	D7 Op	D8 Brúttó-flóur	D9 Brúttó-flóur < 1,8	D10a Salarhæð min	D10b Salarhæð max	D11 Brúttó-rúmmál	D12 Netó-flóur	D16 Fl/rymi birt	Reiknitala skiptarúmmál	D17 Skipta-rúmmál
		Matshluti			134,5			1,7	124,3	21,0			313,1	104,9	103,3		248,3
		Botn											9,4				
	00	kjallari			47,1				47,1				118,1	35,9	47,1		90,0
A	0001	Íbúð	N	0001	47,1				47,1		1,92	2,60	118,1	35,9	47,1		90,0
B	0002	Útiróppur	U	X	2,9				2,9								
	01	1.hæð			43,7				43,7				115,8	38,3	43,7		101,5
A	0101	Íbúð	N	0101	43,7				43,7		2,65	2,65	115,8	38,3	43,7		101,5
C	0102	Útiróppur	U	X	4,3		1,1		4,3								
	02	2.hæð			43,7			1,7	33,5	21,0			69,9	30,7	12,5		56,8
A	0201	Íbúð	N	0101	35,2			1,7	33,5	21,0	0,30	2,90	65,1	30,7	12,5		56,8
A	0202	Þakrymi undir posti	F	X	8,5						0,30	0,80	4,8				

Athugasemdir: Breyting hefur verið gerð á númerum á íbúðum frá skráningu hjá Fasteignamat.
Breytingin er fölginn í því að íbúð á kjallara er skráð 0001 í stað 0101 áður og íbúð á hæð er skráð 0101 í stað 0201 áður
efsta hæð íbúðar á hæð er skráð 0201 í stað 0301 áður

Eign	Notkun	Birt flataarmál	Skráningarrúmmál	Skiptarúmmál	Hlutfallsta samvegn allra
0001	Íbúð	47,1	90,0	90,0	36,25%
0101	Íbúð	56,2	158,3	158,3	63,75%
Samtals		103,3	248,3	248,3	100,00%

Strendingur ehf.
Verkfræðisjónusta
Reykjavíkurvegur 68 - 220 Hafnarfjörður
Sími: 565 5640, fax: 565 5641

Selvogsgata 14, Hafnarfirði
Grunnmyndir / Útlit
Snið / Skráningartafta

dags.	breyting	nafn
2 des.	Þjörgunaropi þétt við	phg

hannað: []
Tilknað JW okt.1998
Hafnarfirði 2/12/1998
Hjálmarsson Erlendur

dagsetning: okt.1998
teikn. nr: 01
málkvarði: 1:100, 1:500