


RP

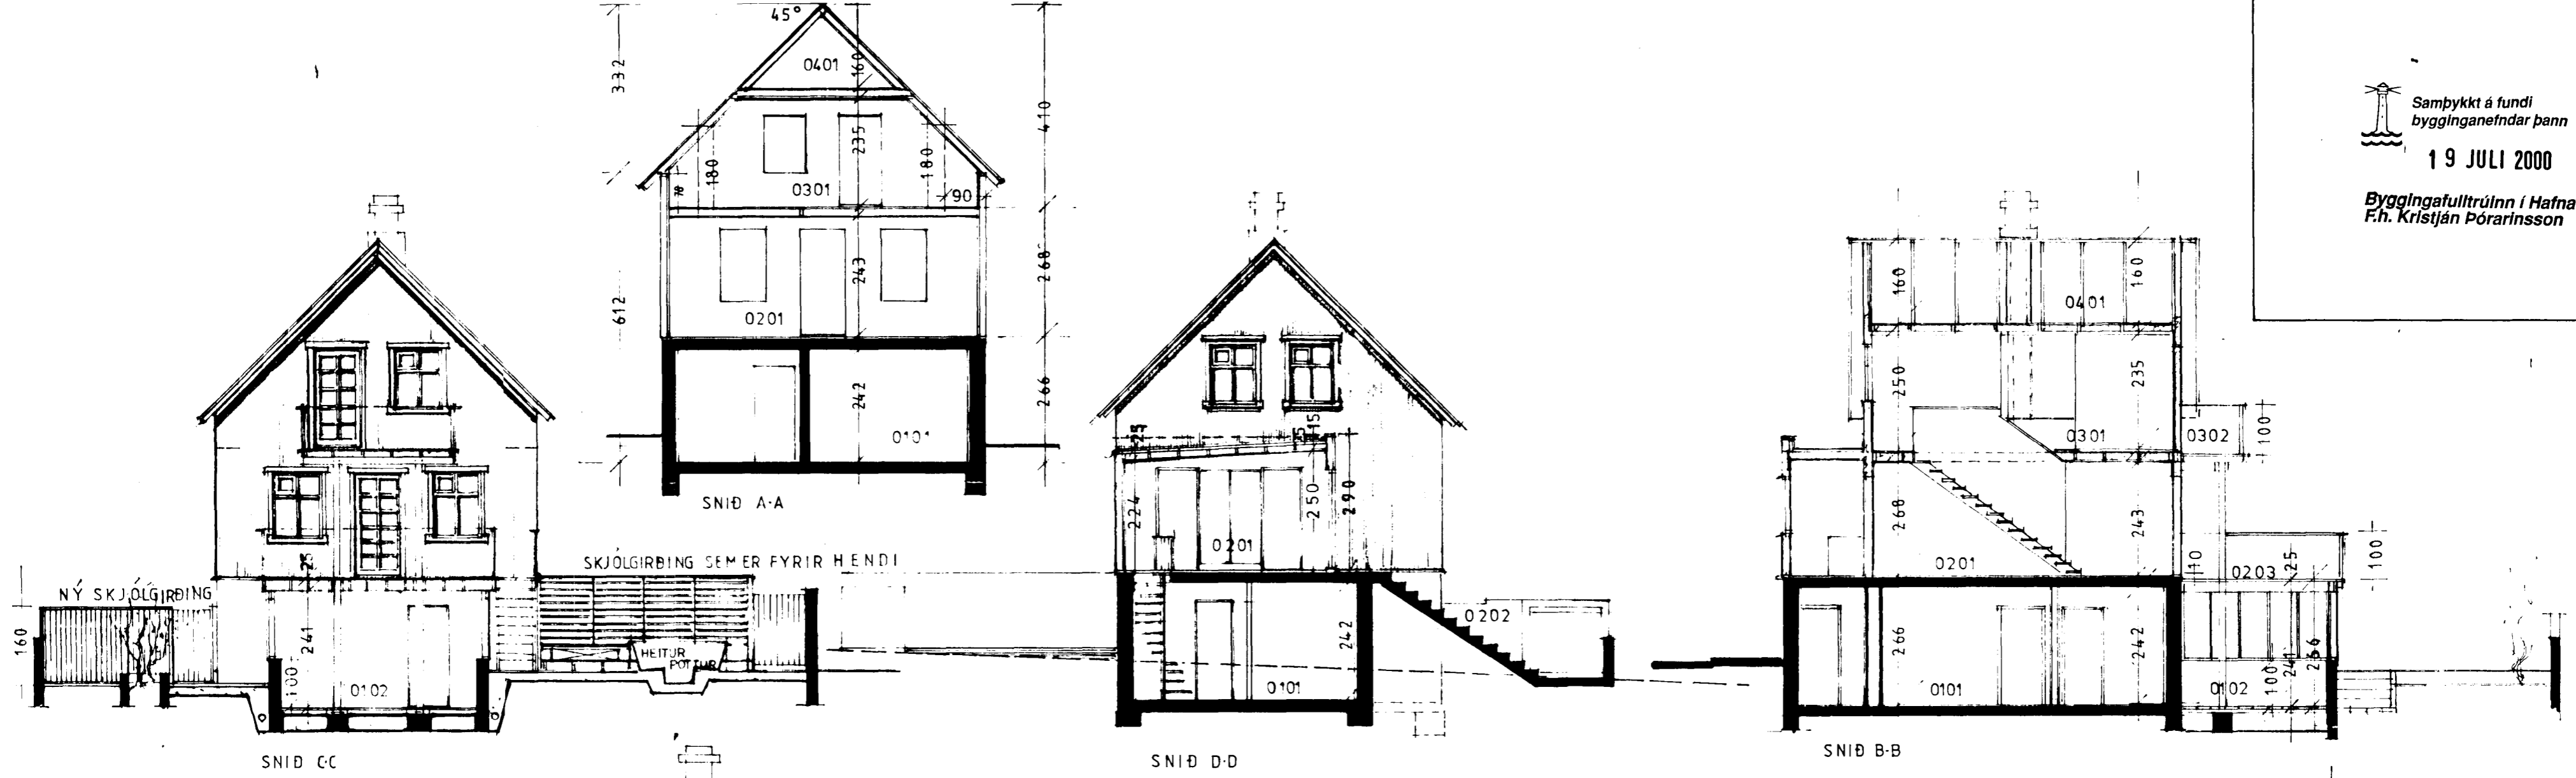


SNID C-C

SNID D-D


SNID B-B



VESTUR

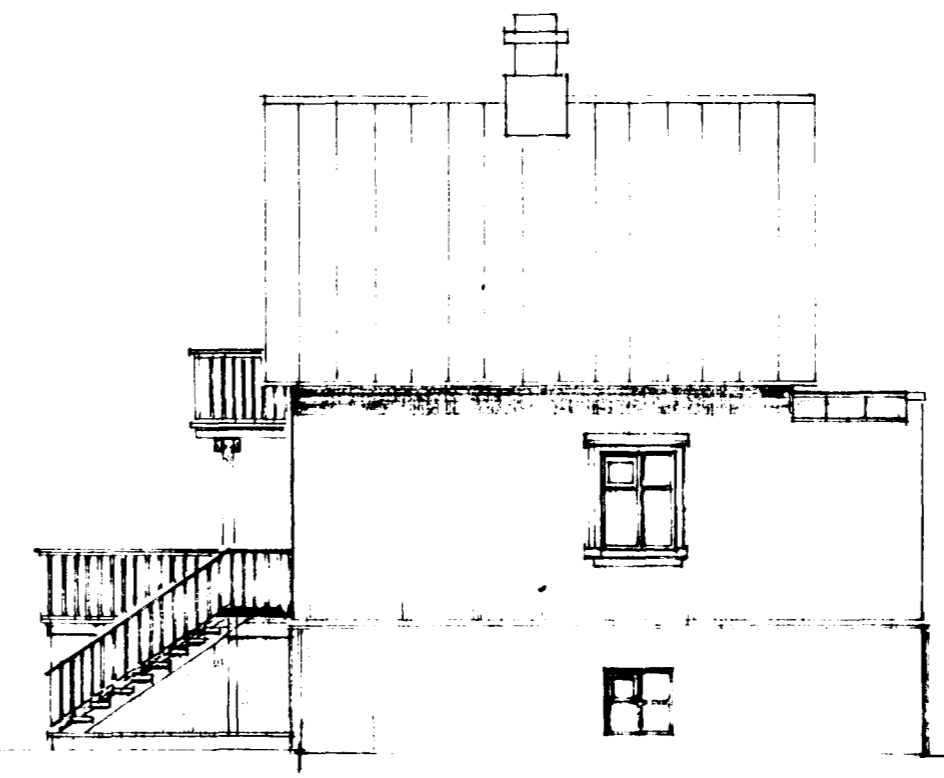

AUSTUR

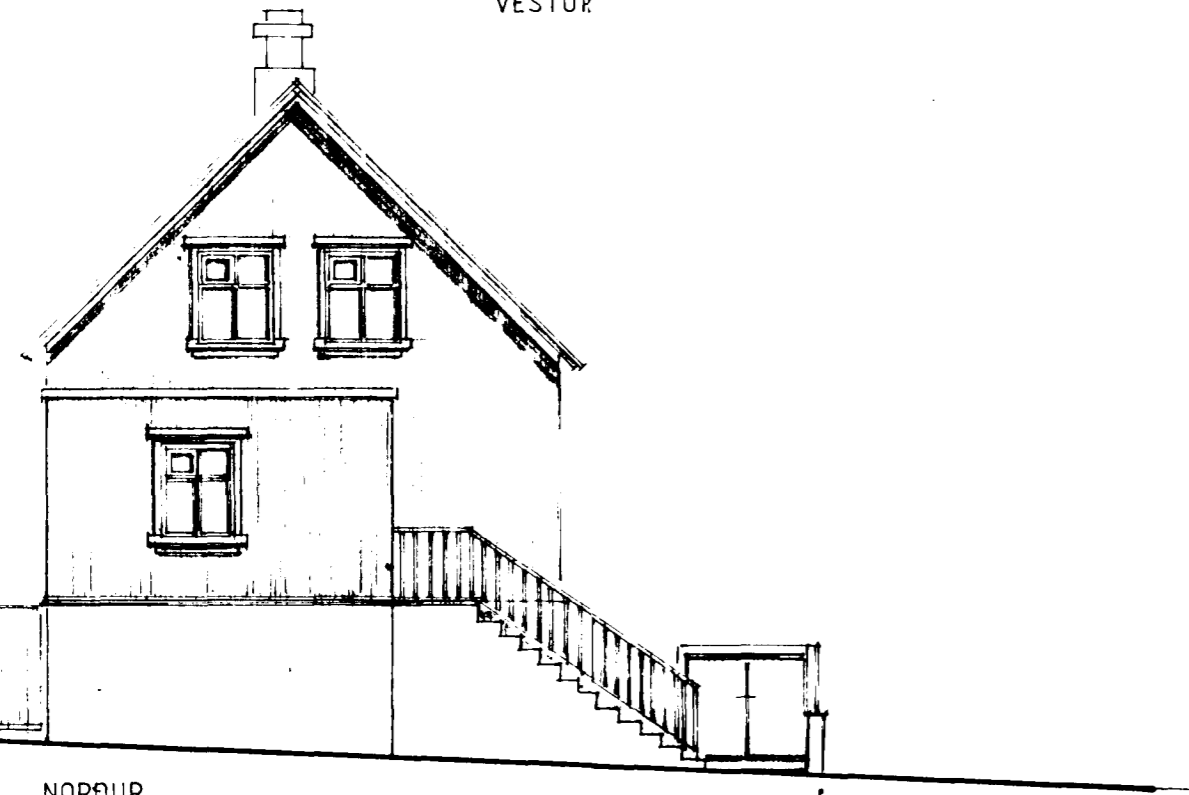

NORÐUR



SÚÐUR

UNDIRRITADIR SAMÞYKKA SVALIR OG VEROND SEM BYGGÐAR VERÐA AÐ SELVOGSGÖTU 16 UNDIR VEROND ER GEYMSLA SELVOGSGATA 14

Þórarinn Þósson 200567-4438

Dugnýtteldi 201715685

SELVOGSGATA 16A 260820 2669

Þórarinn Þósson

Skinkþóra Guðlaugsdóttir

15.07.24.4659

HOLTSGATA 9

15.10.2015 2015

110158-4249

HOLTSGATA 11

Þórarinn Þósson 26064-4509

Þórák Þórák 281061-2679

HOLTSGATA 13

Guðlaug Þórák 099262-2039

Ánna Arnad 280863-5219

SELVOGSGATA 16 ÚTLIT OG SNID M. 1:100
MÆLT UPP OG TEIKNAD Í SEPT. 1999, VEROND OG SVALIR TEIKN. MAÍ 2000

LITA TEIKNISTOFAN
Kirkjuvegi 15 • 220 Hafnarfrófi
Kt. 210636-7069 • Sími 555 3770

10.07.2000
