Samþykkt þann
19 MAI 1999
Byggingafulltruinn í Hafnarfirði
Erlendur Hjálmarsson

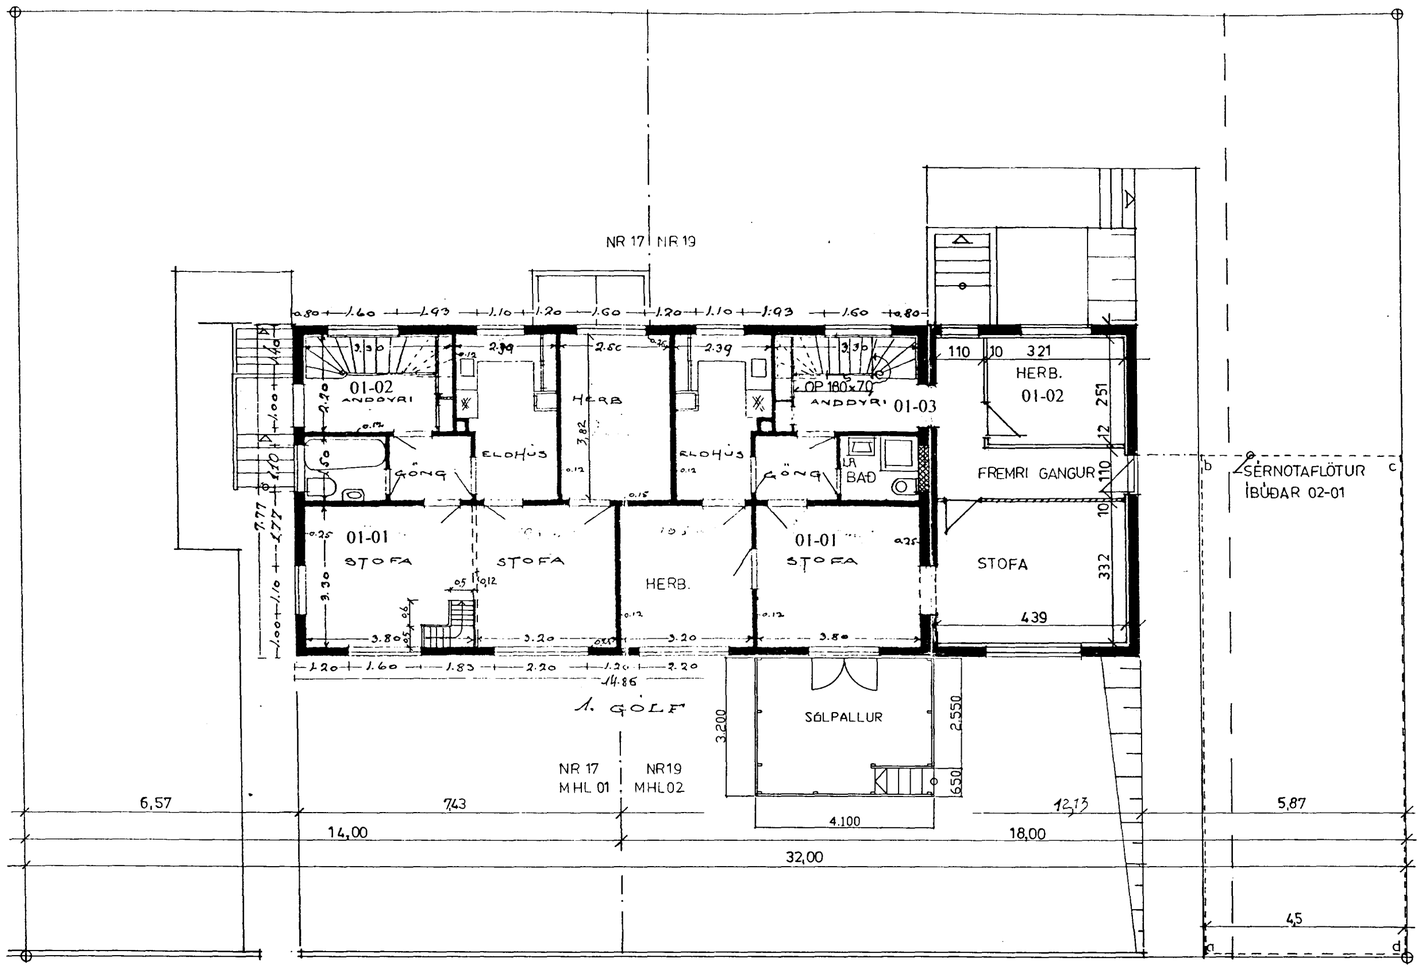

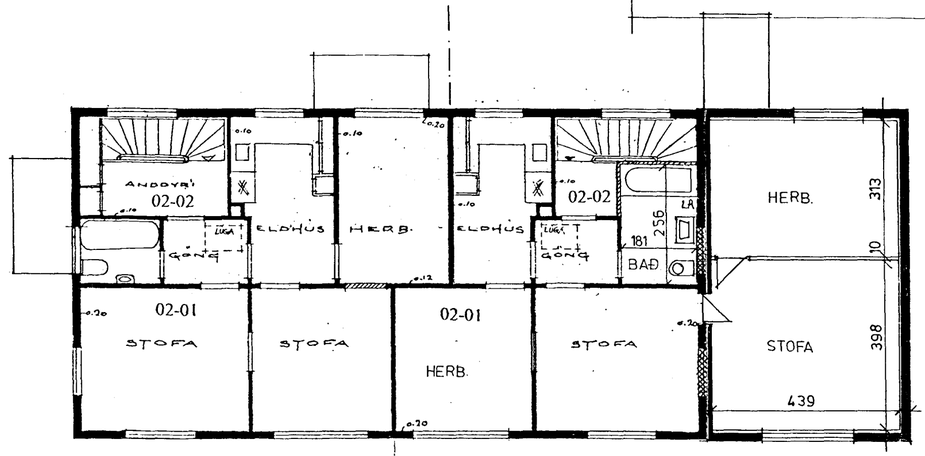

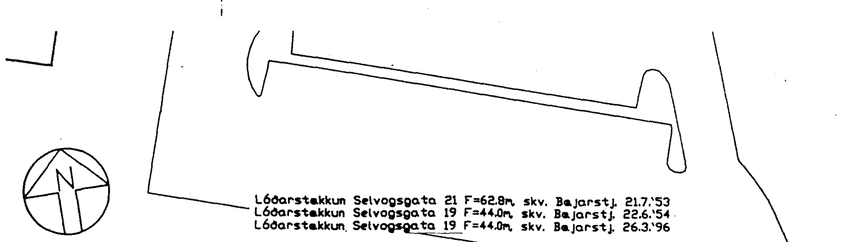

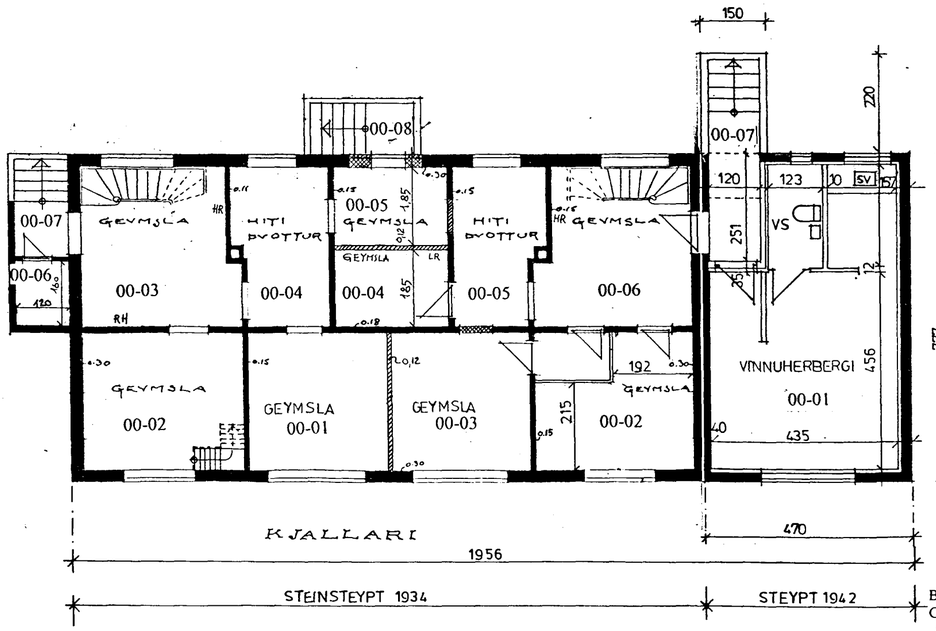

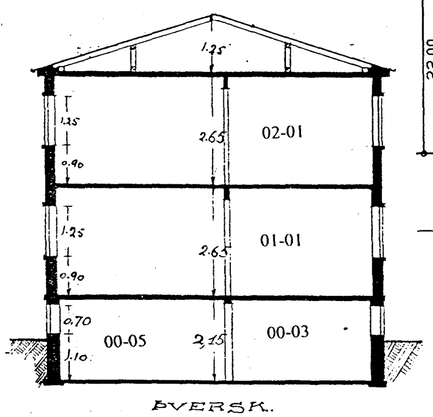

Breytt 05.05.1999
Gluggapóstar færðir í upprunalegt horf, nýr sólpallur á neðri hæð nr. 19 Br.09.09.1997, vinnuherbergi f.
Sigurþór Aðalsteinsson.

SELVOGSGATA 17-19 HAFNARFIRÐI
Grunnmyndir, sniðmynd, afstöðumynd
M-1:100, 1:500
Teikning Guðjóns Samúelssonar frá ágúst 1934 og viðbygging A.Steingrímssonar frá sept. 1942 færðar til samræmis við raunveruleikann
27.10.1996 Sigurþór Aðalsteinsson.
Sigurþór Aðalsteinsson, arkitekt FAÍ