

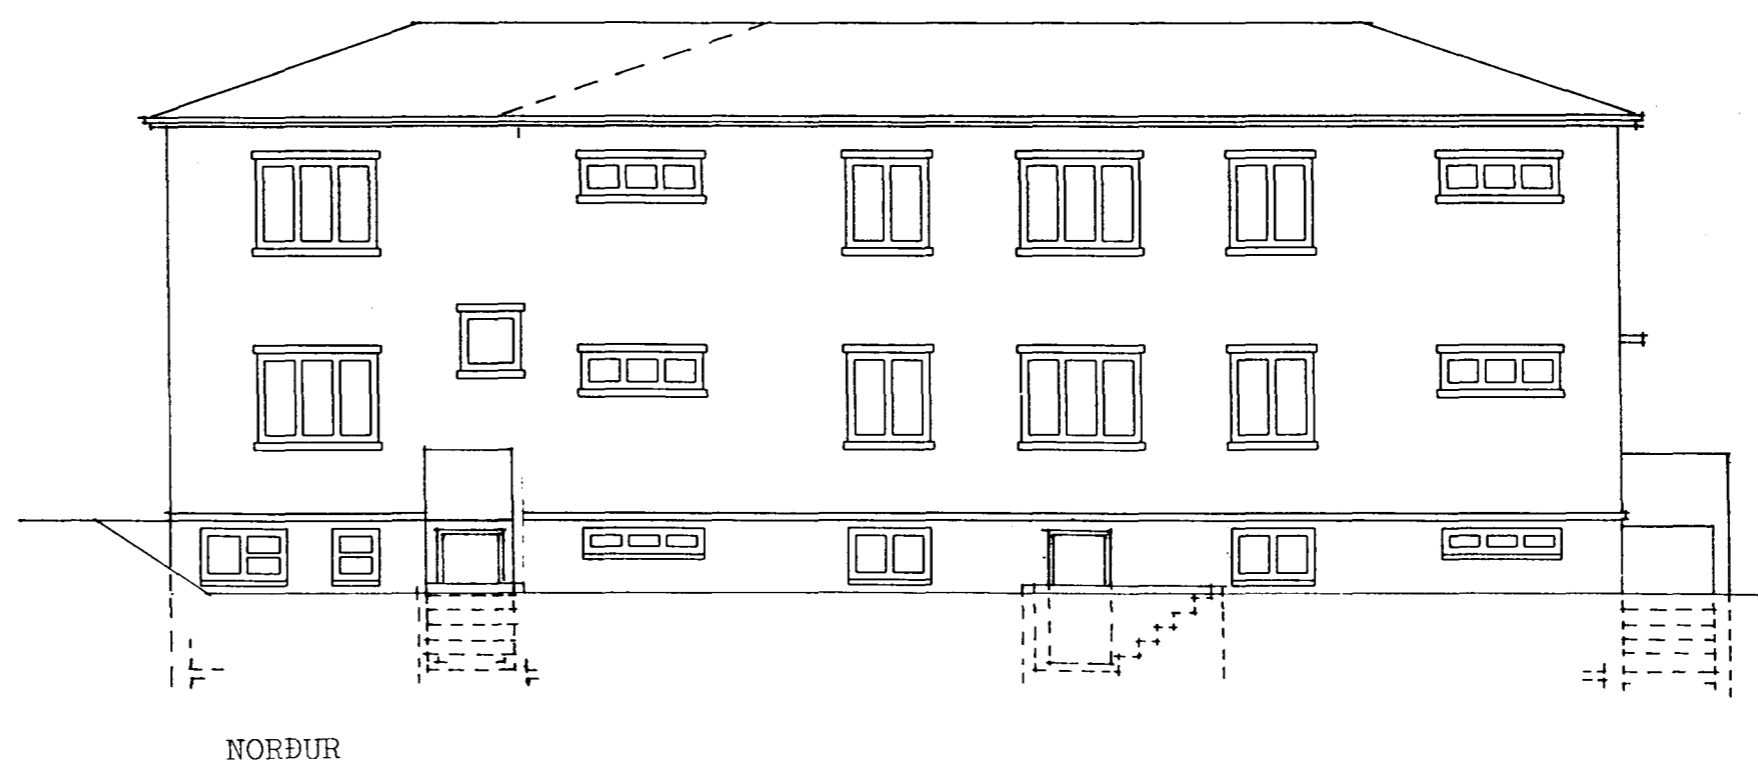
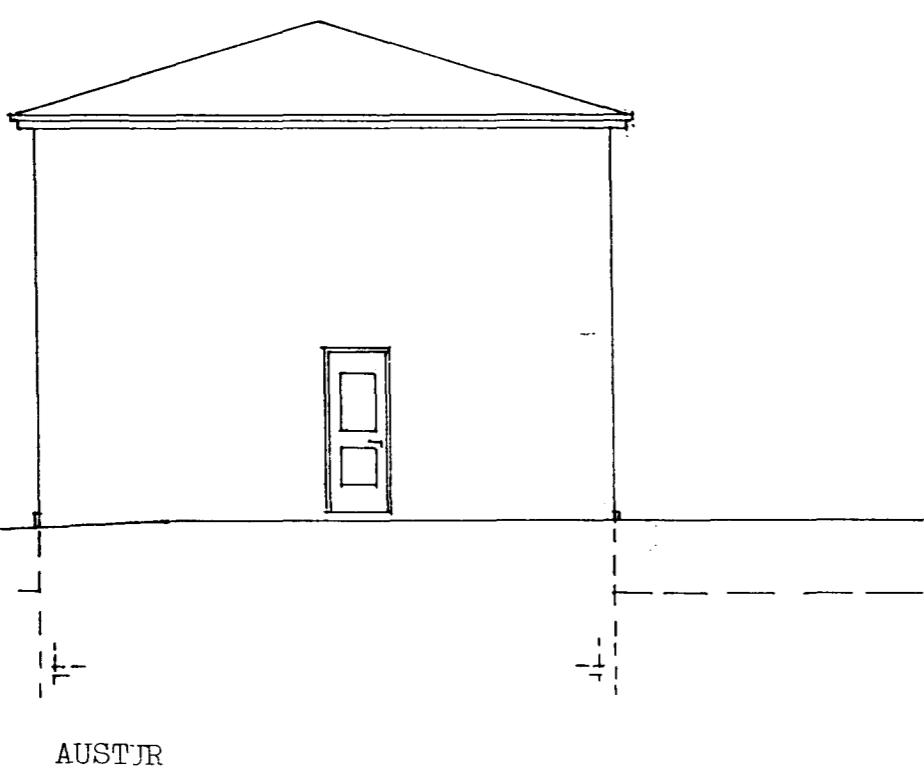


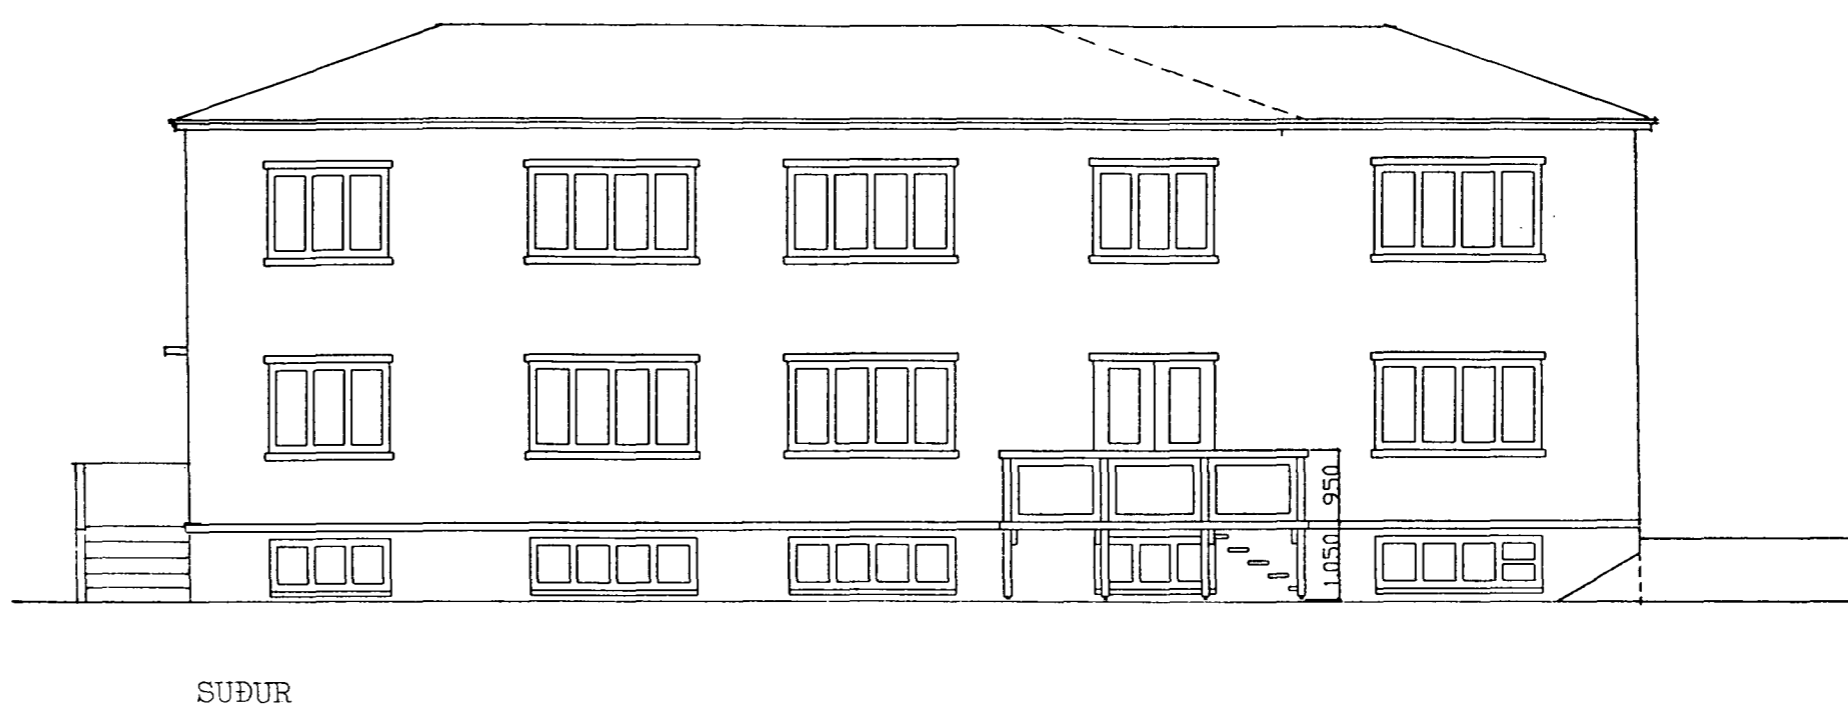

Samþykkt þann

19 MAI 1998

Byggingatulltrúinn í Hafnarfirði
Erlendur Hjalmarsson

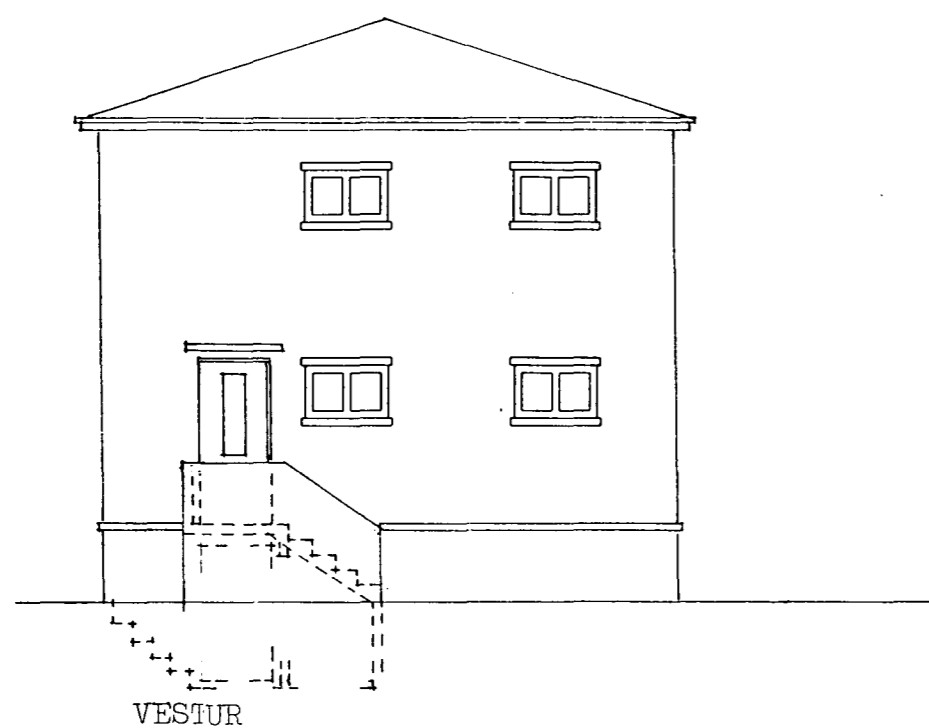

Breytt 05.05.1999
Gluggapóstar færðir í upprunalegt horf, nýr sólpallur á neðri hæð nr. 19

Sigurþór Aðalsteinsson

SELVOGSGATA 17-19 HAFNARFIRÐI

Útlitsmyndir

M-1:100

Teikning Guðjóns Samúelssonar frá ágúst 1934 og viðbygging A. Steingrímssonar frá sept 1943 færðar til samræmis við núverandi útlit hússins.

27.10.1996 *Sigurþór Aðalsteinsson*
Sigurþór Aðalsteinsson, arkitekt FAÍ