



Vidbygging við húsíð Selvogsgötu nr. 19
N=1:100

Skóðum N=1:300
Selvogsgata

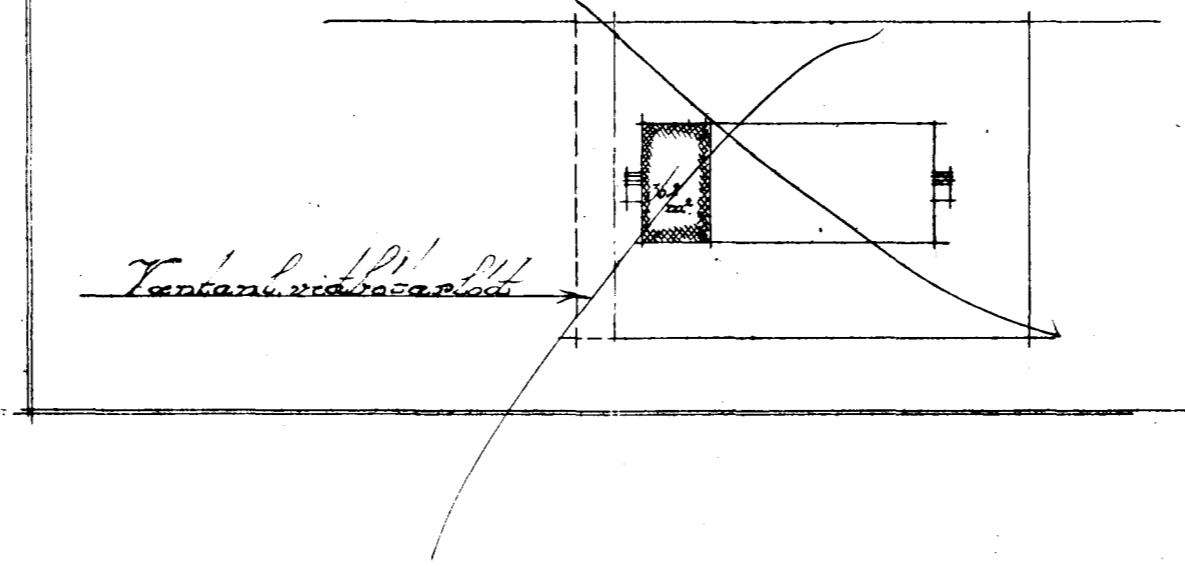


Alingur á verkunni hafa
Alingur Þjarnarson,
húsmítam. og
Einar Sigurðsson
míttarar


SJÁ TEIÐU SAMP 19/3/97

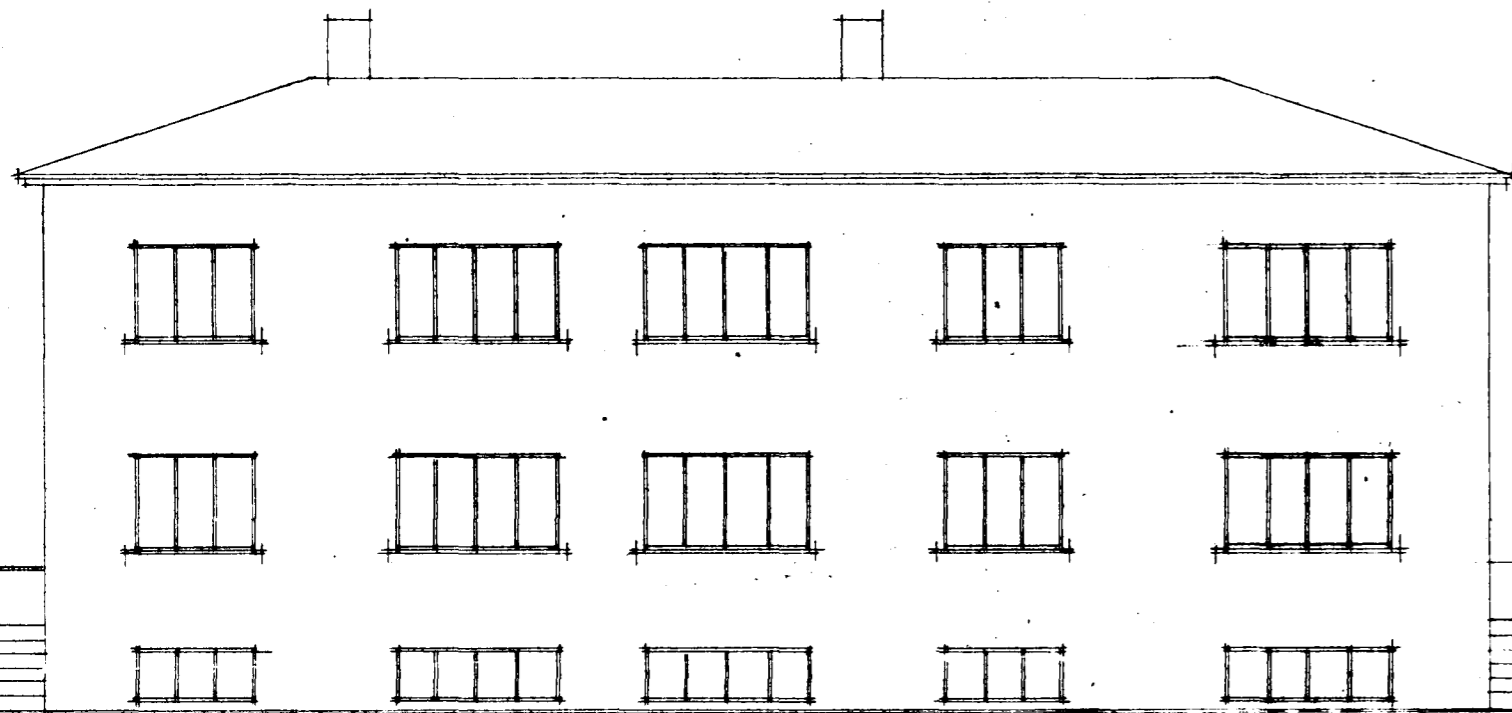


Sudurlit

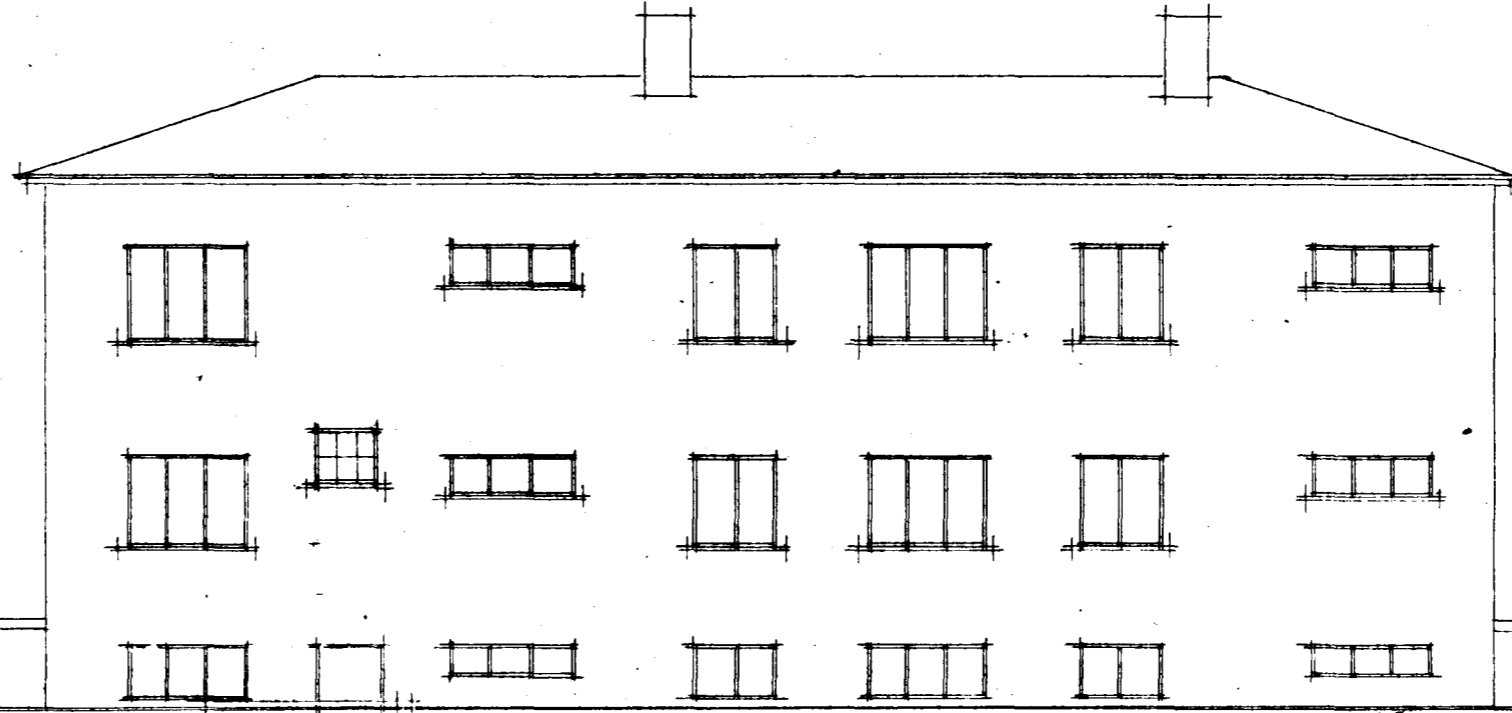


Norður

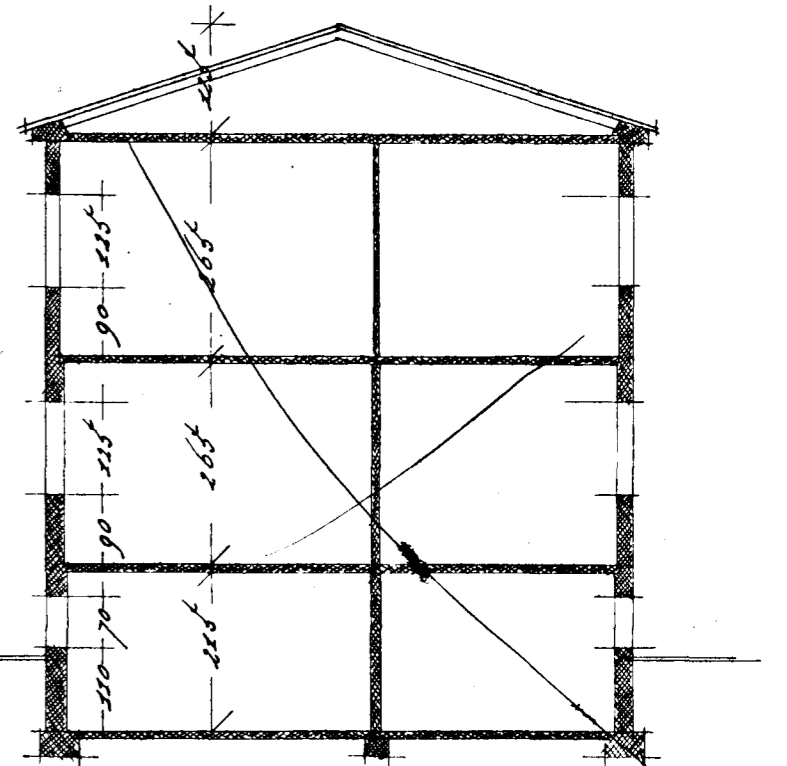


Þversk

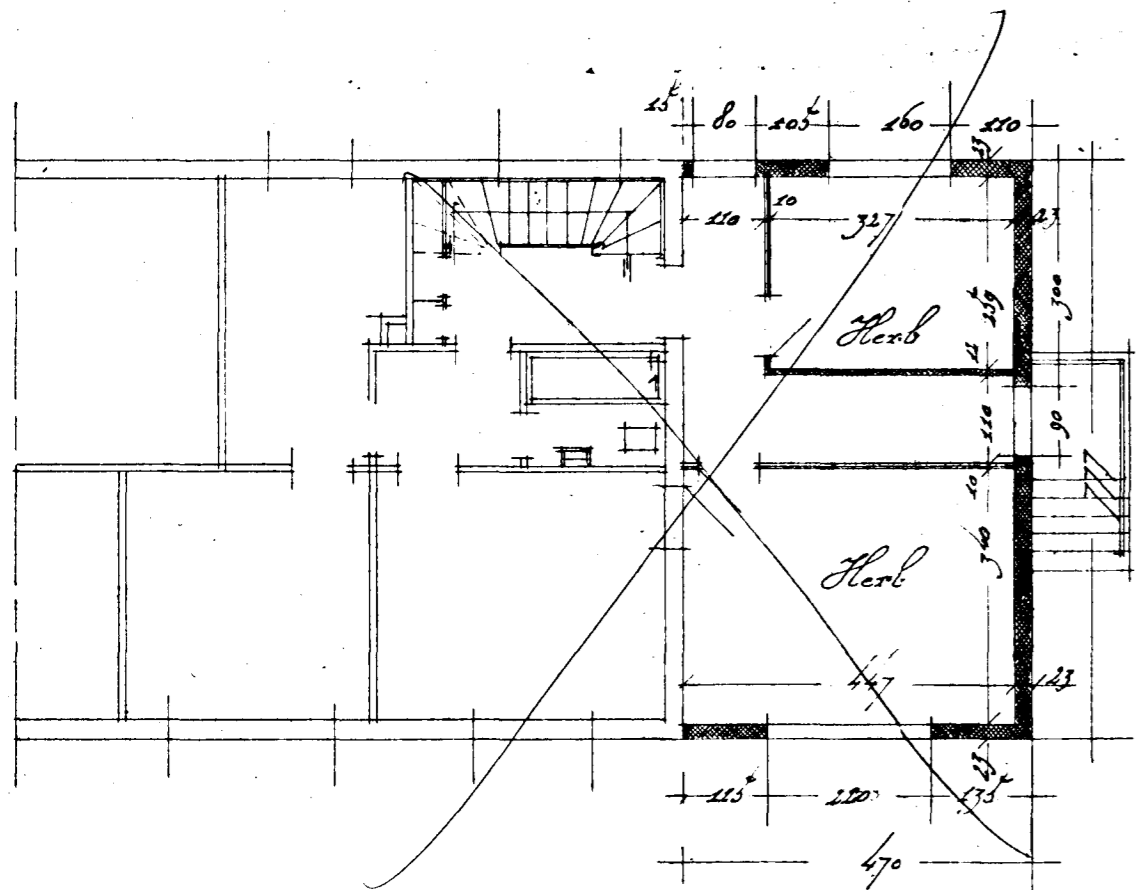

1. hæð

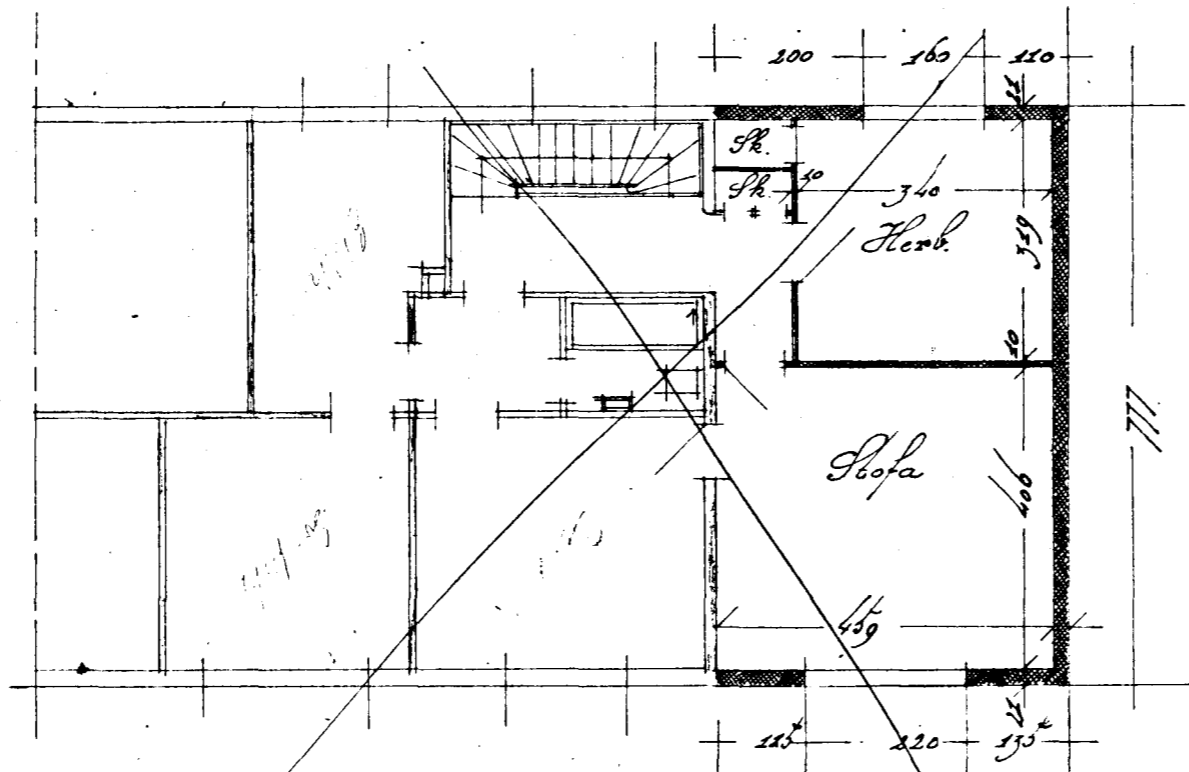

2. hæð

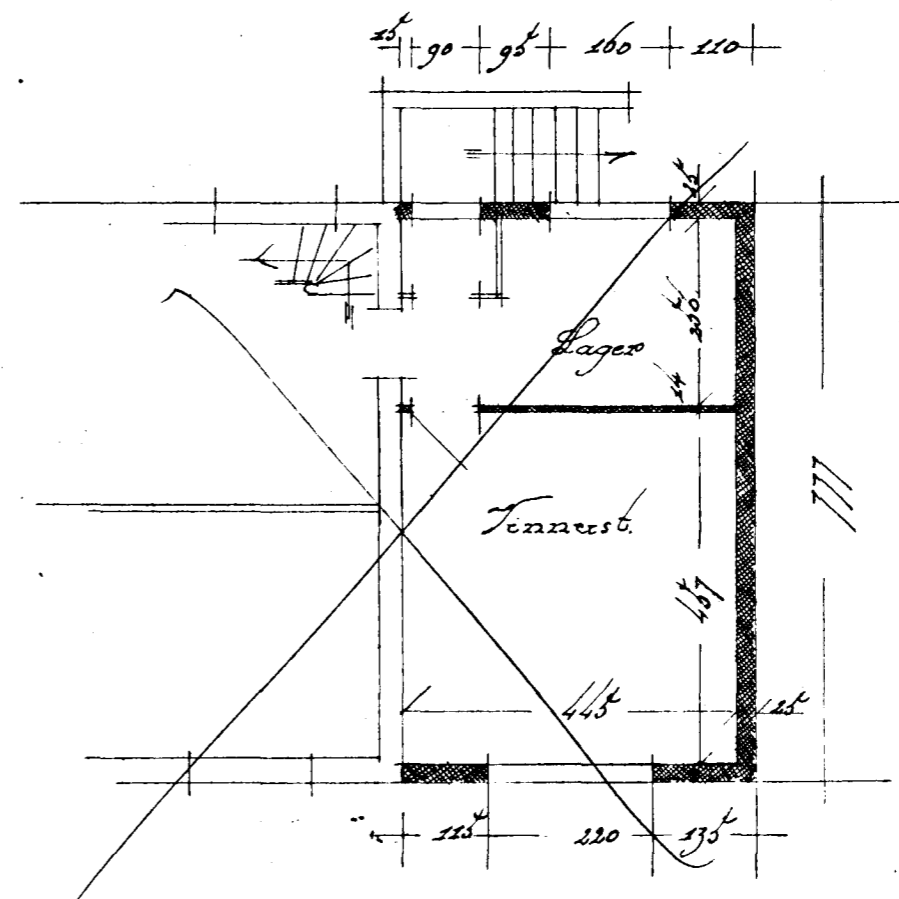

Tjallari

Reik. i sept. 43
Alingur