



ATH. STAÐSETNING VEGGJA AKVEDST
AF GLUGGUM Á HÚSI.

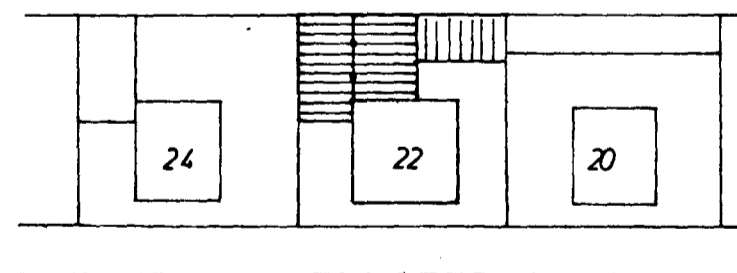


AFSTADA 1: 500


$7.8 \times 5.5 = 42.9$
 $1.5 \times 2.5 = 3.75$
 $\frac{42.9}{1.5} \times 2.5 = 71.5$
 $71.5 \times 1.7 = 120.5$

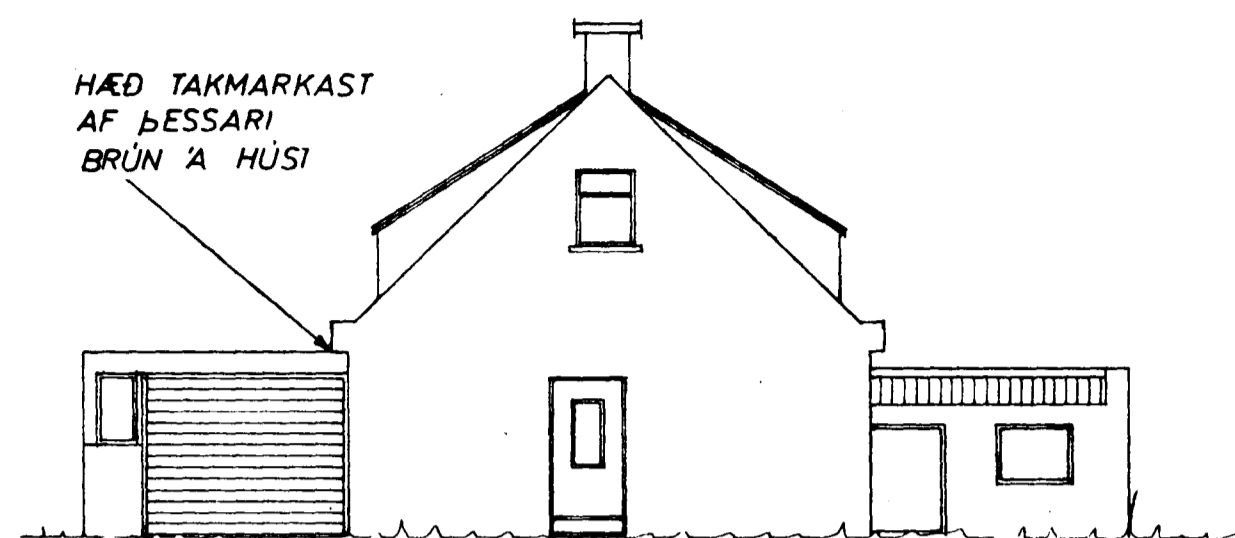


NORÐUR

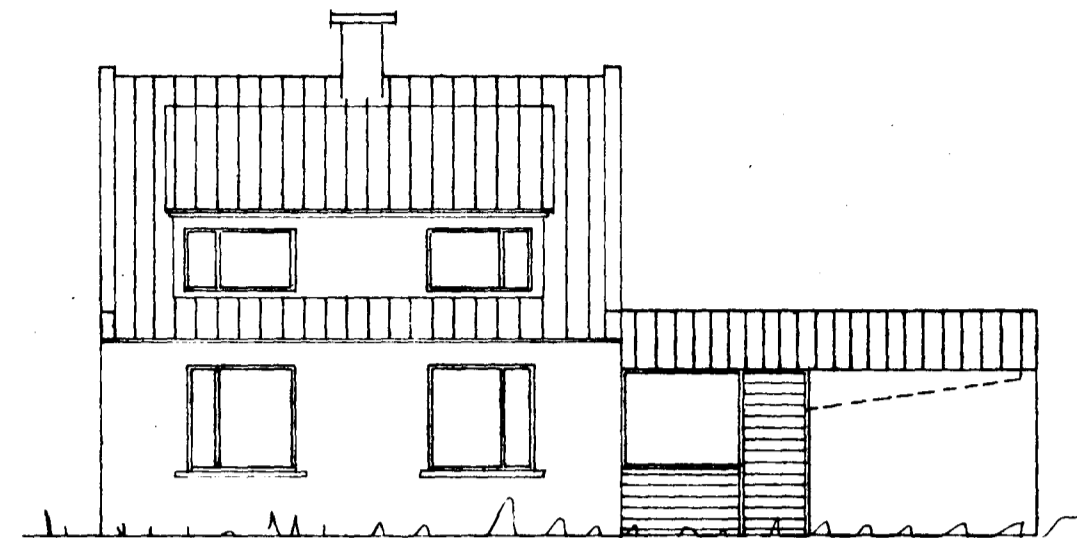


VESTUR

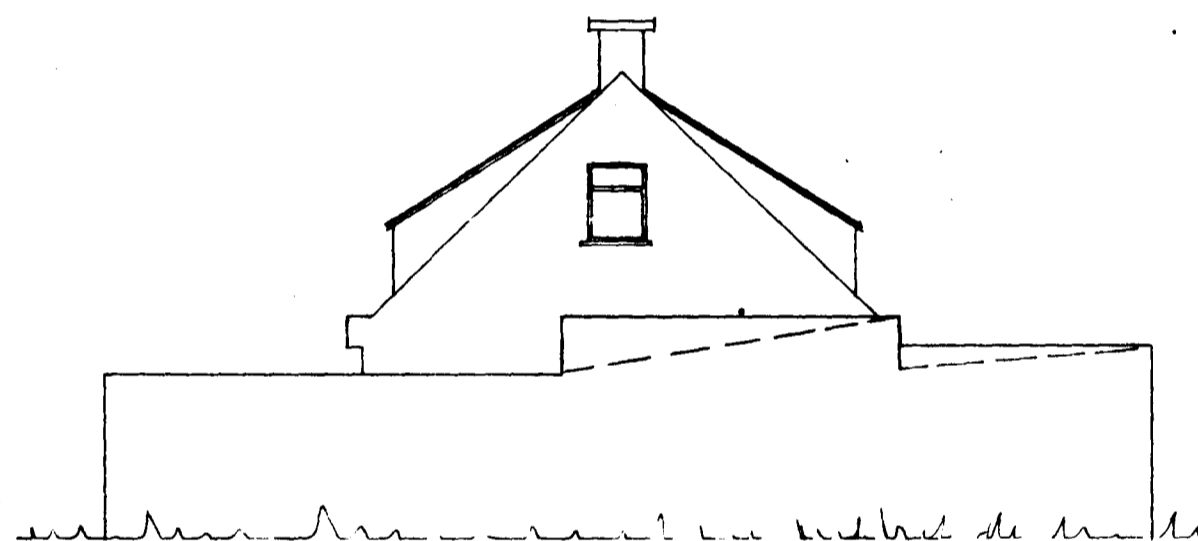


SUÐUR

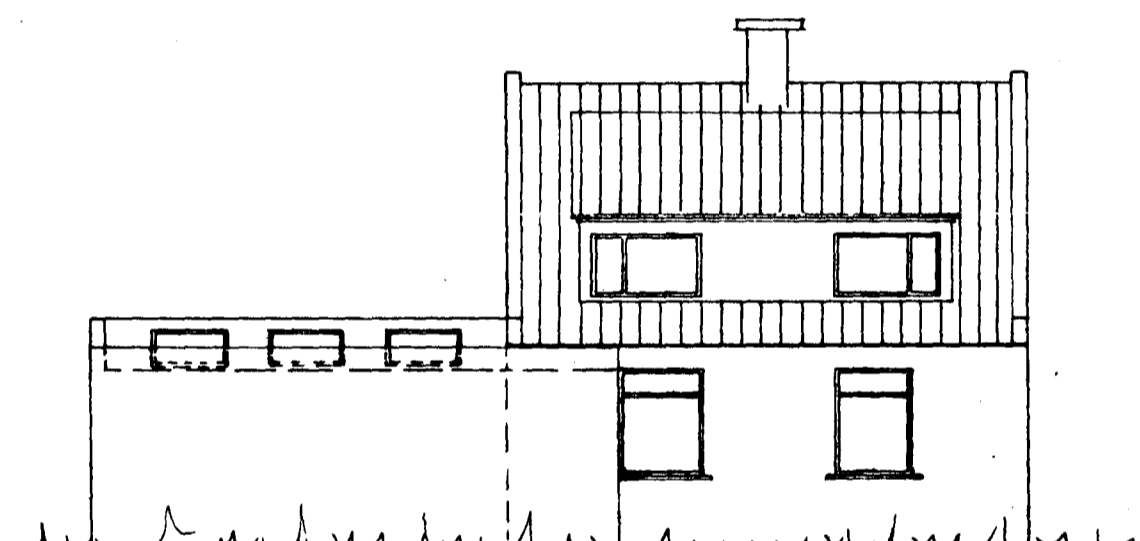

AUSTUR

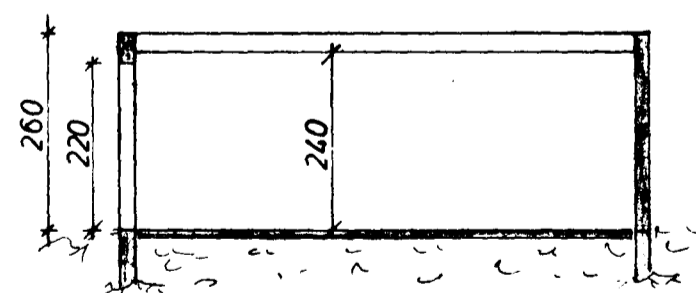

SNIÐ 1: 100

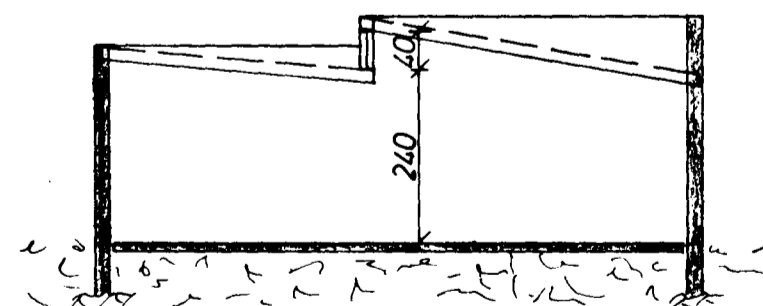

Samþykkt á fundi bygginga-
nefndar þ. 18. 6. 1975
BYGGINGAFULLTRÚINN
Í HAFNARFIRÐI
F. Sigurðsson

Áskilið er að allar eldn
geymslu- og kvettastær
á loftum verð fjærlosgdur.

F. Sig.

SELVOGSGATA 22 BILGEYMSLA	MÆLIKVARDI 1: 100 1: 500	VERK	TEIKN NR 1
ÚTLIT	Hannað: <i>JWB</i> Teiknað: <i>JW</i>	Yfirfarið: Samb: <i>JWB</i>	DAGS MAI '75.
JÓHANN GUNNAR BERGPÓRSSON VERKFR MVFI STRANDGÖTU 11 — HAFNARFIRÐI — SÍMI 53315	BREYTT 27/5.75 <i>JWB</i>		