
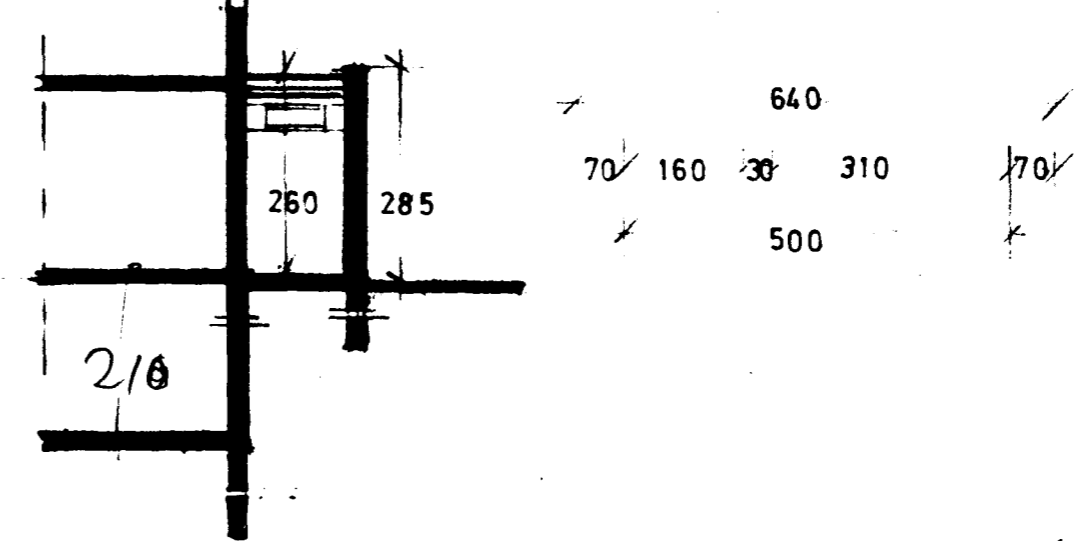
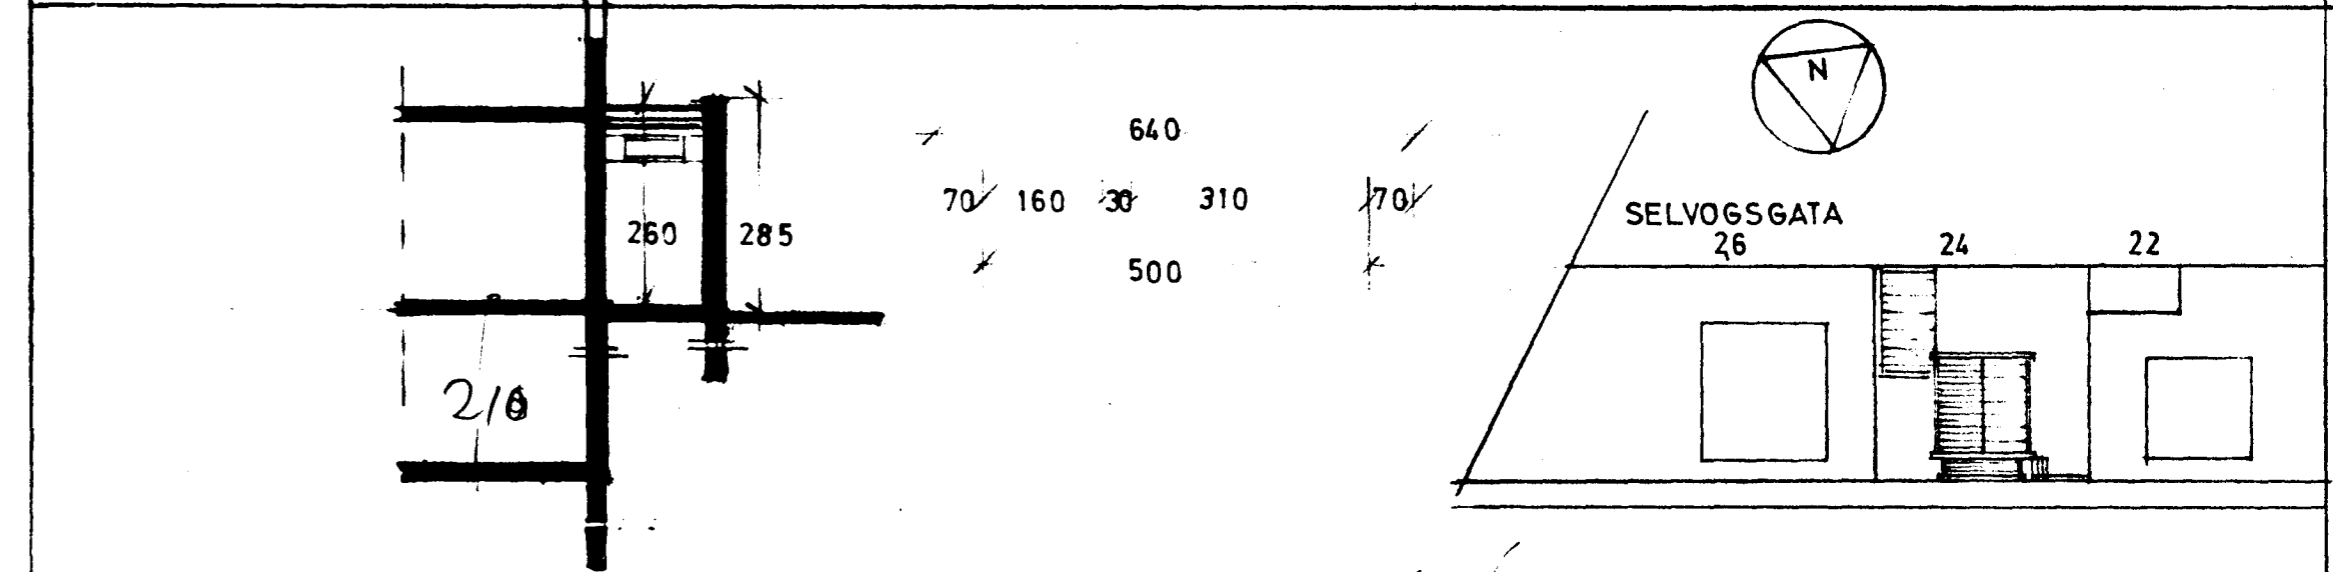


Samþykkt á fundi bygginga-
nefndar þ. 20/10 1978
BYGGINGAFULLTRÚINN
Í HAFNARFIRÐI

FYRIR BREYTINGU

EFTIR BREYTINGU

VIÐBYGGING 6.90m²
17.94m²

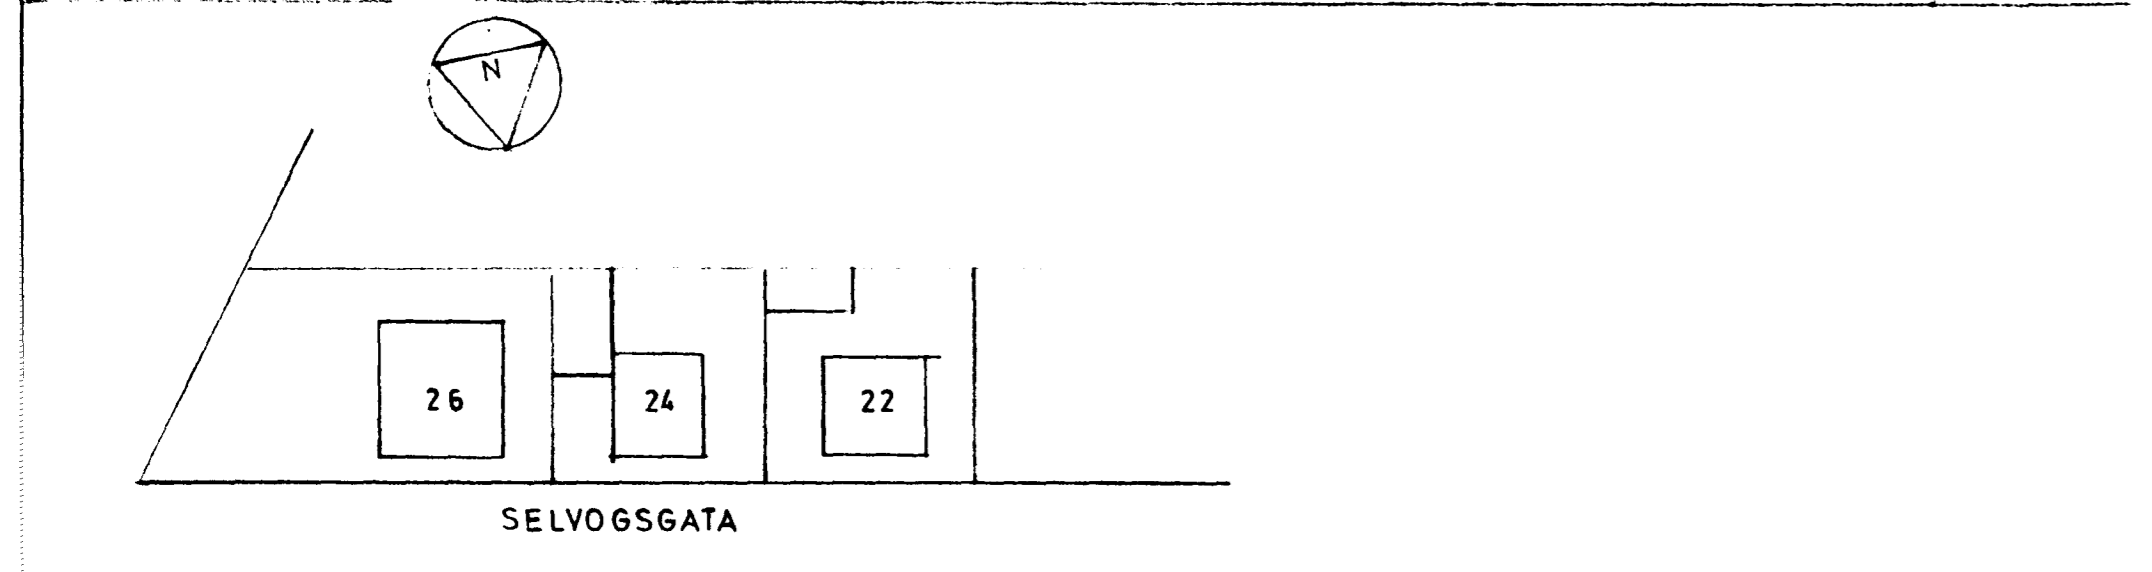

SNIB

SELVOGSGATA 24 HAFNARF.
TILL. AD BREYTINGU

Óli Þórdarson