


Breyting á húsi nr. 6 við Selvogsgötu í Hafnarfirði.

Samþykkt á fundi bygginga-
ráðs nr. 4, 12. 1942

BYGGINGAFULTRÚINN
Í HAFNARFIRÐI

f. Skarð.


Afstöðumynd. M. 1:200.

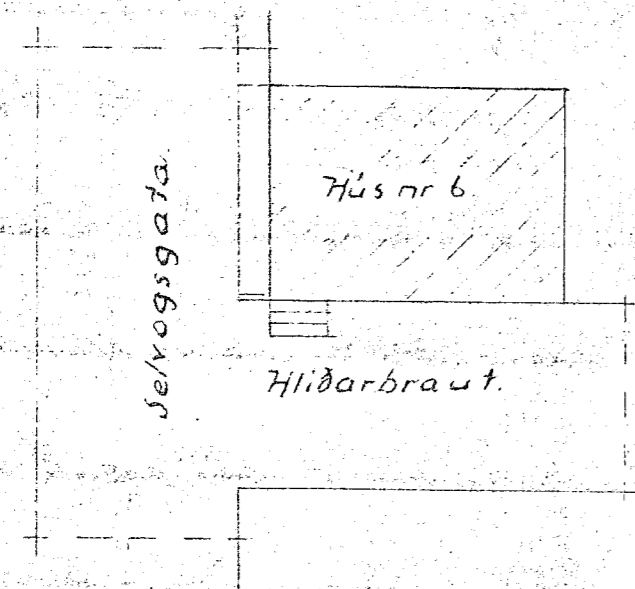


Húsið eins og það er. M. 1:100.




Norðurgafi (áð Selvogsgötu)

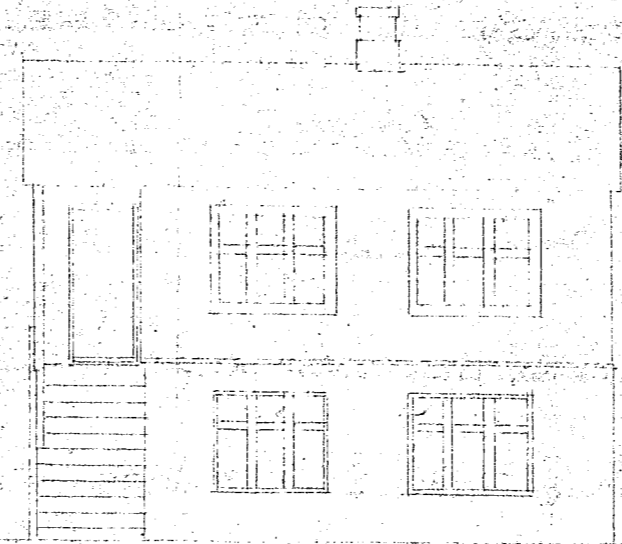

Vesturhlíð (áð Hlíðarbraut)

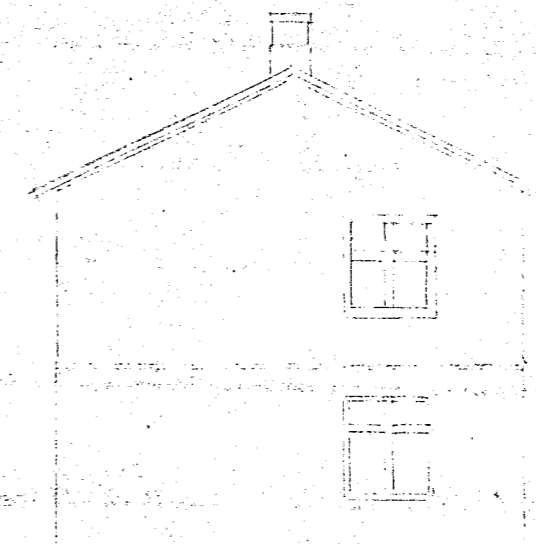


Suðurgafi.

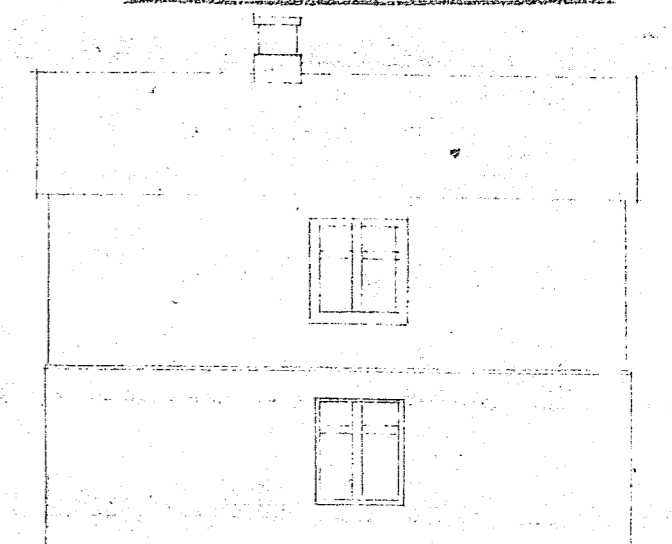

Austurhlíð.

Húsið með breytingunni. M. 1:100.

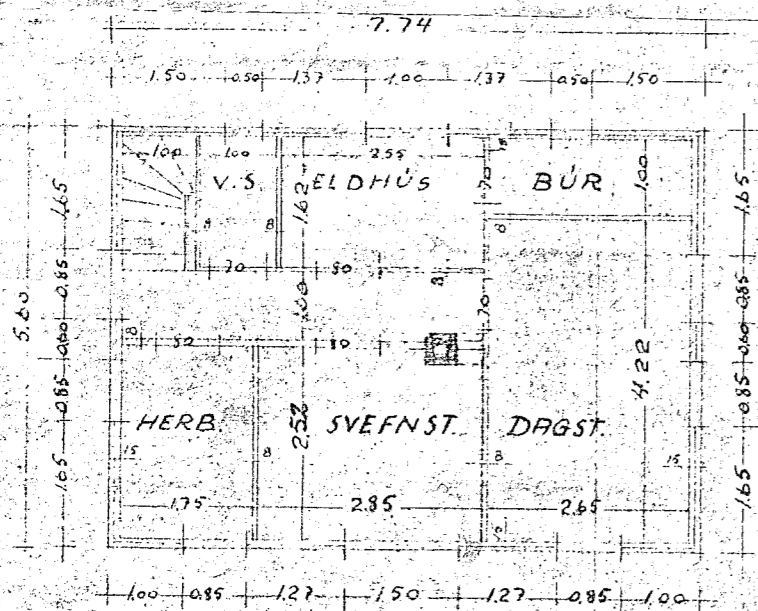


2. hæð




Norðurgafi.





Vesturhlíð

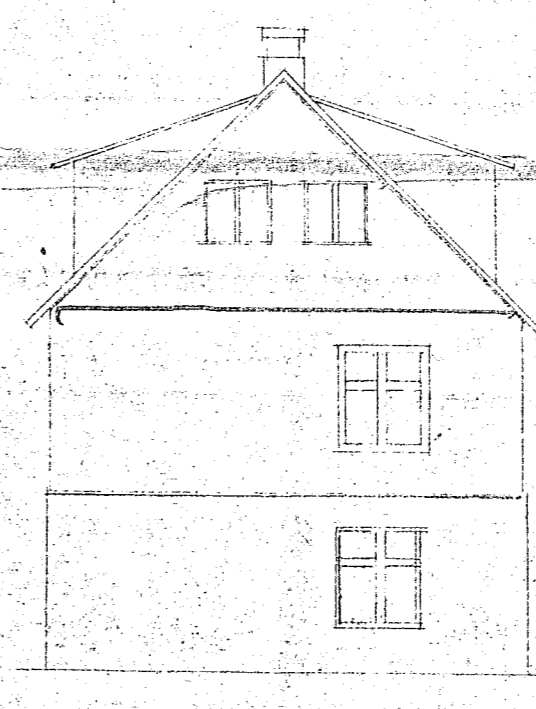

Suðurgafi.

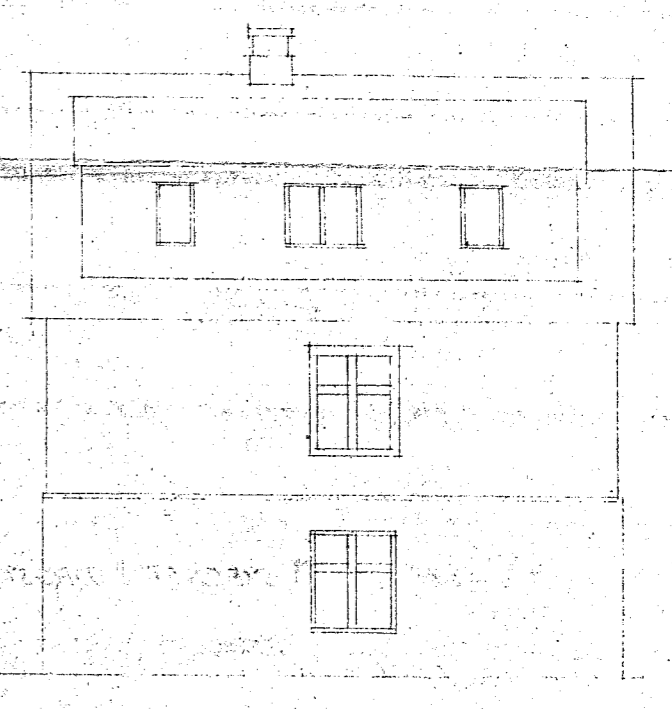

Austurhlíð.

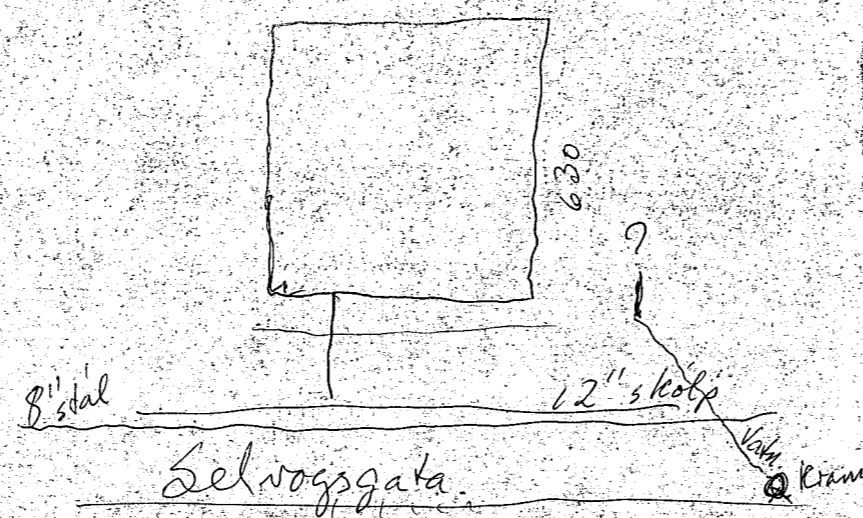 

Hafnarfirði í des. 1942.

Steinþórsson