

SKÝRINGAR


FRÁGANGUR Á LÓÐAMÖRKUM VERÐI GERÐUR Í SAMRÁÐI VIÐ LÓÐARHAFA ADLIGGIANDI LÓÐA. STÆRÐ OG STAÐSETNING LÓÐA, BYGGINGARREITTA OG MÍLASTÆÐA ERU SYND Á MÆLIHLÓÐUM HUS SAMKV. SKILMÁLUM

G= REIKNUB HÆÐ Á GÖTU, GANGSTETT EÐA GANGSTÍG
 L= LANDHÆÐ VIÐ LÓÐAMÖRK (LEIÐBEINANDI)
 H= VIÐMIÐUNARHÆÐ Á AÐKOMUGÓLF
 F= TENGIHÆÐ Á SKÓLPFRÆRESI

TENGIHÆÐ NEYSLUVATNSHEIMEDAR ER AÐ ÖLLU JÖFNU 1,2 m UNDIR YFIRBORDI LANDS

- - - NEYSLUVATNSHEIMED (MED LOKA)
- - - SKÓLPFRÆRESI (Ø160 mm)
- ⑬ NUMER LÓÐAR
- 27.101.4 NUMER ADLIGGIANDI LÓÐAHLADA

ATH
 OFANVATNSFRÆRESI ER EKKI LAGT AÐ LÓÐUM LEIDA (SYTRA) SKAL OFANVATN OG BAKRÁSARVATN HITAVEITU Á EINN STAÐ NIDUR Í JÖRD INNAN LÓÐAMARKA. HAFA SKAL FULLT SAMRÁÐ VIÐ BYGGINGARFULLTRUA UM UTFÆRSLU OG FRÁGANG SYTRUNAR

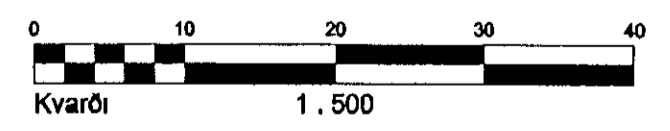

LÓÐIR:
 RAUDHELLA 2, 4, 9, 11, 13, 14 OG 16

HAFNARFJARDARBÆR
UMHVERFIS- OG TÆKNISVIÐ

04 02 04/RBS, Heimeðar að Raudhelli 9 og 13 og hæð lóðamarka 7 og 9
 23 06 05/PEI, Raudhella 9, breyting á innkeyrslu
 Breyting

HELLNAHRAUN
HÆÐARBLAD 27.101.4

Netfang: vsb@vsb.is, kt:710790-2899

Hannab	RBS, SV	Teknað	RBS, GÖV	Yfirnað	<i>M/S/L/AS</i>
Mál	1 500	Samþykkt.			
Dag	19 02 2001	Nr	00710	-	341,054