

**SKYRINGAR**


FRÁGANGUR Á LÓÐAMÖRKUM VERÐI GERÐUR Í SAMRÁÐI VÍÐ LÓÐARHAFA AÐLIGGJANDI LÓÐA STÆRD OG STAÐSETNING LÓÐA BYGGINGAR EITTA OG BILAST-EDA ERU SYND Á MÆLIRLÖBUM HUS SAMKV SKILMÁLUM

G= REIKNUD HÆÐ Á GÖTU, GANGSTÉTT EDA G-ÞINGSTÍG  
 L= LANDHÆÐ VÍÐ LÓÐAMÖRK (LEIÐBEIHANDI)  
 H= VÍÐMÍÐUNARHÆÐ Á AÐKOMUGÓLF  
 Fg= TENGIHÆÐ Á SKÓLPFRÁRÆSI

TENGIHÆÐ NEYSLUVATNSHEIMÆÐAR ER AÐ ÖLLU JÖFNU 1.2 m UNDIR YFIRBORÐI LANDS

- NEYSLUVATNSHEIMÆÐ (MÉÐ LÓÐ)
- SKÓLPFRÁRÆSI (Ø150 mm)
- NUMER LÓÐAR
- NUMER AÐLIGGJANDI LÓÐAÞLAÐA

**ATH**  
 OFANVATNSFRÁRÆSI ER EKKI LAGT AÐ LÖÐUM LEIÐA (SYTRA) SKAL OFANVATN OG ÞAKRÁSAR-VATN HITAVEITU Á EINN STAÐ NÍÐUR Í JÖRD INNAN LÓÐAMARKA HAFNA SKAL FULLT SAMRÁÐ VÍÐ BYGGINGARFULLTRUA UM UTÞÆRSLU OG FRÁGANG SYTRUNAR

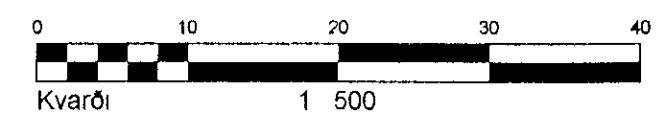

**LÓÐIR:**  
 MÓHELLA 2  
 HRINGHELLA 8, 10, 12 OG 14



HAFNARFJARDARBÆR  
 UMHVERFIS- OG TÆKNISVIÐ

08 03 2006/RBS, Byggingarreit fyrir Hringhella 8 breytt  
 Breyting

**V S B** VERKFRÆÐISTOFA

BÆJARHRAUNI 20 220 HAFNARFJORDUR  
 Sími 58 58 600 FAX 58 58 610  
 Netfang veb@vsb.is, kt 710798-2899

HELLNAHRAUN HÆÐARBLAÐ 27.101.6	
Hárnað RBS, SV	Teknað RBS, GÖV Yfirnað
Mál 1,500	Samþykkt
Dags 19.02.2001	Nr 00710 - 341 056