

**ATH.**  
 OFANVATNSFRÁRÆSI ER EKKI LAGT AÐ LOÐUM  
 LEIDA (SYTRA) SKAL OFANVATN OG BAKRÁSAR  
 VATN HITAVEITU Á EINN STAÐ NIÐUR Í JÖRD INNAN  
 LOÐAMARKA HAFNA SKAL FULLT SAMRÁÐ VIÐ  
 BYGGINGARFULLTRUA UM UTFÆRSLU OG FRÁGANG  
 SYTRUNAR


**SKÝRINGAR**

FRÁGANGUR Á LOÐAMÖRKUM VERÐI GERÐUR Í  
 SAMRÁÐI VIÐ LOÐARHAFNA AÐLIGGJANDI LOÐA  
 STÆRÐ OG STAÐSETNING LOÐA, BYGGINGARREITA OG  
 BILASTÆÐA ERU SYND Á MÆLIBLÖBUM  
 HUS SAMKV SKILMÁLUM

G= REIKNUG HÆÐ Á GÖTU GANGSTETT EÐA GANGSTIG  
 L= LANDHÆÐ VIÐ LOÐAMÖRK (LEIÐBEINANDI)  
 H= VIÐMUNARHÆÐ Á AÐKOMUGÖLF  
 F= TENGING HÆÐ A SKÓLPFRÁRÆSI

TENGING HÆÐ NEYSLUVATNSHEIMÆÐAR ER AÐ ÖLLU  
 JÖFNU 1.2 m UNDIR YFIRBORÐI LANDS

- +— NEYSLUVATNSHEIMÆÐ (MEÐ LOKA)
- SKÓLPFRÁRÆSI (Ø150 mm)
- ⑬ NUMER LOÐAR
- ②7 102 4 NUMER AÐLIGGJANDI LOÐABLAÐA

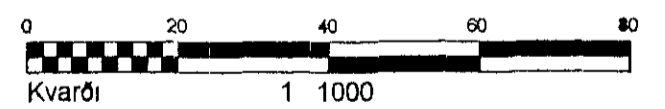


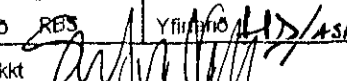
**LÓÐIR:**

HRINGHELLA 1  
 BERGHELLA 1 OG 2

Breytt 07.04.2005/SV, Lóðir nr 1, 3 og 4 við Berghella	
samtíðisávarp í einni lóð nr 1	


**HAFNARFJARÐARBÆR**  
**UMHVERFIS- OG TÆKNISVIÐ**

**VSB** VERKFRÆÐISTOFA  

 BÆJARHRAUNI 20 220 HAFNARFJÓRÐUR  
 SÍMI 58 800 FAX 58 810  
 Netfang vsb@vsb.is, kt 710796 2899

<b>HELLNAHRAUN</b>			
HÆÐARBLAÐ 27 102.7			
Hannað	RBS / SV	Teiknað	RBS
Mal	1 1000	Samþ. / kkt	
Dags	19.02.2001	Nr	00710 - 341,066