

SKÝRINGAR.

FRÁGANGUR Á LÓÐAMÖRKUM VERÐI GERÐUR Í SAMRÁÐI VÍÐ LÓÐARHAFA AÐLIGGJANDI LÓÐA. STÆRÐ OG STAÐSETNING LÓÐA, BYGGINGARREITA OG MÍLASTÆÐA ERU SYND Á MÆLILÓÐUM HUS SAMKV SKILMÁLUM


G= REIKNUÐ HÆÐ Á GÖTU, GANGSTÉTT EÐA GANGSTÍG
 L= LANDHÆÐ VÍÐ LÓÐAMÖRK (LEIÐBEINANDI)
 H= VIÐMÍÐUNARHÆÐ Á AÐKOMUGÖLFÍ
 F_s= TENGIHÆÐ Á SKÓLPFRÁRÆSI

TENGIHÆÐ NEYSLUVATNSHEIMEDAR ER AÐ ÖLLU JÖFNU 1,2 m UNDIR YFIRBORDI LANDS

→ NEYSLUVATNSHEIMED (MED LOKA)
 — SKÓLPFRÁRÆSI (Ø150 mm)


13 NUMER LÓÐAR
 27 101.4 NUMER AÐLIGGJANDI LÓÐAHLAÐA

ATH.
 OFANVATNSFRÁRÆSI ER EKKI LAGT AÐ LÓÐUM LEIÐA (SYTRA) SKAL OFANVATN OG BAKRÁSARVATN HITAVEITU Á EINN STAÐ NIÐUR Í JÖRÐ INNAN LÓÐAMARKA. HAFA SKAL FULLT SAMRÁÐ VÍÐ BYGGINGARFULLTRUA UM ÚTFÆRSLU OG FRÁGANG SYTRUNAR

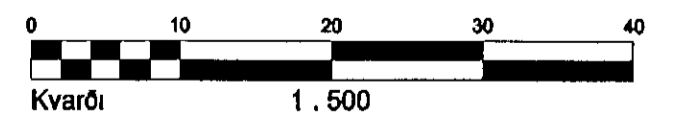

LÓÐIR:
 RAUDHELLA 3, 5, 6, 7, 8, 10 OG 12

24 10 2001/RBS, Raudhella 3 fullgerð
 21 05 2002/RBS, Raudhella 7, tilfærsla á byggingarreit
 23 06 2005/PEI, Raudhella 7, breyting á innkeyrslu
 Breyting

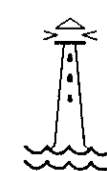

HAFNARFJARÐARBÆR
 UMHVERFIS- OG TÆKNISVIÐ



HELLNAHRAUN 20 220 HAFNARFJÓRÐUR
 Sími 58 58 600 FAX 58 58 610
 Netfang veb@veb.is, kt:710700-2899

HELLNAHRAUN
 HÆÐARBLAÐ 27.101.3

Hannað RBS, SV	Teknað RBS, GÖV	Yfirfarið
Mál 1 500	Samþykkt	
Daga 19 02 2001	Nr 00710 - 341,053	