




Byggingarfulltrúi  
samþykkir erindið.

25 AUG. 2004

Bent skal á að samþykkt þessi verður ekki virk  
fyrr en eftir þinglýsingu eignaskiptaýrðýsingarinnar  
og skráningu hennar hjá Easteignamatari ríkisins.  
Byggingarfulltrúinn í Hafnarfirði  
F.h. Kristján Þórarinnsson

*[Handwritten signature]*

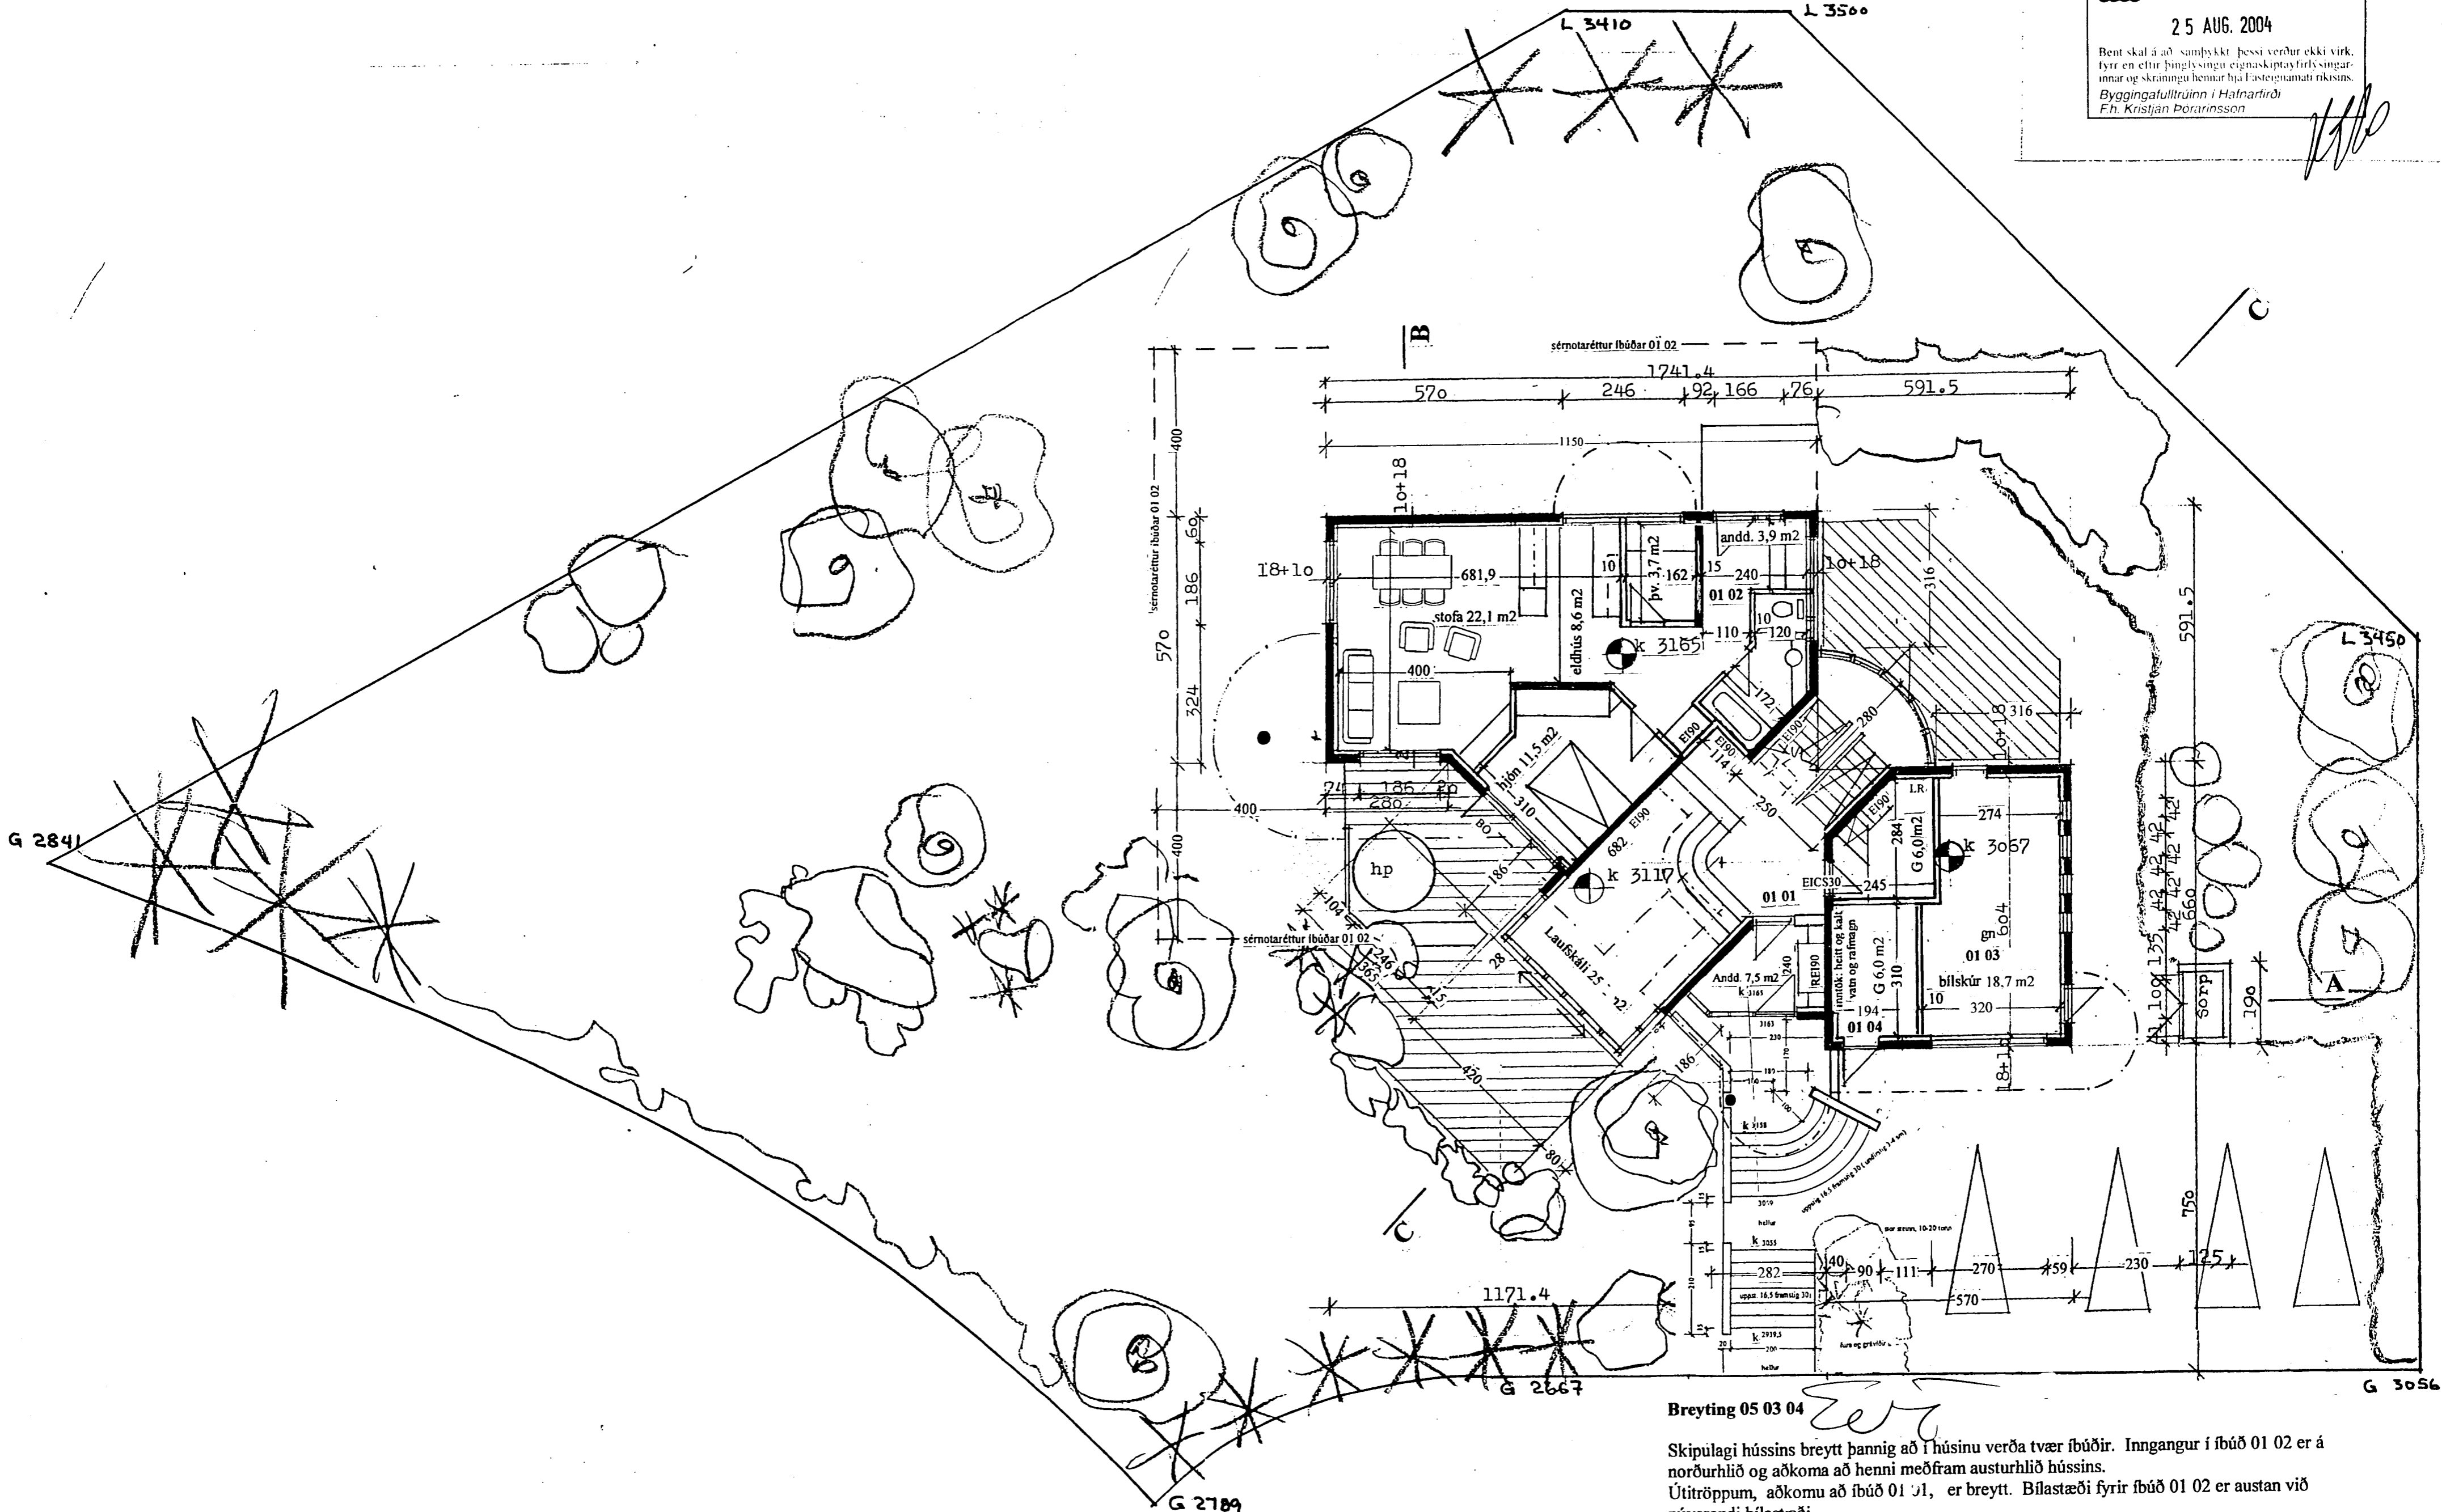

**Breyting 05 03 04**

Skipulagi hússins breytt þannig að í húsinu verða tvær íbúðir. Inngangur í íbúð 01 02 er á norðurhlíð og aðkoma að henni meðfram austurhlíð hússins. Útitröppum, aðkomu að íbúð 01 01, er breytt. Bílastæði fyrir íbúð 01 02 er austan við núverandi bílastæði.



Einar V. Tryggvason  
ARKITEKT FAL

Verk: Skálabergr 4  
Heiti: jarðhæð  
Kvarði: 1:100  
Dags: 03 07 91