


Breyting 05 03 04

Skipulagi hússins breytt þannig að í húsinu verða tvær íbúðir. Inngangur í íbúð 01 02 er á norðurhlíð og aðkomu að henni meðfram austurhlíð hússins. Útitróppum, aðkomu að íbúð 01 01, er breytt. Bilastaði fyrir íbúð 01 02 er austan við nýverandi bílastæði. Gólfniðurfall skal vera í öllu. m blautrýmum og innrými loftræst um vegg eða þak. Frágangur vegga og gólfá á milli íbúða skal uppfylla kröfur byggingarreglugerðar um eldvarnir og hljóðvist. Eldvarnir: Veggir á milli íbúða sk, lu vera amk. EI90. Allar klæningar í bílskúr og geymslum skulu vera í fl 1. Handslökkvitæki ásamt reykksynjara sal vera í hvorri íbúð og handslökkvitæki í bílskúr.

Stærdir: Grunnflötur jarðhæð: 153,9 m²
 " 2. hæð 118,8 m²
 Samtals: 272,7 m² og alls 921,8 m²

Nýtingarhlutfall: 272,7/1087 = 0,25

Burðarvirki: Húsið er steinsteypt með stóluðu timburpaki, klæddu báruðum plötum. Lítr í samráði við arkite Einangrun og annar frágangur skal vera í samræmi við gildandi byggingarreglugerð.

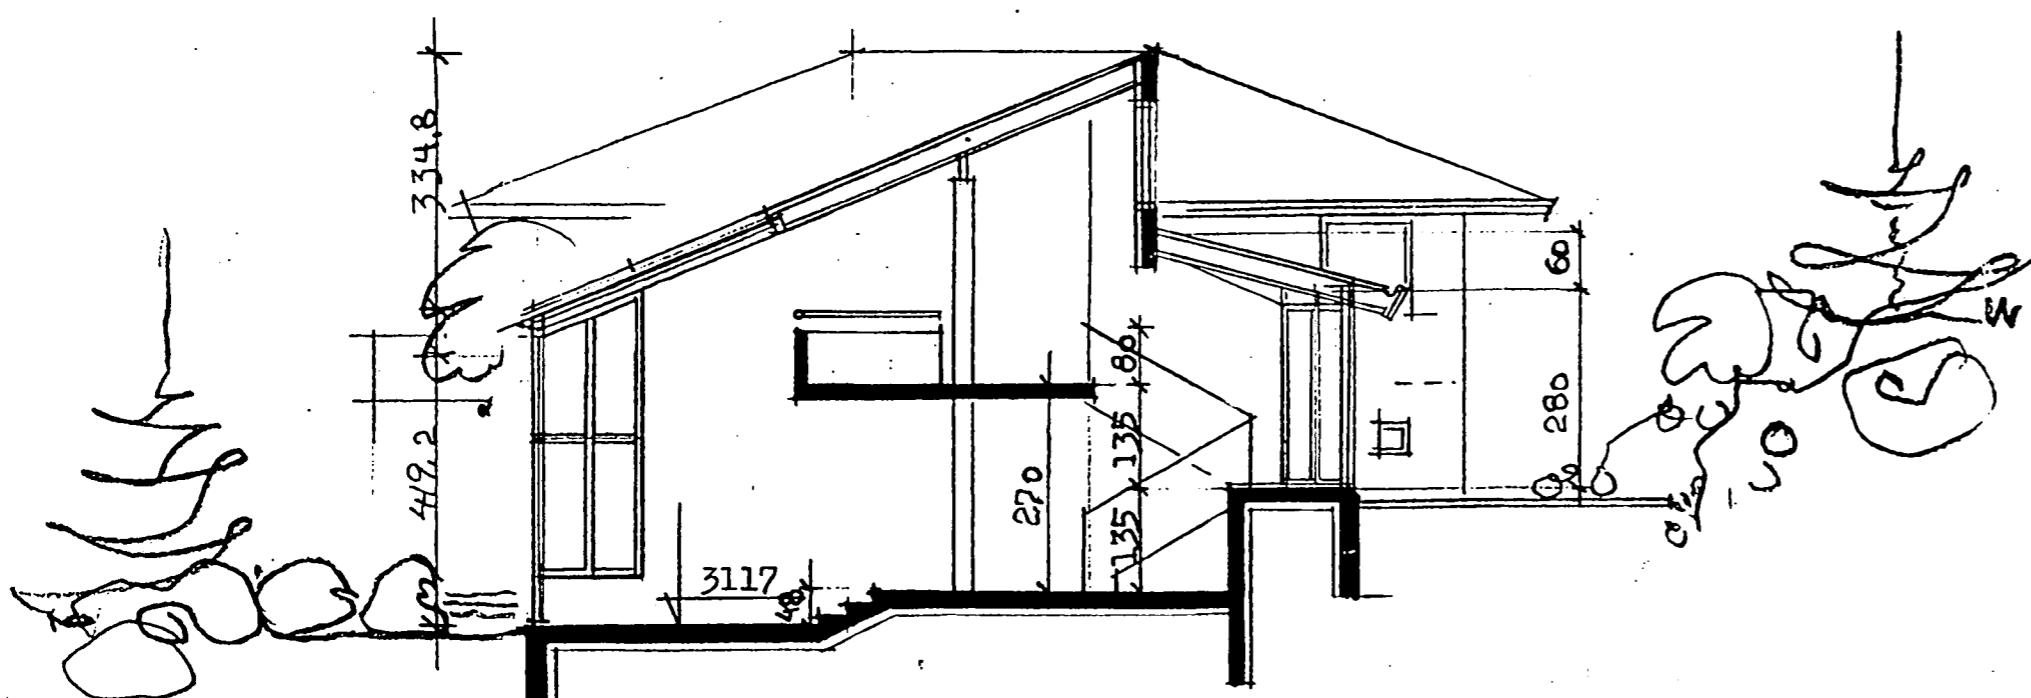

Einar V. Tryggvason
ARKITEKT FAI

Verk: Skálaberg 4
 Heiti: snið afstöðumynd
 Kvarð: 1:loo 1:500
 Dags: 03 07 91