


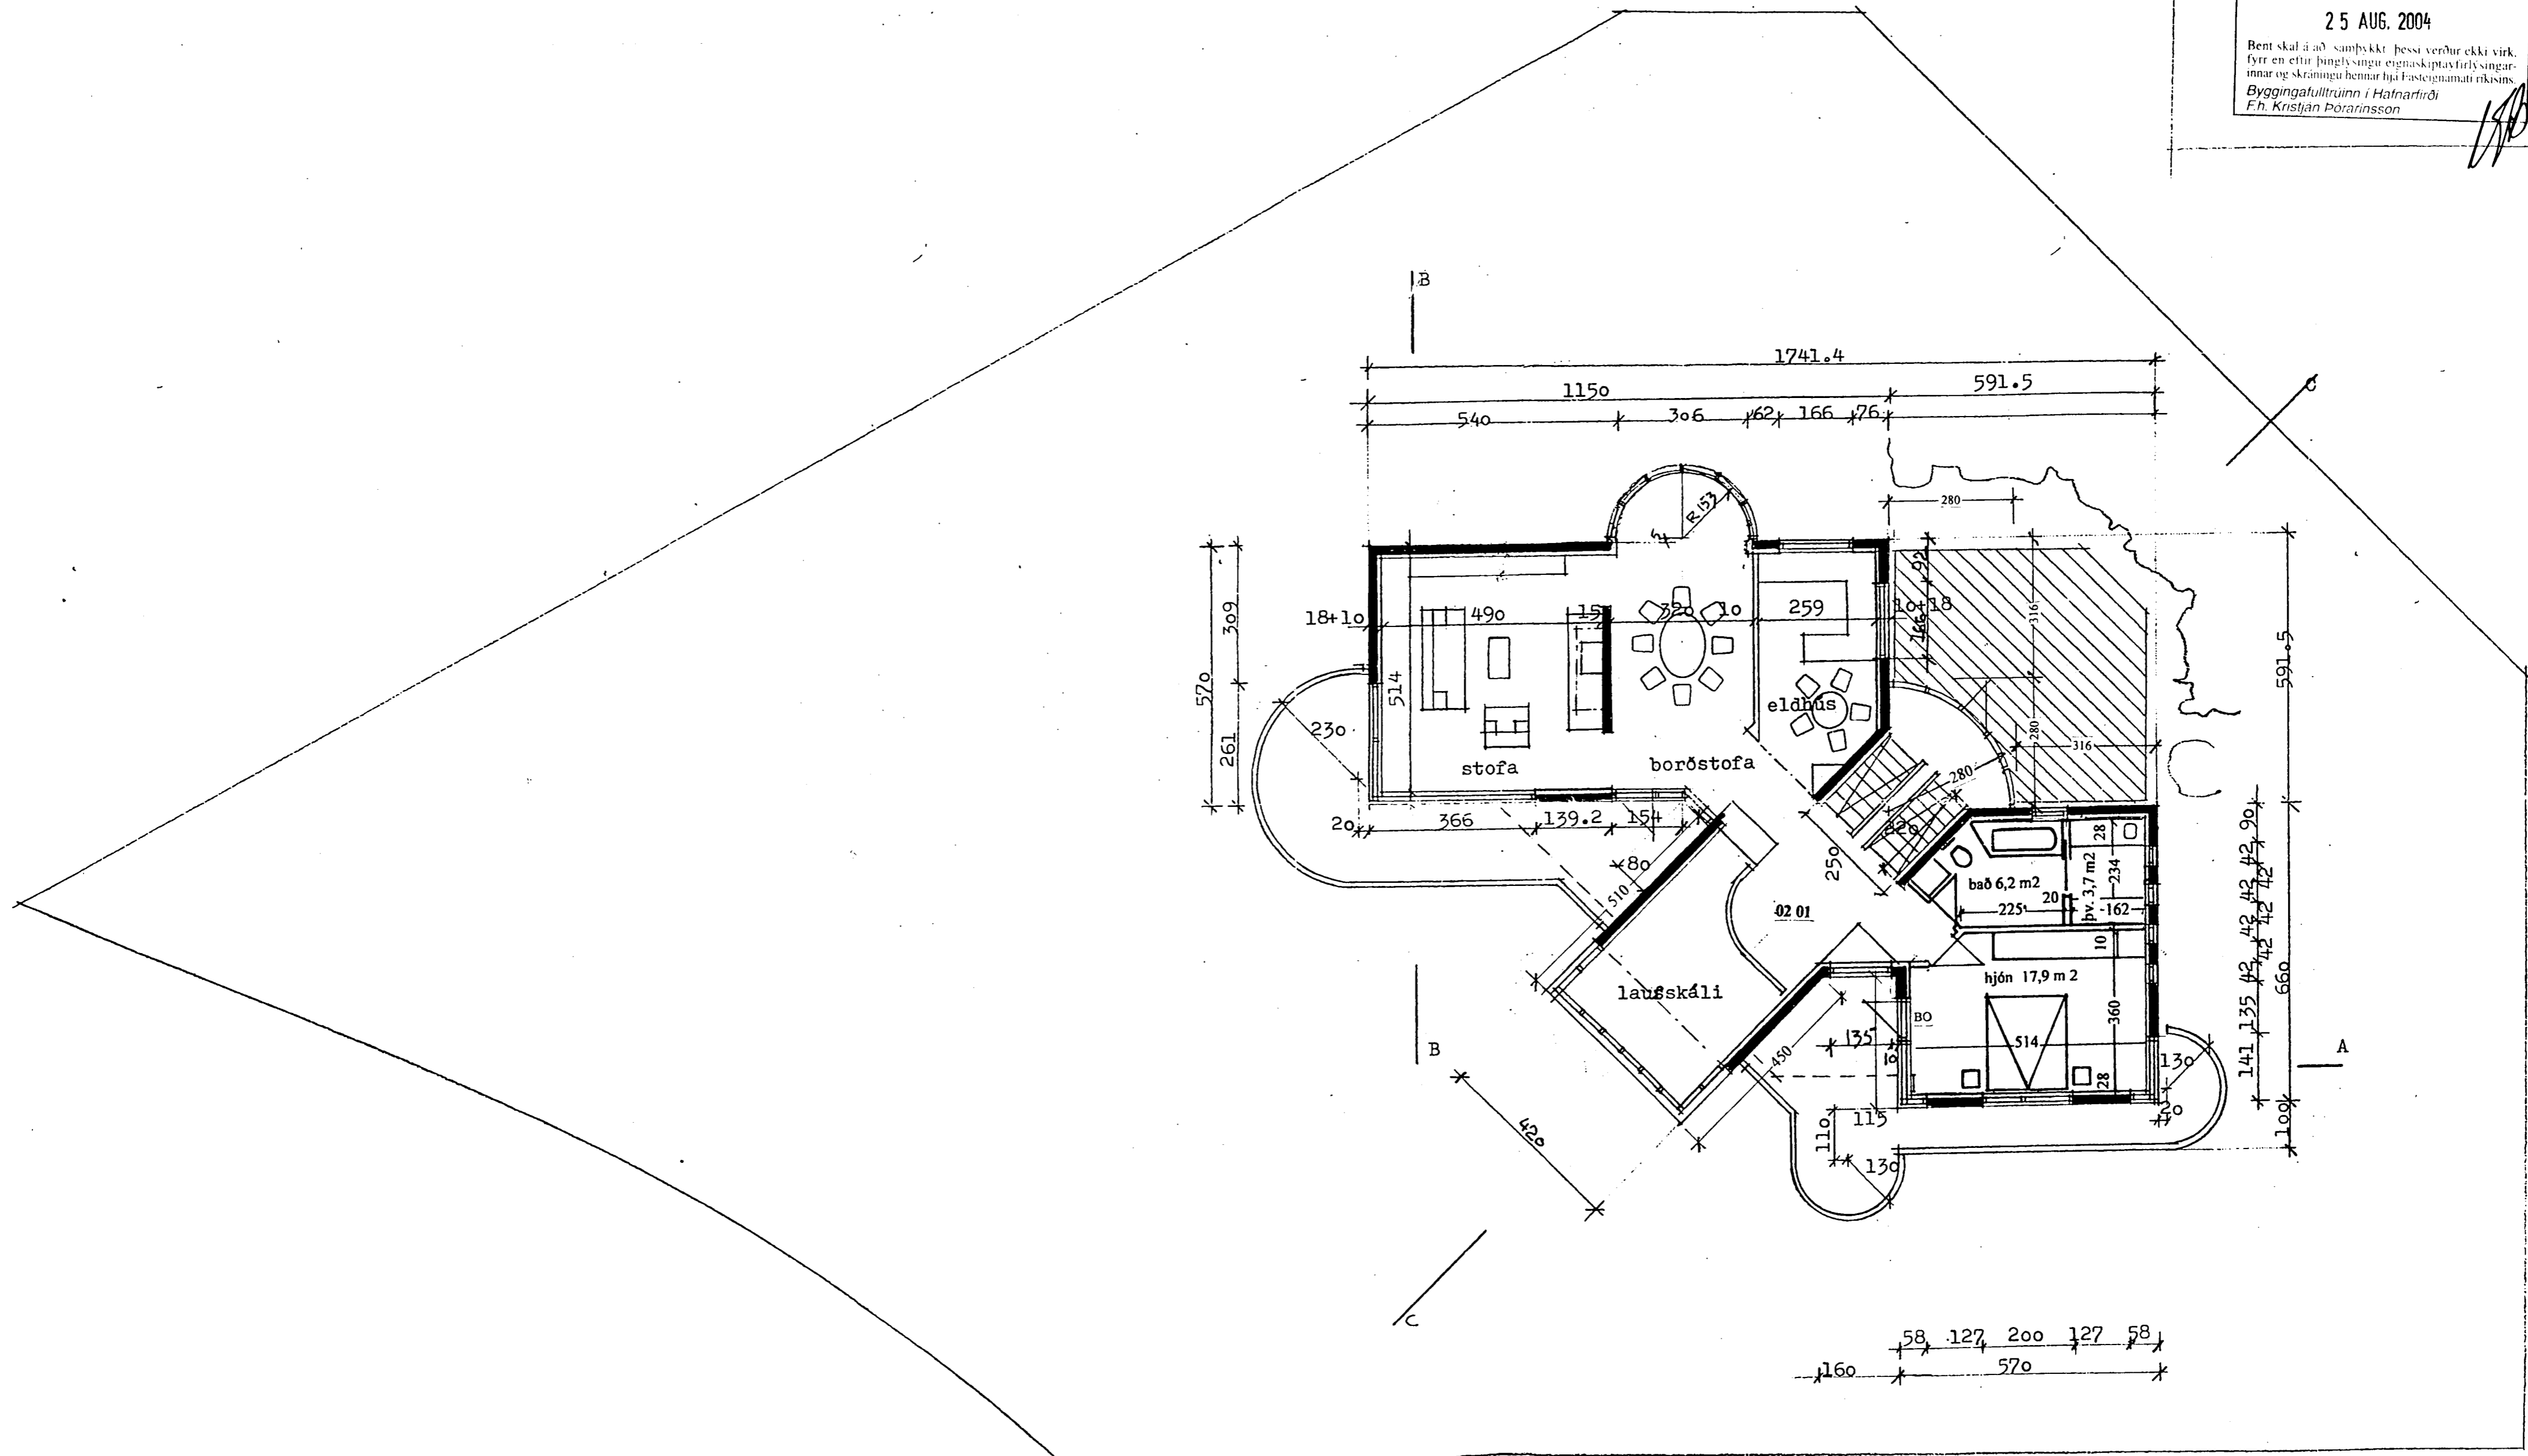

Byggingarfulltrúi
samþykkir erindið.

25 AUG. 2004

Bent skal á að samþykkt þessi verður ekki virk fyrr en eftir þinglýsingu eignaskiptavirðisgáttanna og skráningu hennar hjá Fasteignanamáti ríkisins.
Byggingarfulltrúinn í Hafnarfirði
F.h. Kristján Þórarinnsson



Breyting 05 03 04

Skipulagi hússins breytt þannig að í húsinu verða tvær íbúðir. Inngangur í íbúð 01 02 er á norðurhlíð og aðkoma að henni meðfram austurhlíð hússins. Útitróppum, aðkoma að íbúð 01 01, er breytt. Bílastæði fyrir íbúð 01 02 er austan við núverandi bílastæði.



Einar V. Tryggvason
ARKITEKT FAI

Verk: Skálabergr 4
Heiti: efri hæð
Kvarði: 1:100
Dags: 03 07 91