



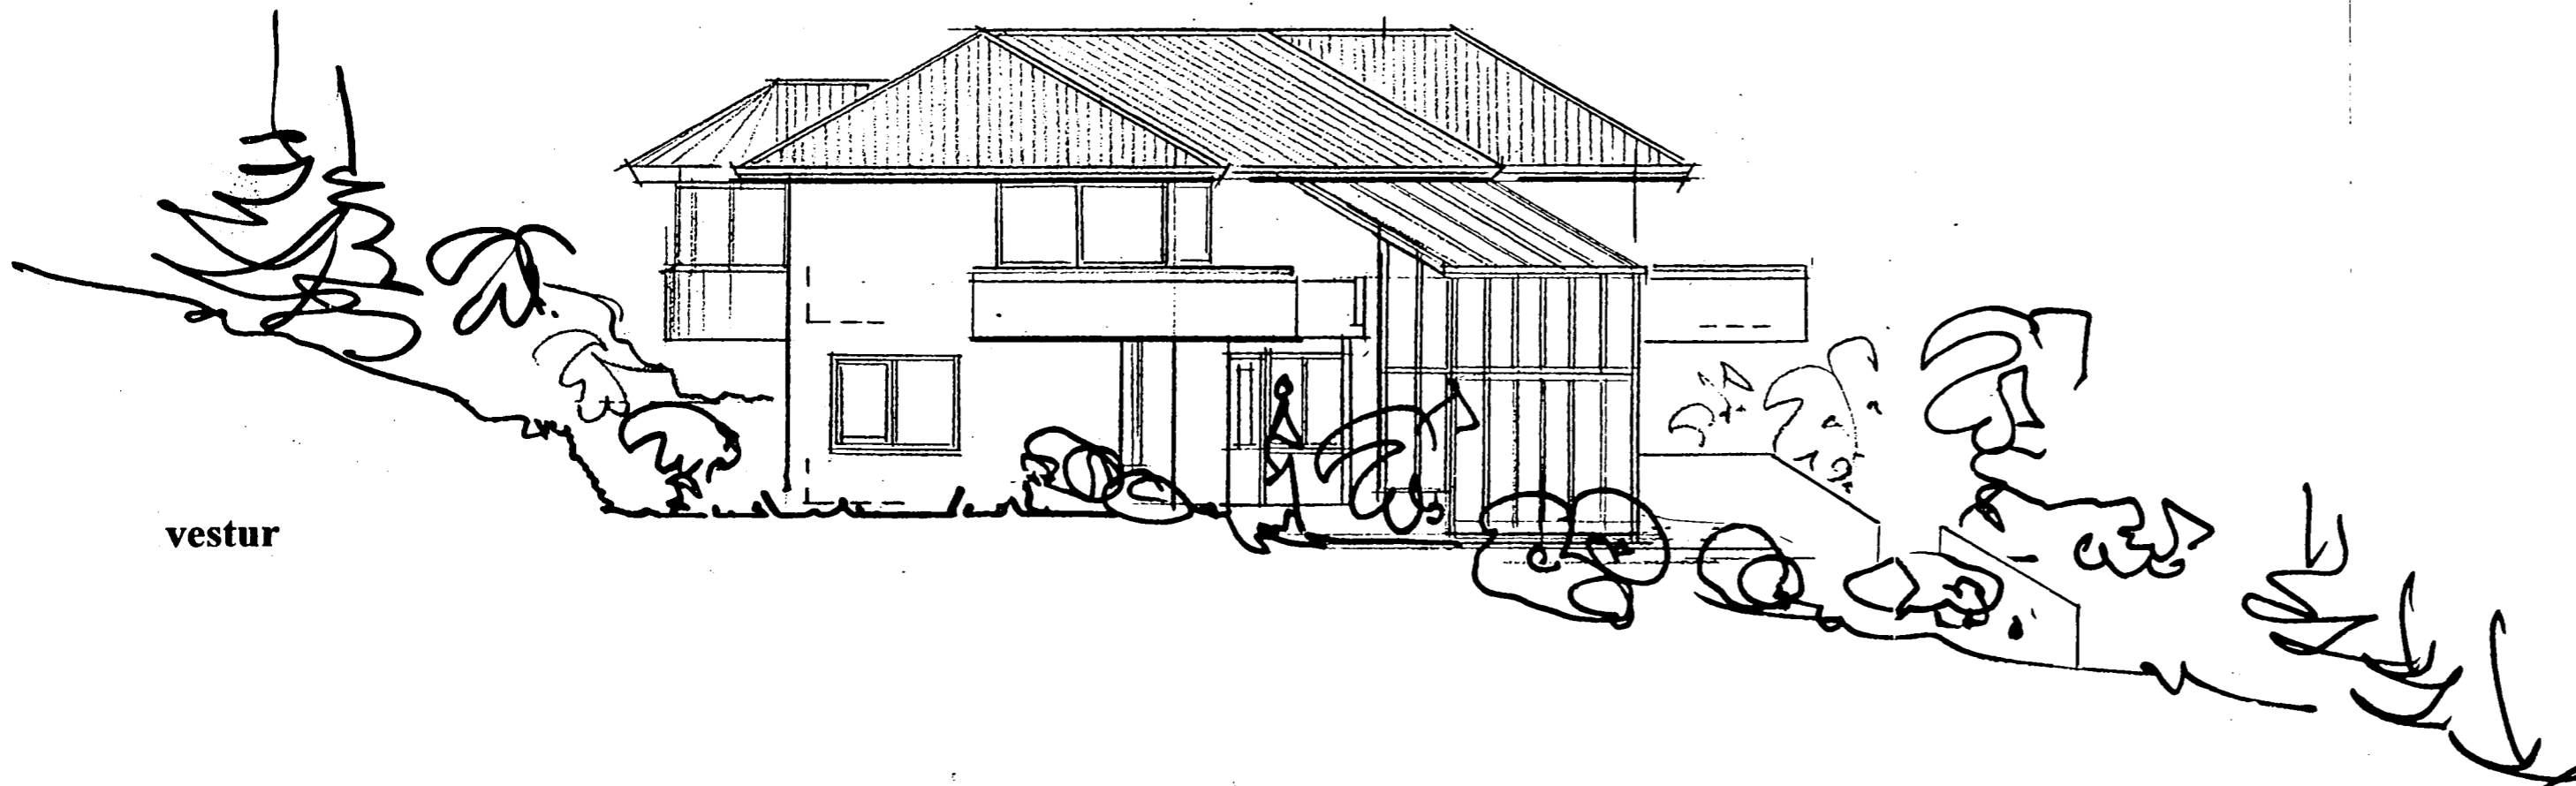

Byggingarfulltrúi  
samþykkir erindið.

25 AUG. 2004

Bent skal á að samþykkt þessi verður ekki virk  
fyrr en eftir þinglýsingu eignaskiptafyrirséðar  
innar og skráningu hennar hjá Fasteignamatari ríkisins.  
Byggingafulltrúinn í Hafnarfirði  
F.h. Kristján Þórarinnsson

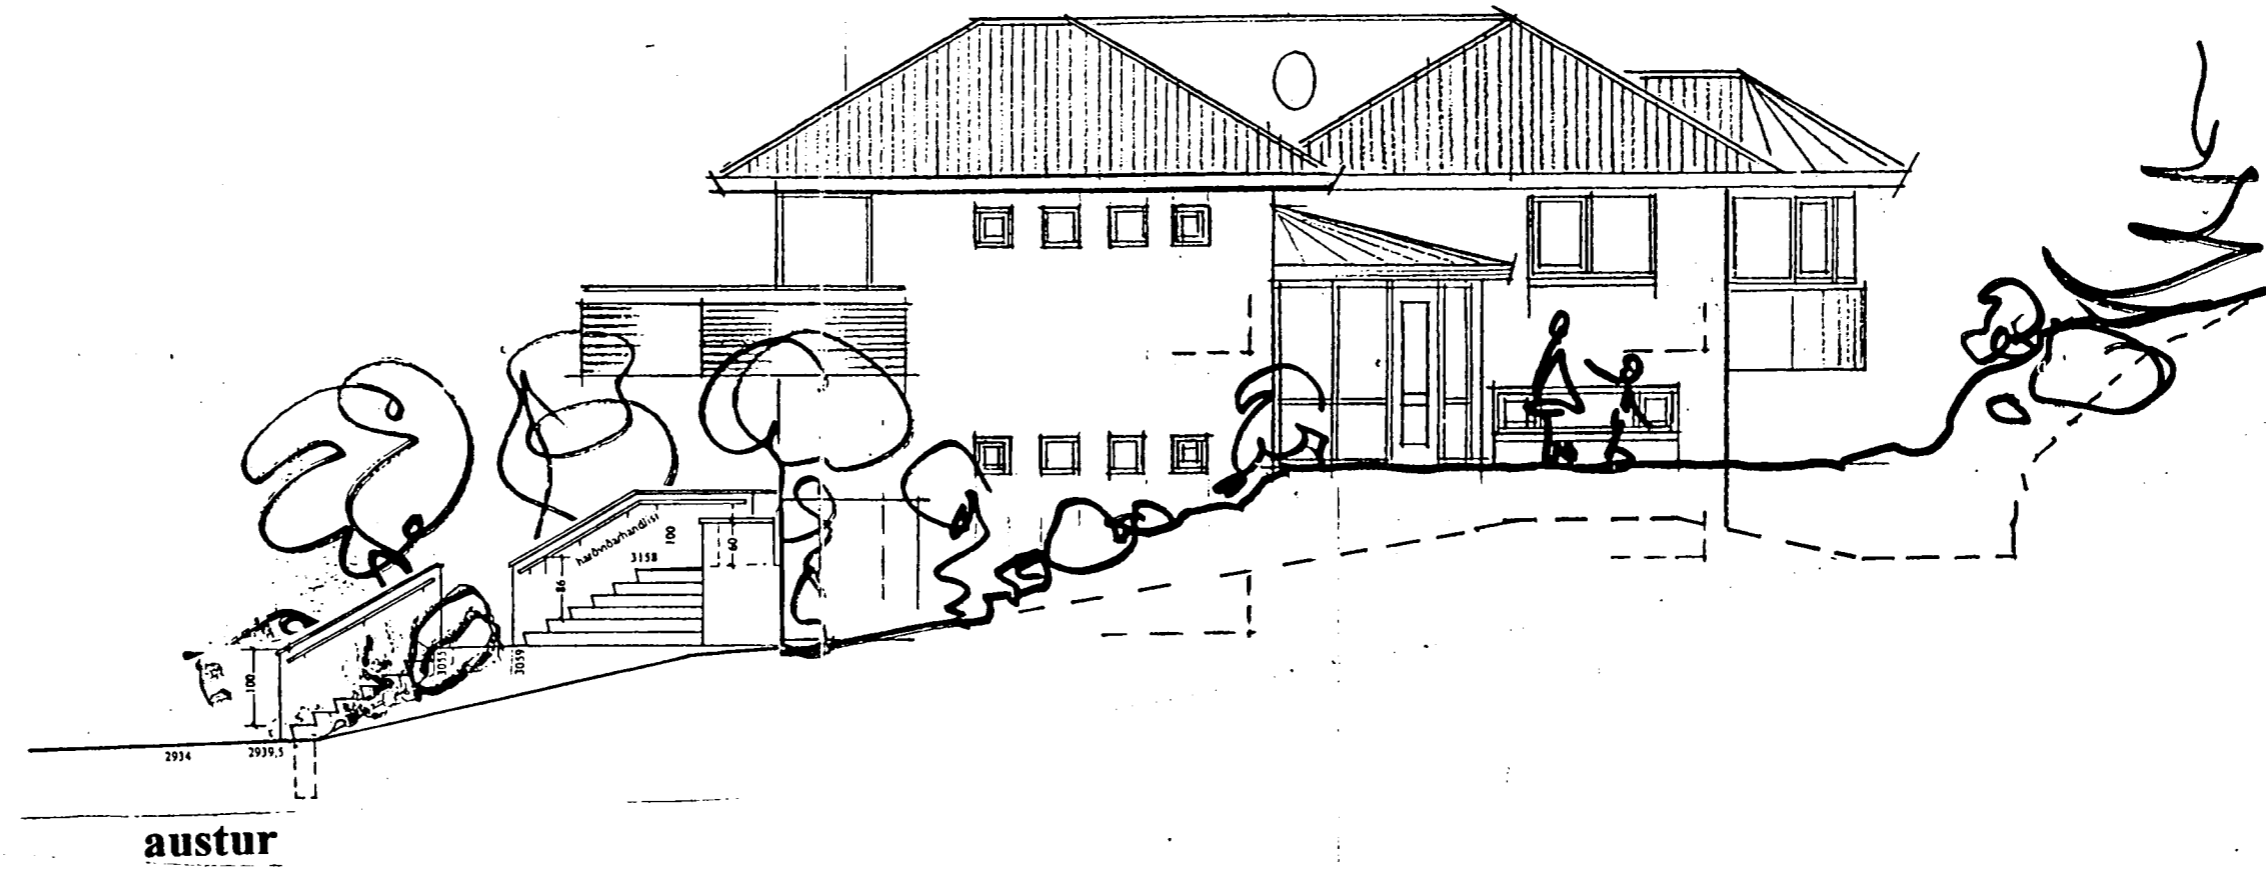

Breyting 05 03 04

Skipulagi hússins breytt þannig að í húsinu verða tvær íbúðir. Inngangur í íbúð 01 02 er á norðurhlíð og aðkoma að henni meðfram austurhlíð hússins. Útitröppum, aðkoma að íbúð 01 01, er breytt. Bílastæði fyrir íbúð 01 02 er austan við núverandi bílastæði.



Einar V. Tryggvason  
ARKITEKT FAJ

Verk: Skálabergr 4  
Helti: útlit  
Kvarði: 1:100  
Dags: 04 07 91