SKÁLABERG 4

OFNASKRÁ

OFNAR ERU VALDIR M.V. dt 40

| NR OFNS | STAÐSETNING | REIKNUÐ AFKÖST w/h | TEGUND | VALIÐ GERÐ (hæð) | LENGD MM | TENGING |
|---|---|---|---|---|---|---|
| 01 | SNYRTING | 404 | EK | 520 | 650 | CD |
| 02 | ÞVOTTUR | 491 | EK | 620 | 650 | CD |
| 03 03A | SJÓNVARPSHERB. | 1102 | EK | 620 | 1550 | ABD |
| 04 | HERBERGI | 1058 | D | 520 | 1450 | AD |
| 05 | HERBERGI | 947 | D | 520 | 1300 | BCD |
| 06 | HERBERGI | 1173 | DK | 520 | 1100 | AD |
| 07 | ANDDYRI | 957 | EK | 720 | 1100 | BC |
| 08 a | LAUFSKÁLI | 4721 | VALIÐ | SÍÐAR | | |
| 08 b | LAUFSKÁLI | | VALIÐ | SÍÐAR | | |
| 09 | BÍLSKÚR | 2305 | DK | 720 | 1550 | ABD |
| 10 a | STIGAHÚS | 1698 | DK | 620 | 650 | CD |
| 10 b | STIGAHÚS | | DK | 620 | 650 | AB |
| 11 a | HERBERGI | 2212 | DK | 520 | 950 | AB |
| 11 b | HERBERGI | | DK | 520 | 950 | CD |
| 12 | BAÐHERBERGI | 513 | EK | 620 | 750 | AB |
| 13 | ELDHÚS | 1154 | DK | 620 | 850 | CD |
| 14 | BORÐSTOFA | 1561 | SÉRSMÍÐI | | | |
| 15 | STOFA | 2721 | DK | 520 | 2300 | BC |
| 16 | BORÐSTOFA | 780 | DK | 520 | 650 | CD |
| 17 | GANGUR | 763 | DK | 520 | 1100 | AB |
| | | 24560 | | | | |

ATHUGA SKAL MÁL Á STAÐNUM ÁÐUR EN OFNAR ERU PANTAÐIR.
ALLAR TENGINGAR AÐ OG FRÁ OFNUM ERU 10 MM.

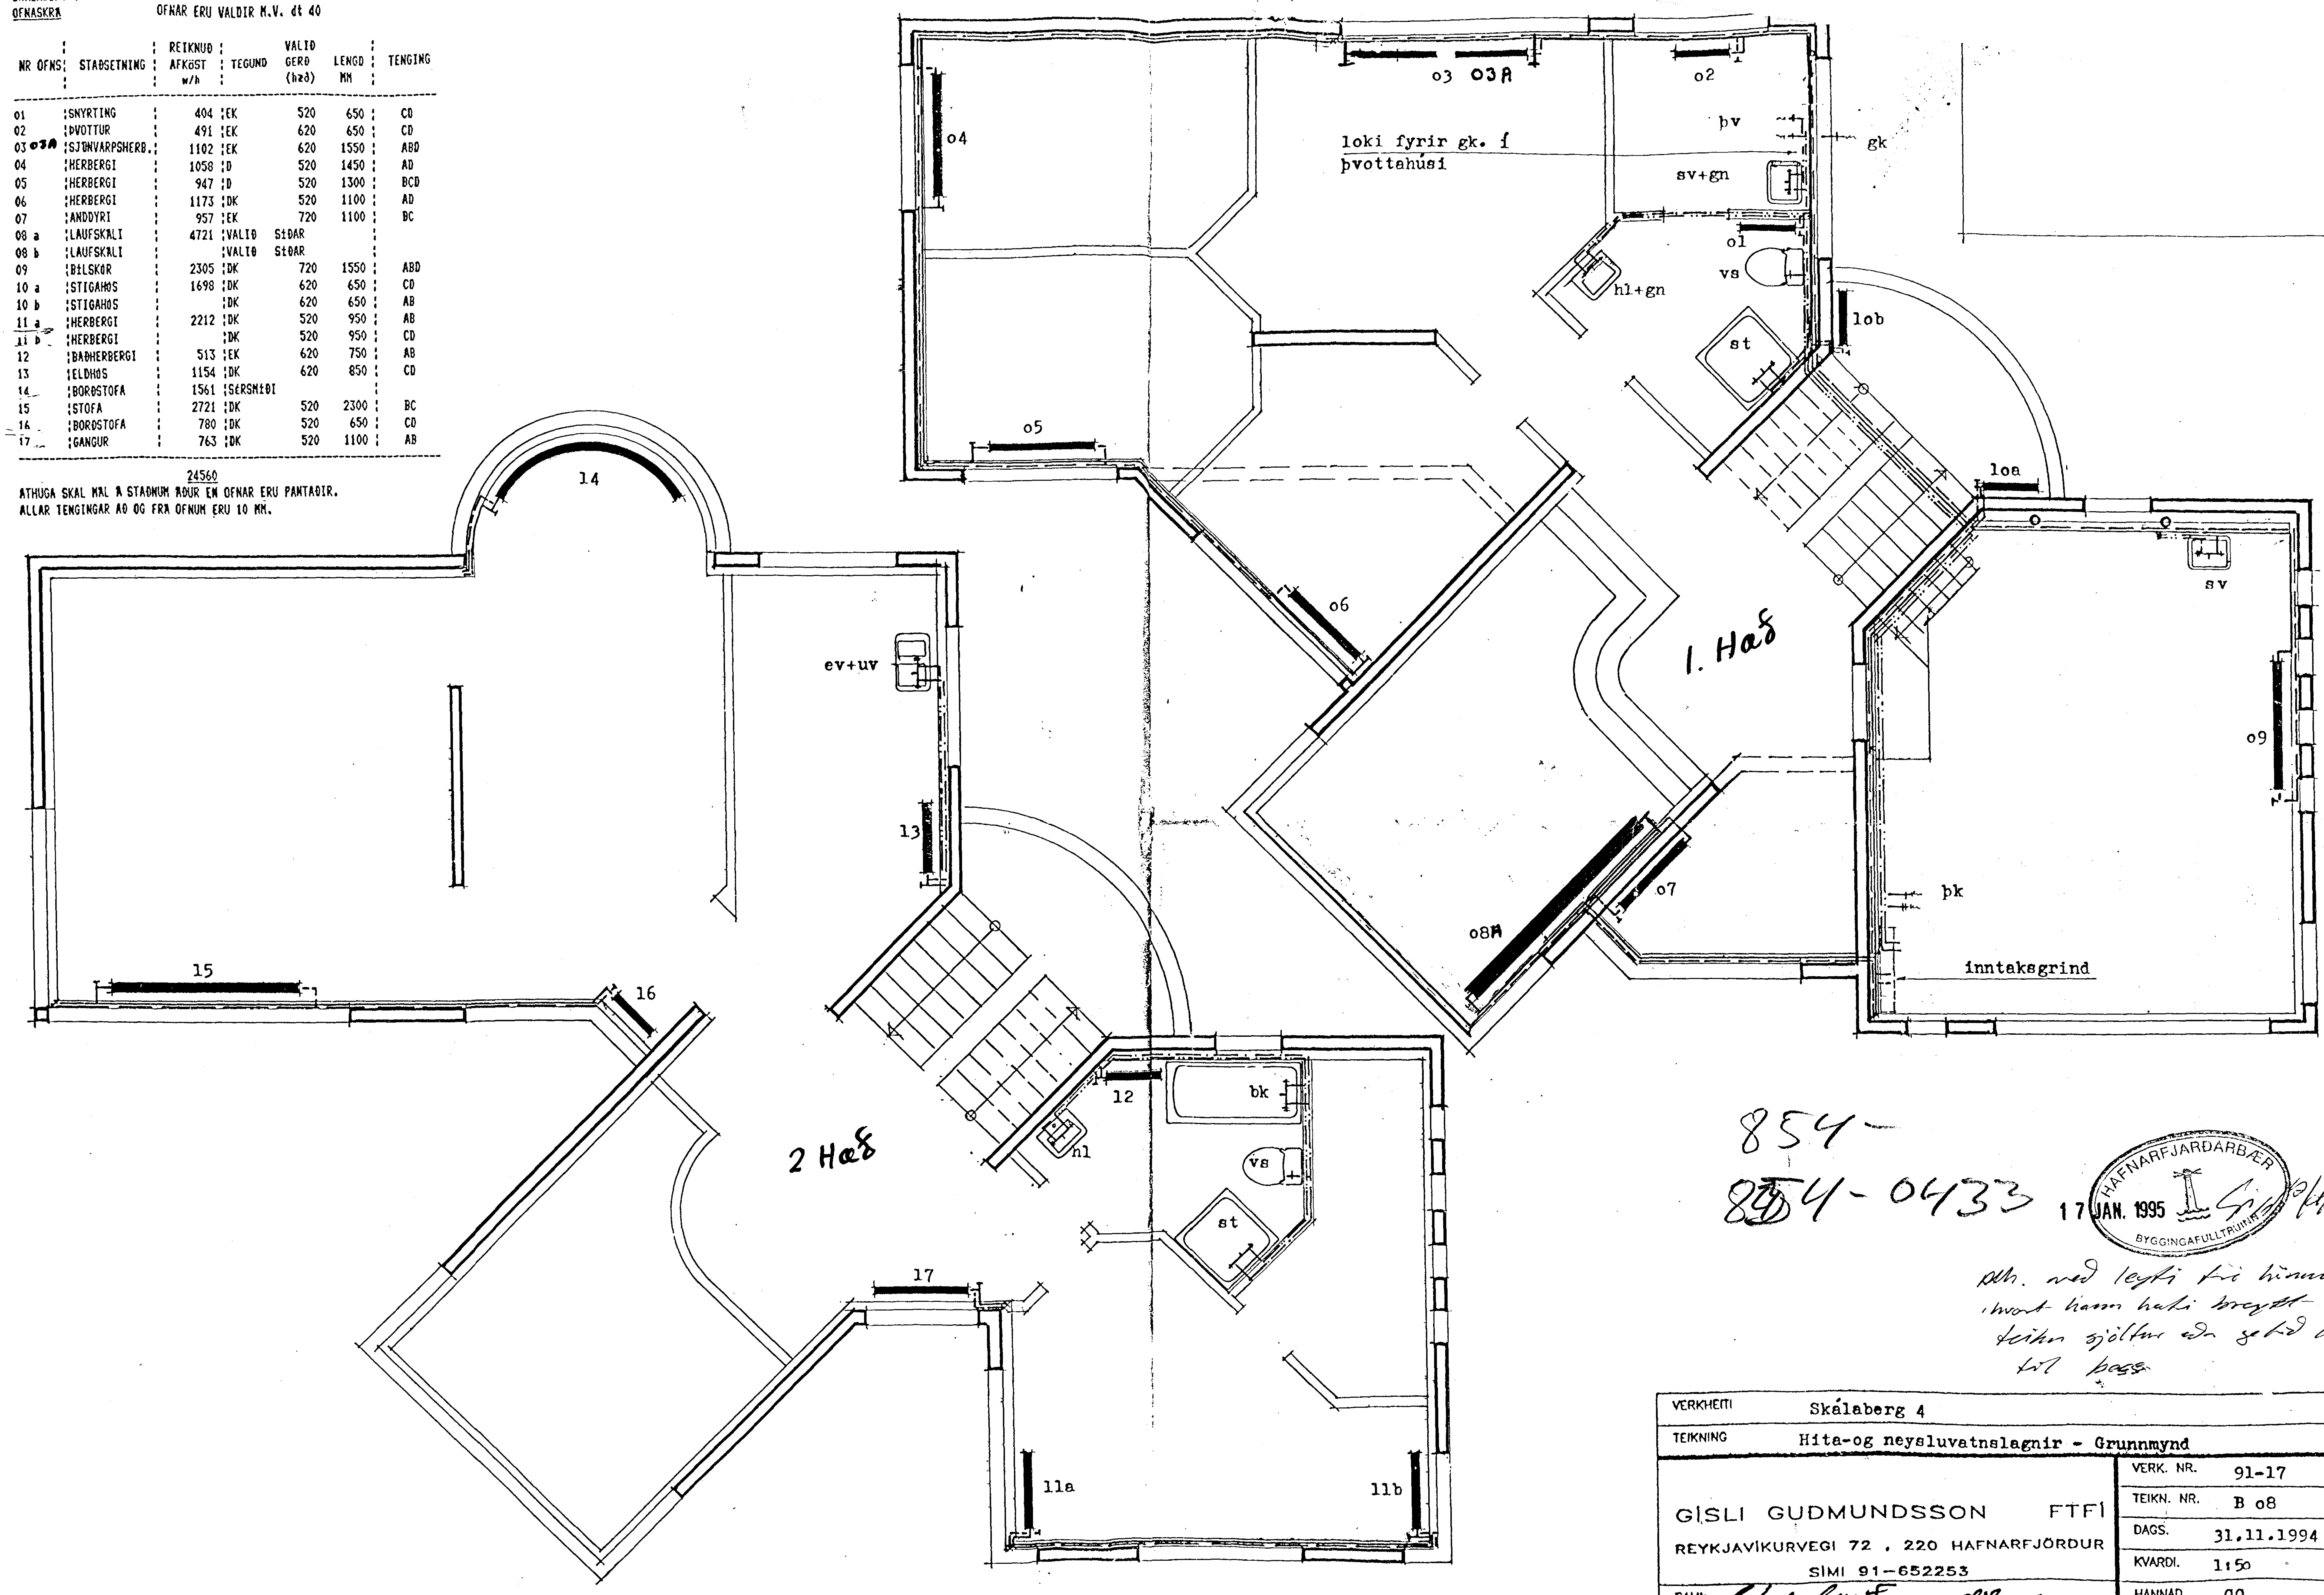


854-
854-0433

17 JAN. 1995

HAFNARFJARÐARBÆR
BYGGINGAFULLTRÚINN

Aðh. með leyfi frá hönnuði hvort hann hafi breytt teikn sjálfur eða gefið leyfi til þess.

| | | | |
|---|---|---|---|
| VERKHEITI | Skálaberg 4 | | |
| TEIKNING | Hita-og neysluvatnslagnir - Grunnmynd | | |
| GÍSLI GUDMUNDSSON FTFÍ | | VERK. NR. | 91-17 |
| REYKJAVÍKURVEGI 72 . 220 HAFNARFJÖRDUR | | TEIKN. NR. | B o8 |
| SÍMI 91-652253 | | DAGS. | 31.11.1994 |
| | | KVARÐI. | 1:50 |
| SAMÞ. Gísli Guðmundsson | | HANNAÐ | GG |
| BREYTING B | | BREYTING A | |