




KJALLARI 1:50

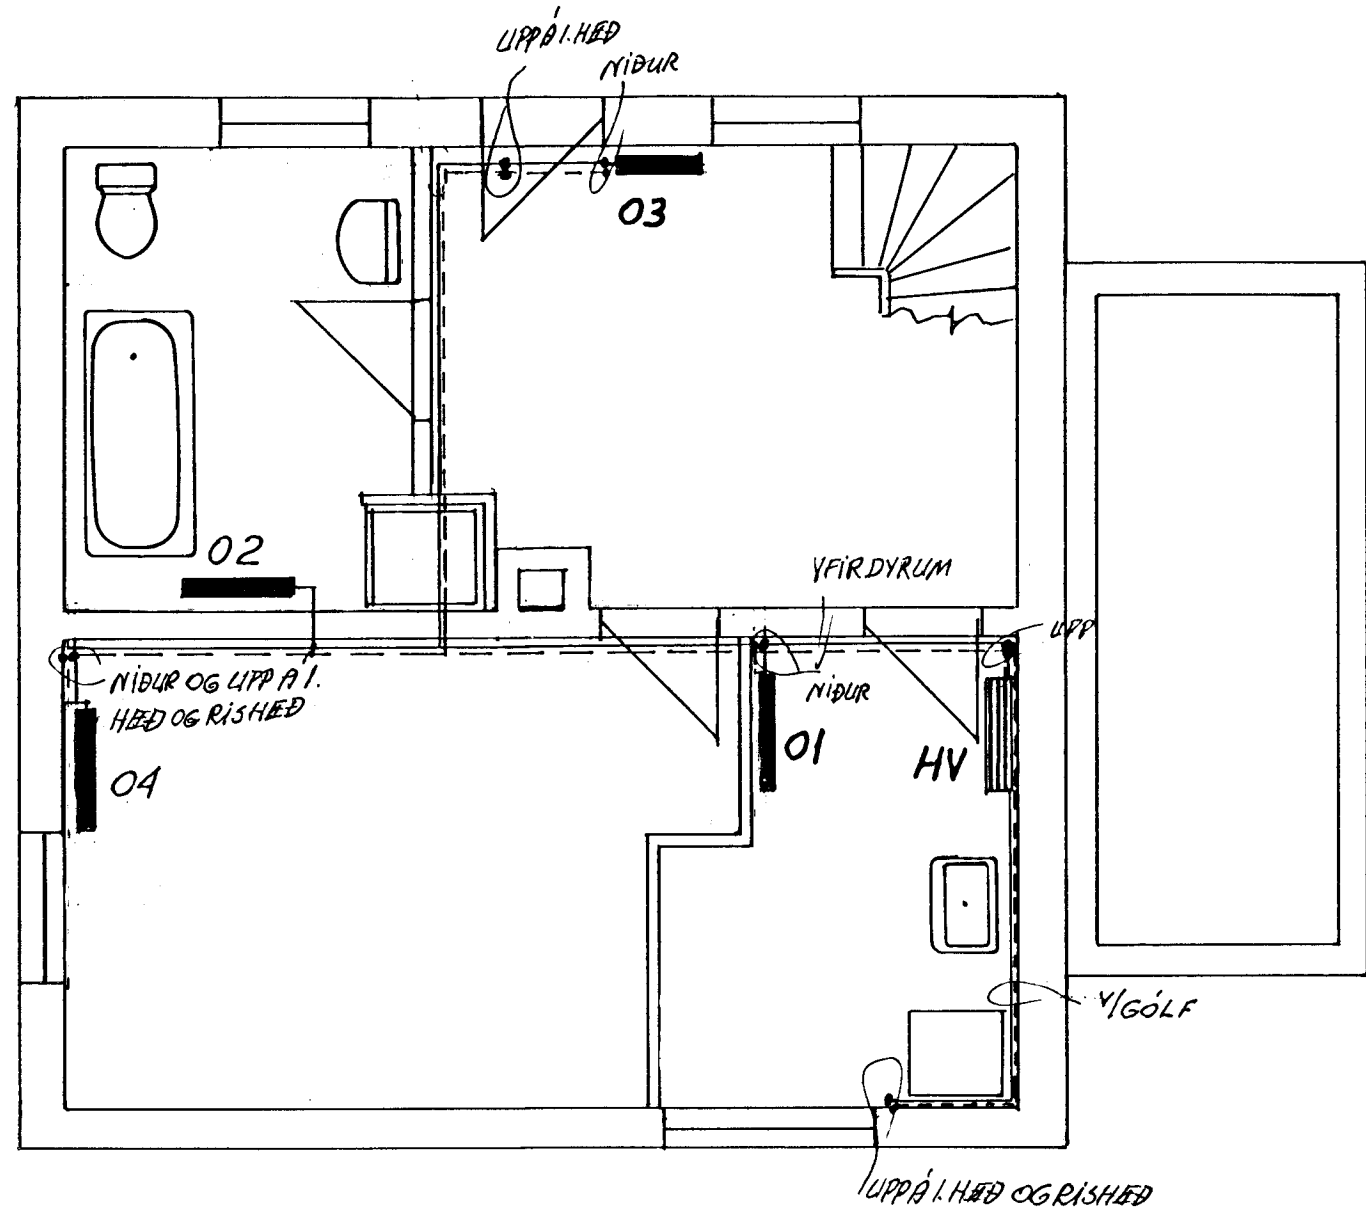

1. HÆÐ 1:50

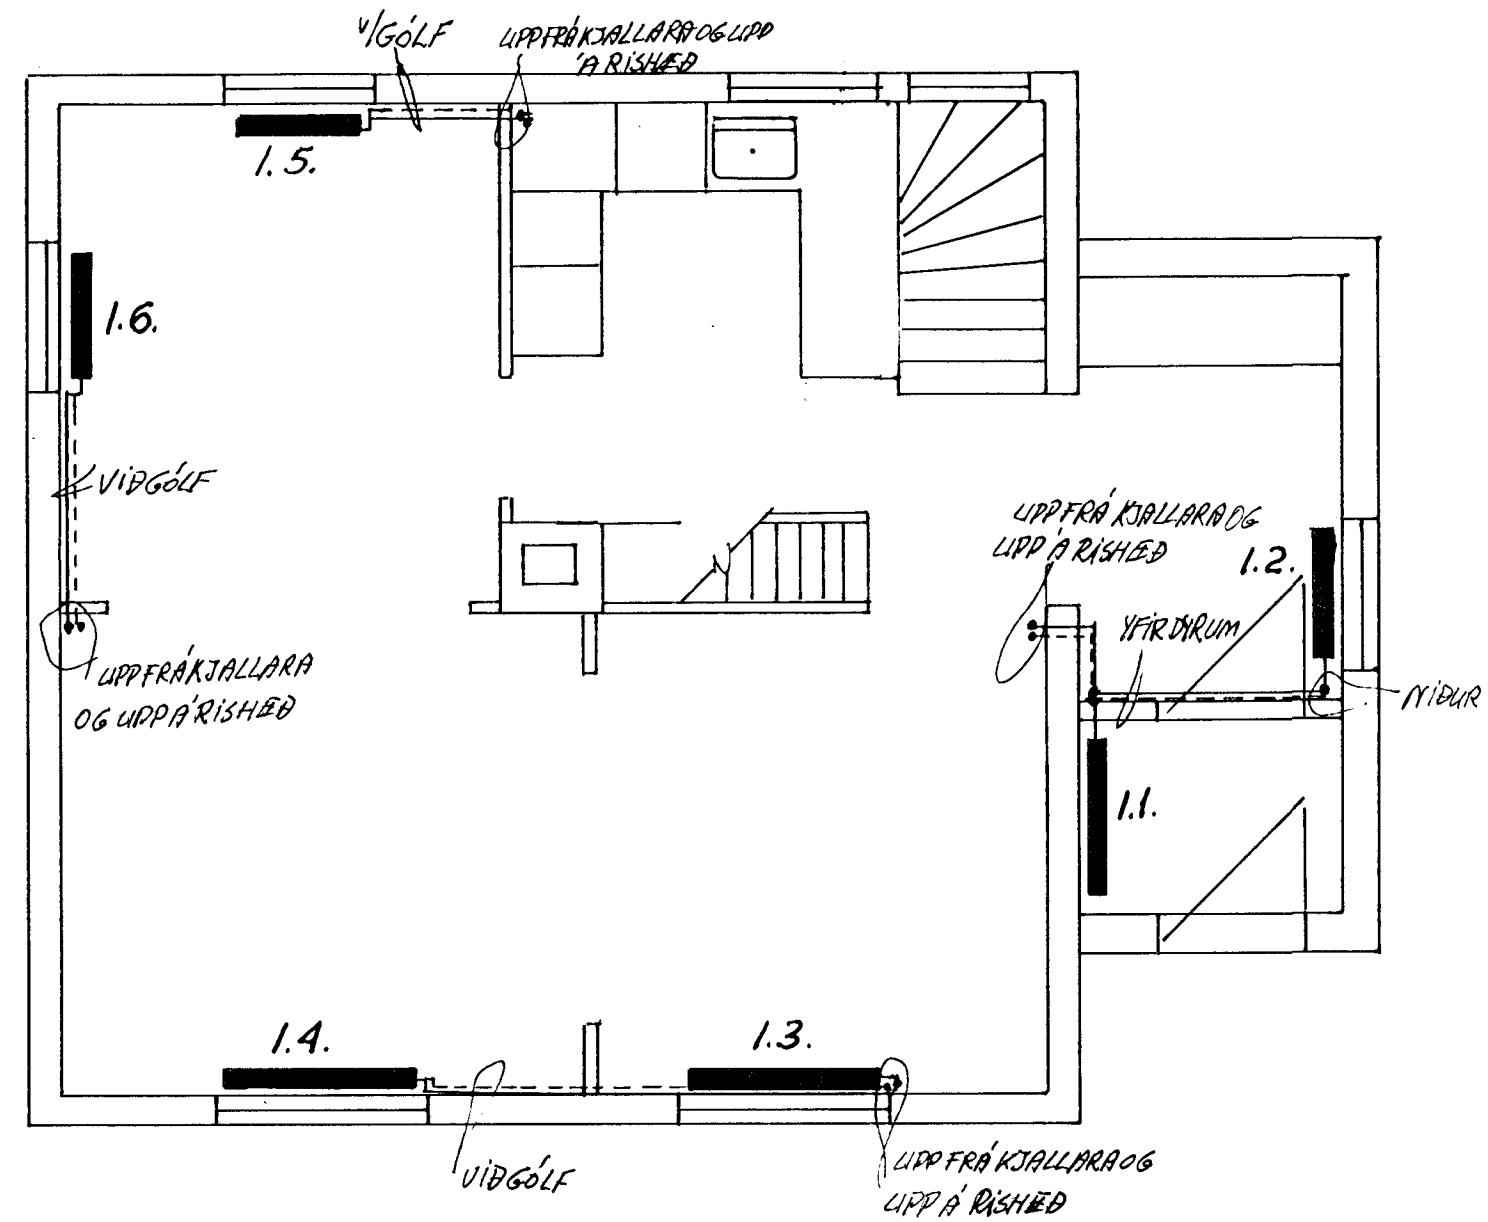

RISHÆÐ 1:50

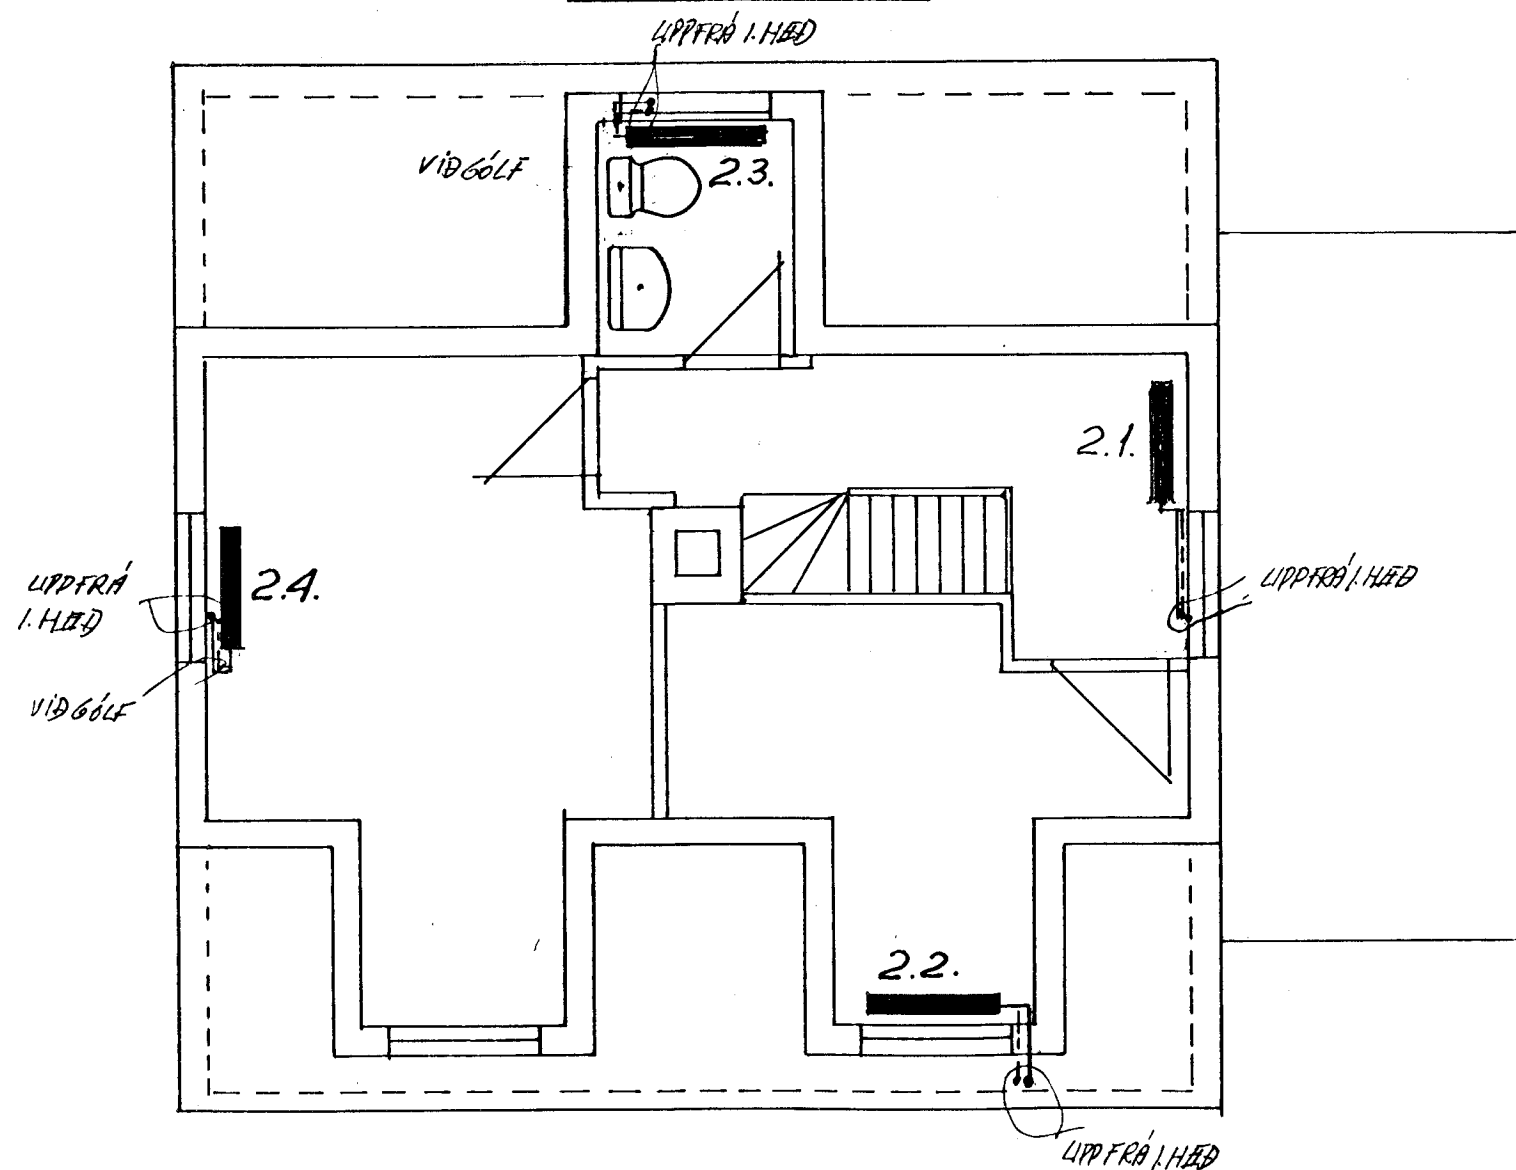

BREYTT 1. SEPT. 97 *Ólafur Ólafsson*

| | | | |
|----------------------------|---------------|--|--|
| VERKFRÆDISTOFA | | HALLDÓRS HANNESSONAR S. 91-54355 BÆJARHRAUNI 20 - HAFNARFJÓRÐUR | |
| SKERSEYRARVEGUR 3 HAFNARF. | | Mkv: 1:50 | |
| HITALAGNIR GRUNNMYNDIR | | Reiknað: <i>[Signature]</i> | |
| | | Teiknað: <i>[Signature]</i> | |
| | | Yfirfarið: | |
| Verk: | Blað nr: 3.1. | Dags: ÁG 97 | |