

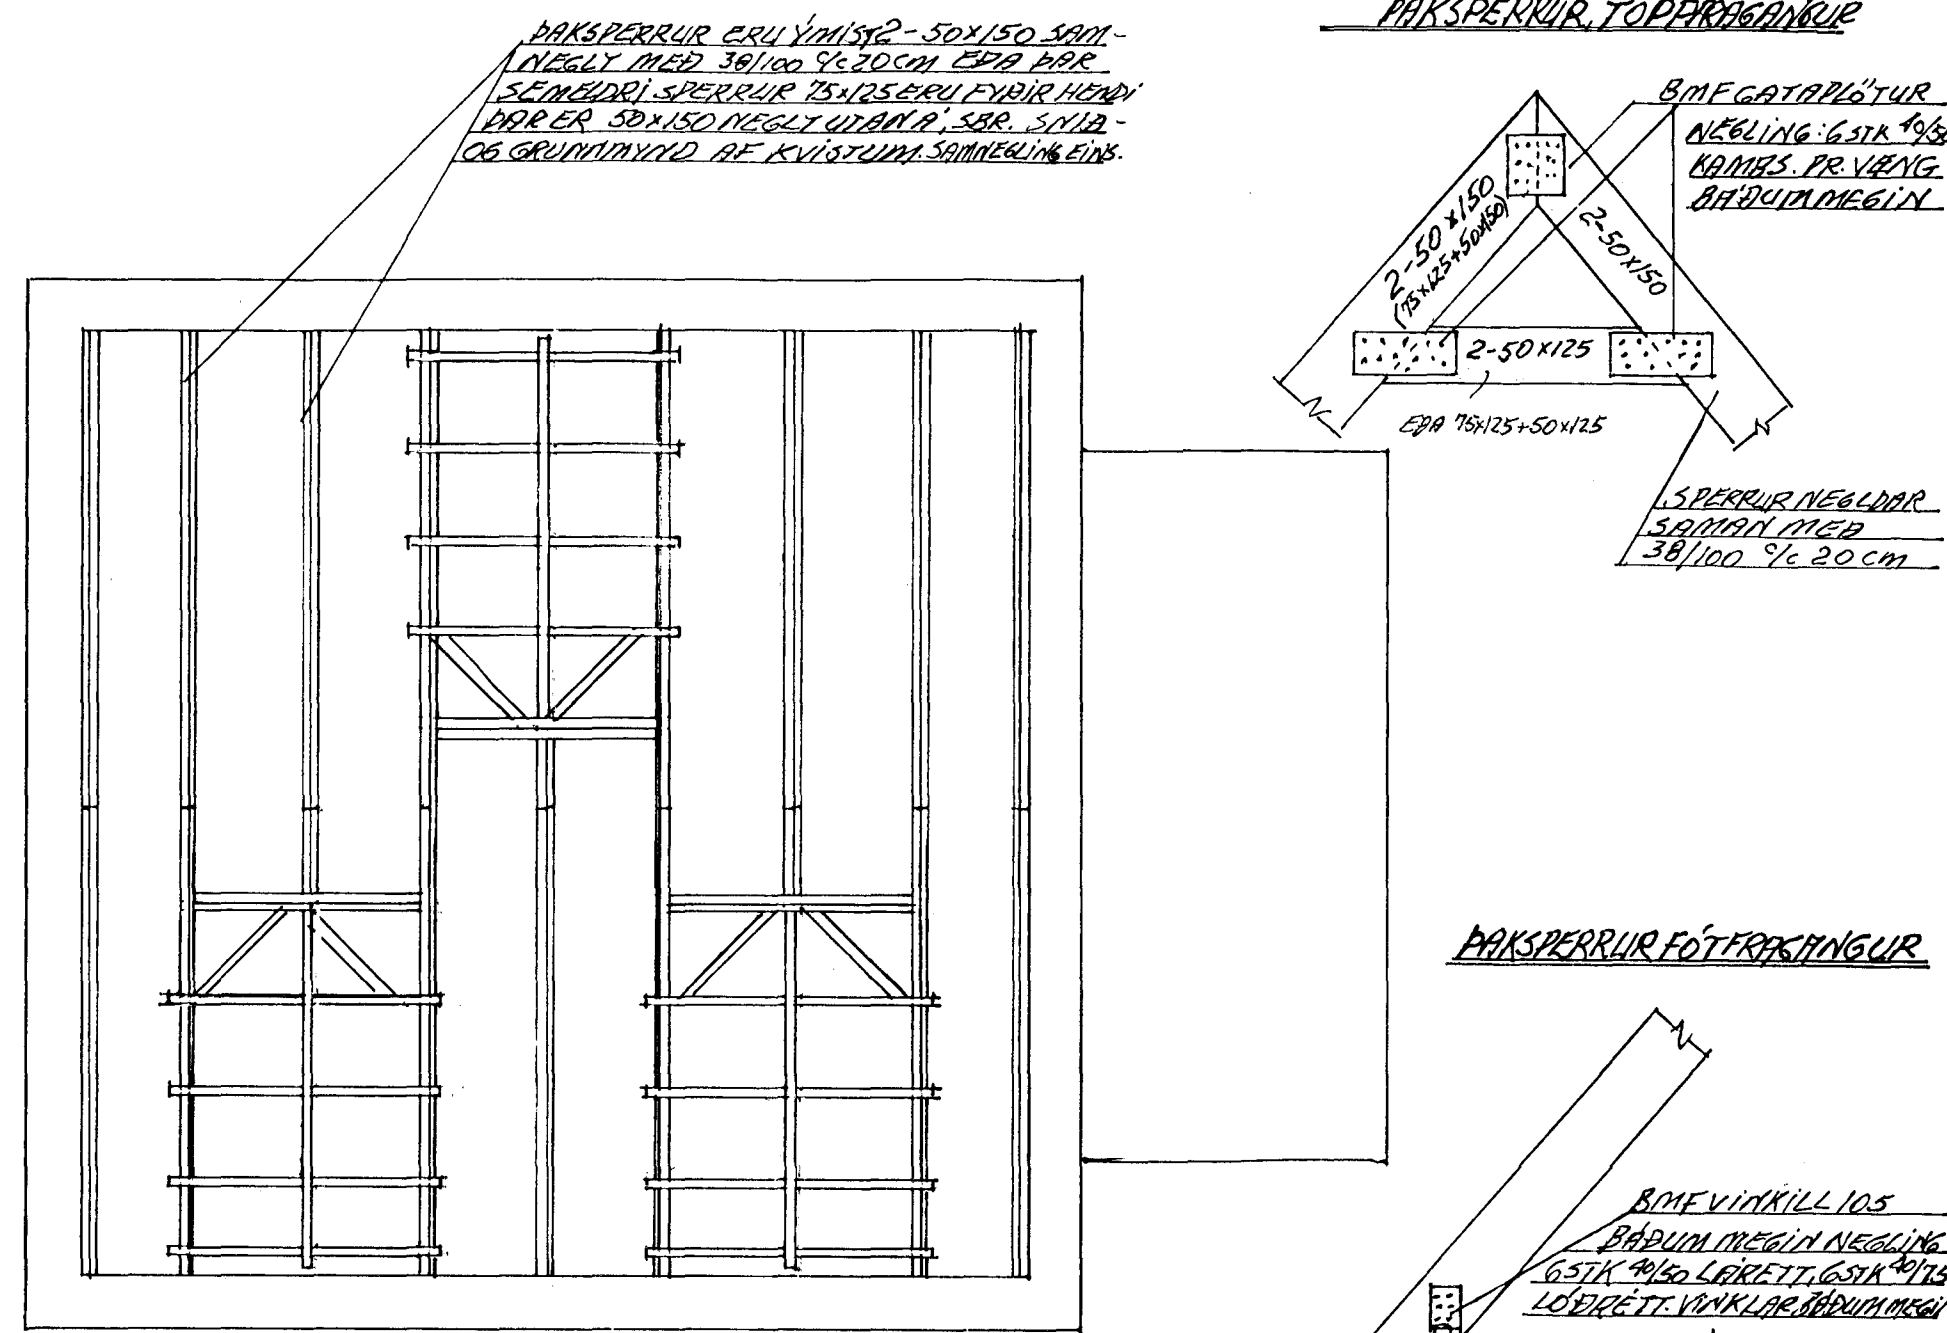


GÓLF YFIR 1.HÆÐ OG GÓLF VIÐBYGGINGAR 1:50

PAKSPERRUR GRUNNMYND 1:50


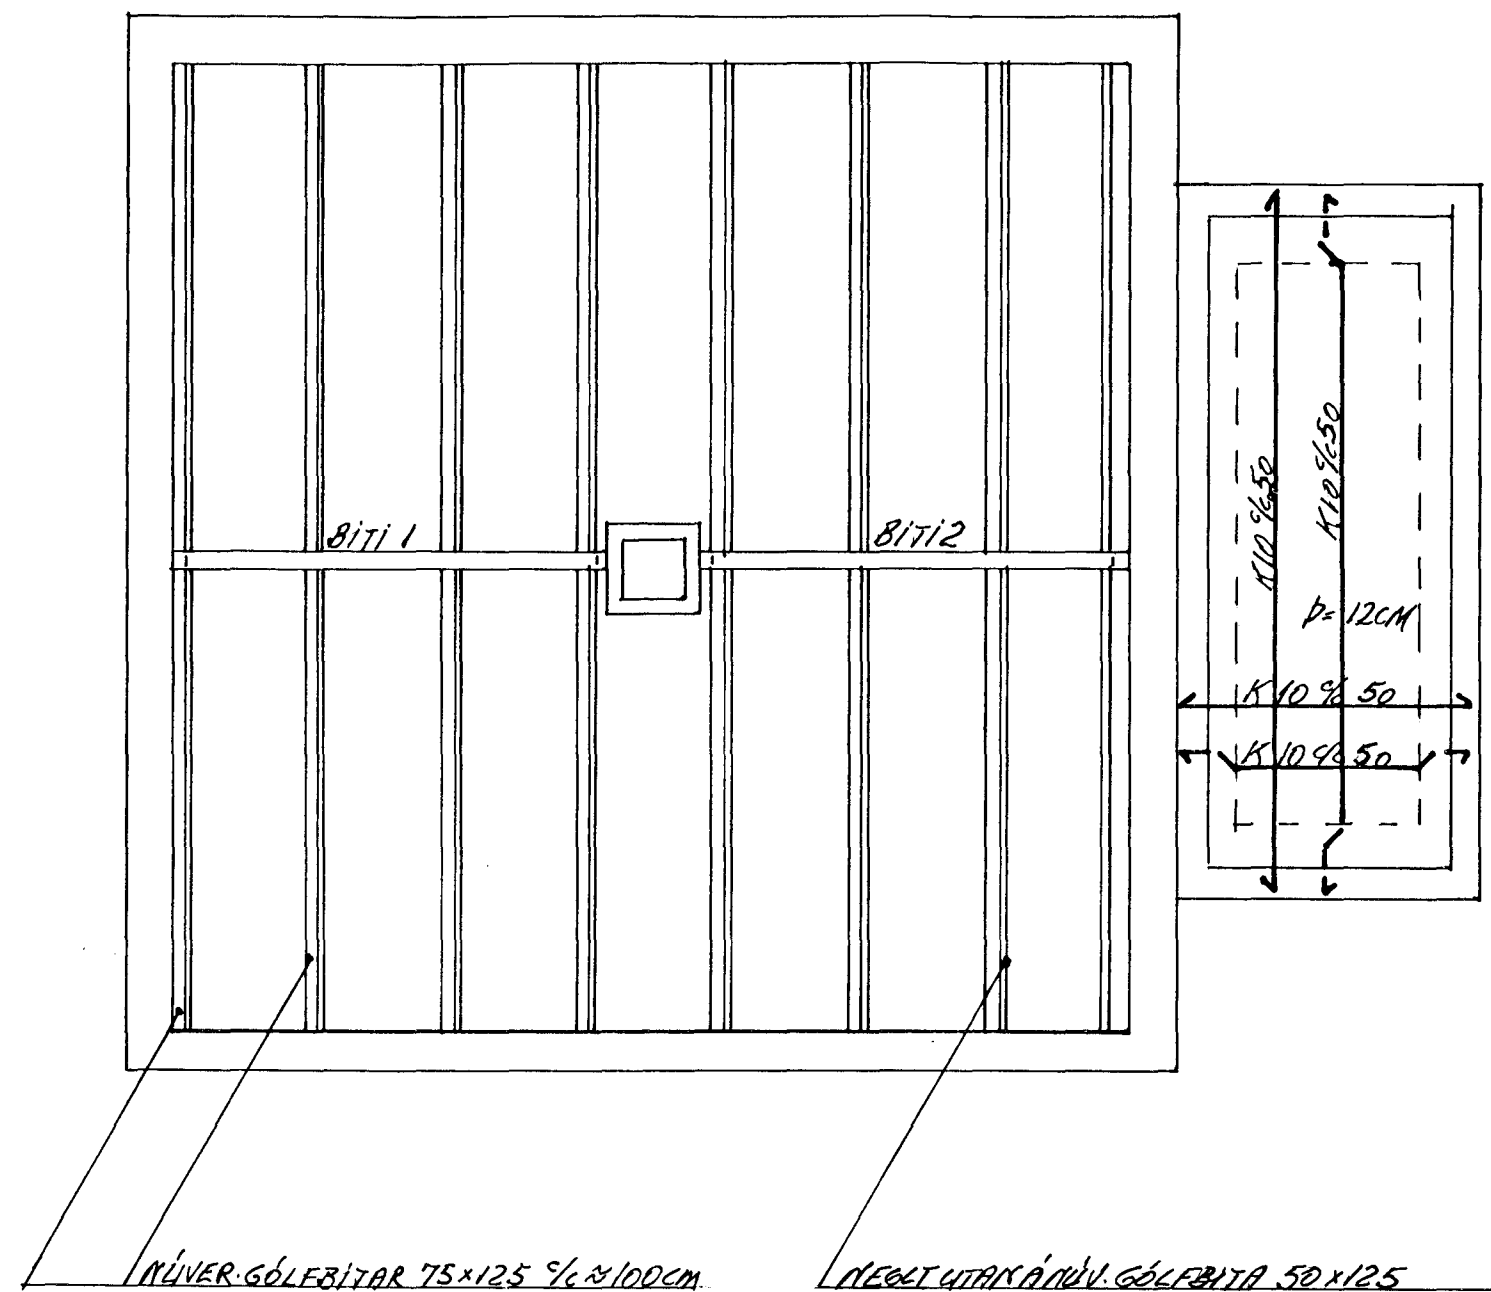


STYRKING GÓLFS 1:10

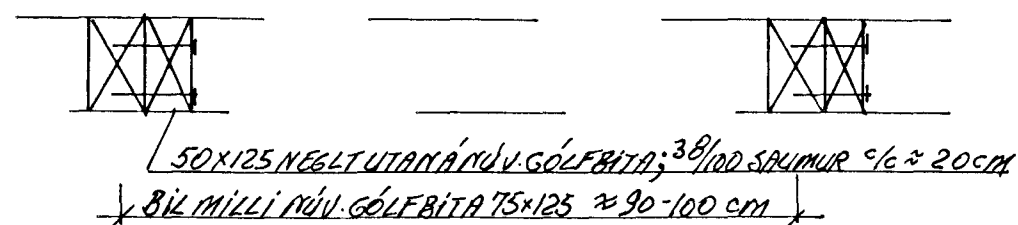


KVISTIR GRUNNMYND 1:20

KVISTIR SNIÐ 1:20

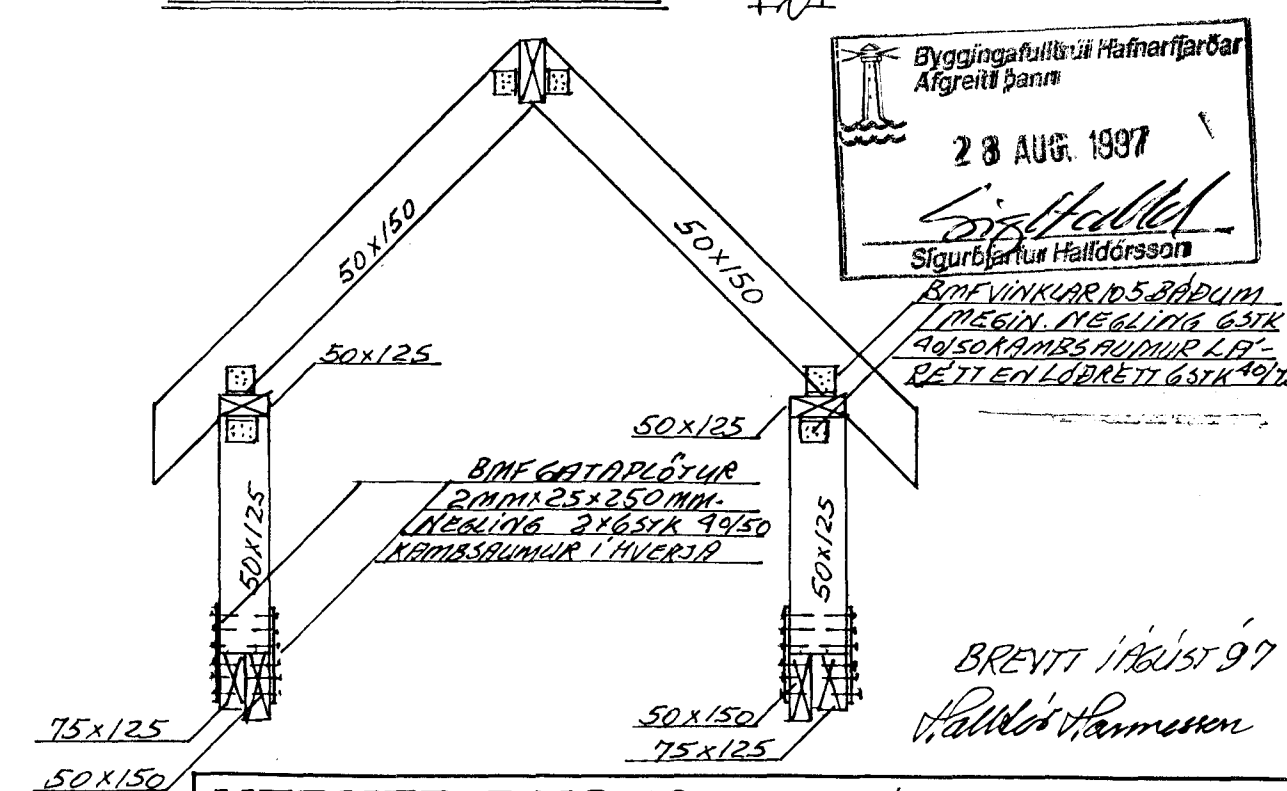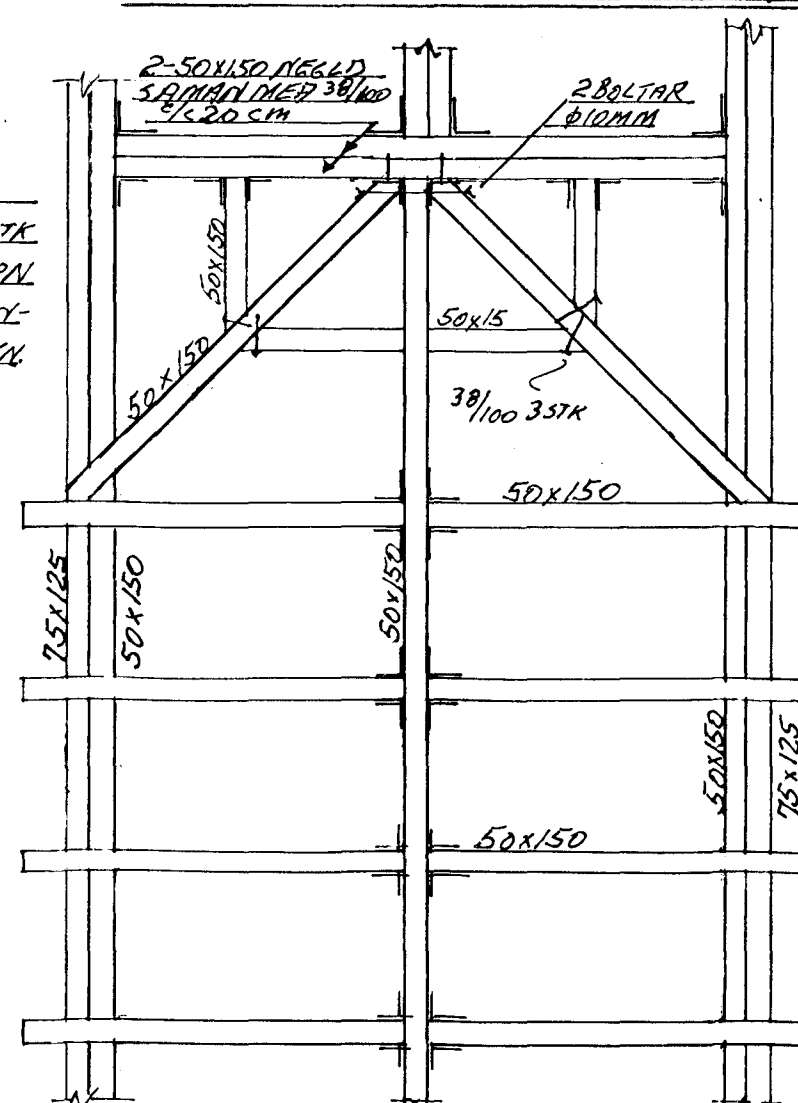

BITAR Í GÓLFI 1:20

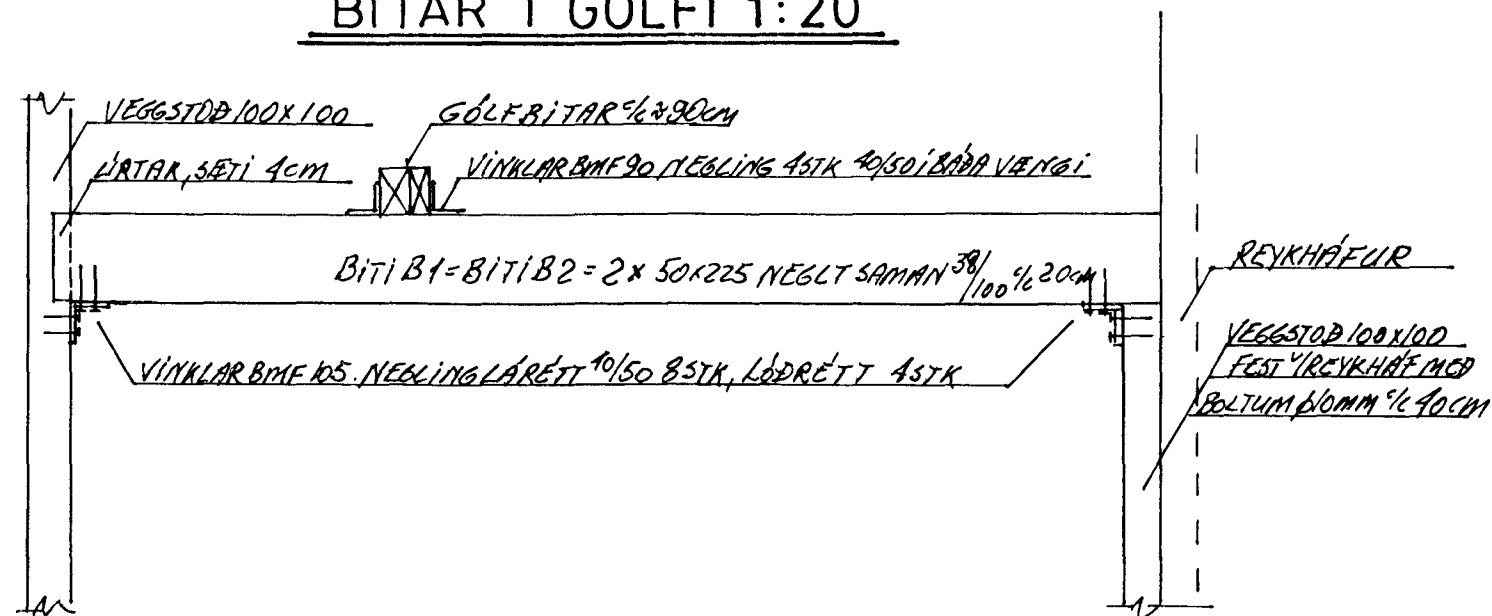

ALLIR SVINDIR VINKLAR ERU BME 105 NEGLING 63TK 49/50 KAMBSÁRUMUR Í HVORN VÆNGI. NÚNNA BOLTAR GEGGLUMMENN Í KVISTI, SÆR TEIKN.

Afgreitt þann
28 AUG. 1997

VERKFRÆÐISTOFA HALLDÓRS HANNESSONAR S. 91-54355
BÆJARHRAUNI 20 - HAFNARFJÖRDUR

SKERSEYRARVEGUR 3 HAFNARÉ

GÓLF OG NÝIR KVISTIR Í BAKI

Mkv.: 150 1:10120
Reiknað: [Signature]
Teiknað: [Signature]
Yfirfarið: [Signature]

Verk: Blað nr. 13 Dags: AG 97