
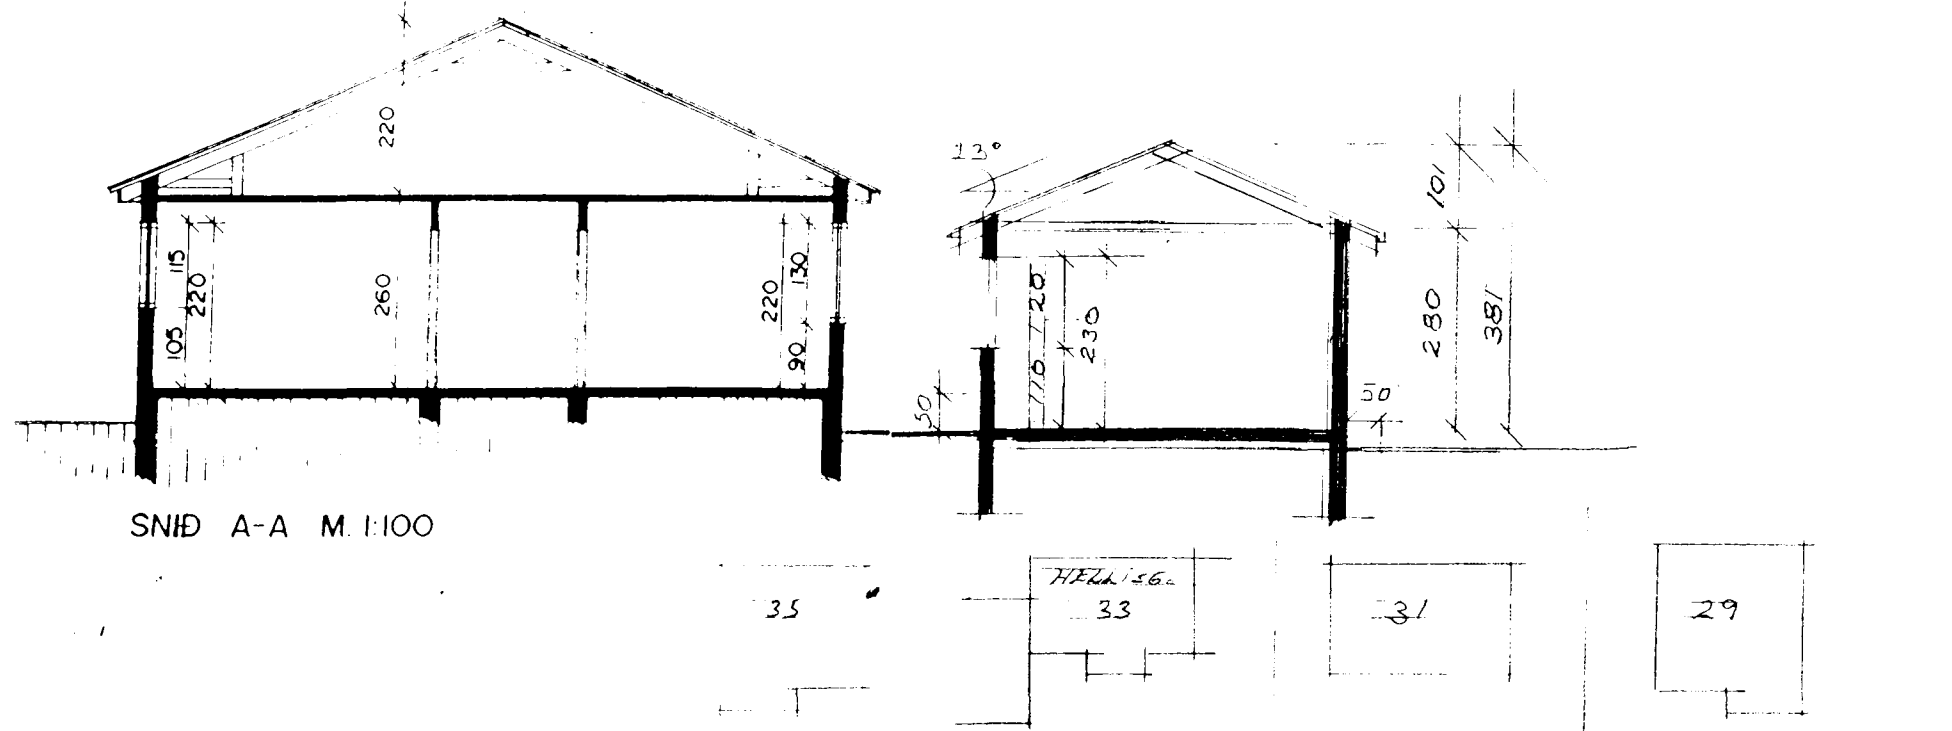


SKERSEYRARVEGUR 3B HAFNARFIRÐI

Skráningartafli: Skerseyrarvegur 3B Bilgeymsla		Skrásetjari: Ingi Gunnar Þórðarson	
Landnúmer: 122203		Kennitala: 280453-3239	
Matshlutanúmer: 02		Útgáfa: 4.01 Dags.: 15.8.2002	
Botnplata	Hjúpflötir	Par af Glugga- og dyraop m ²	Par af Þáguggjar og Jakop m ²
Botnplata m ²	Botnplata m ²	Utveggr m ²	Þak m ²
Matshluti	8,3	41,7	75,0 15,1 45,9
Yfirlit			
	Innan hæða	Utan hæða	
	A	B	C
Botnflötur / m ²	41,7		41,7
Brúttóflötur / m ²	41,7		41,7
Brúttórúmmál / m ³	138,1		138,1
Nettóflötur / m ²	34,4		34,4
Birt flatarmál / m ²	41,7		41,7
Skiptarúmmál / m ³	106,984		106,984

Skráningartafli: Skerseyrarvegur 3B Bilgeymsla		Skrásetjari: Ingi Gunnar Þórðarson	
Landnúmer: 122203		Kennitala: 280453-3239	
Matshlutanúmer: 02		Útgáfa: 4.01 Dags.: 15.8.2002	
Uppskipting og lýsing		Stærðir	
D10 Lóð		D10a	
D11 Eyra hæð m ²		D11a	
D12		D12a	
D13		D13a	
D14		D14a	
D100		D100a	


Sambýkkt barn
2.3. NOV 2002
Byggingatulltrúinn í Hafnarfirði
Eh. Kristján Þorarinsson

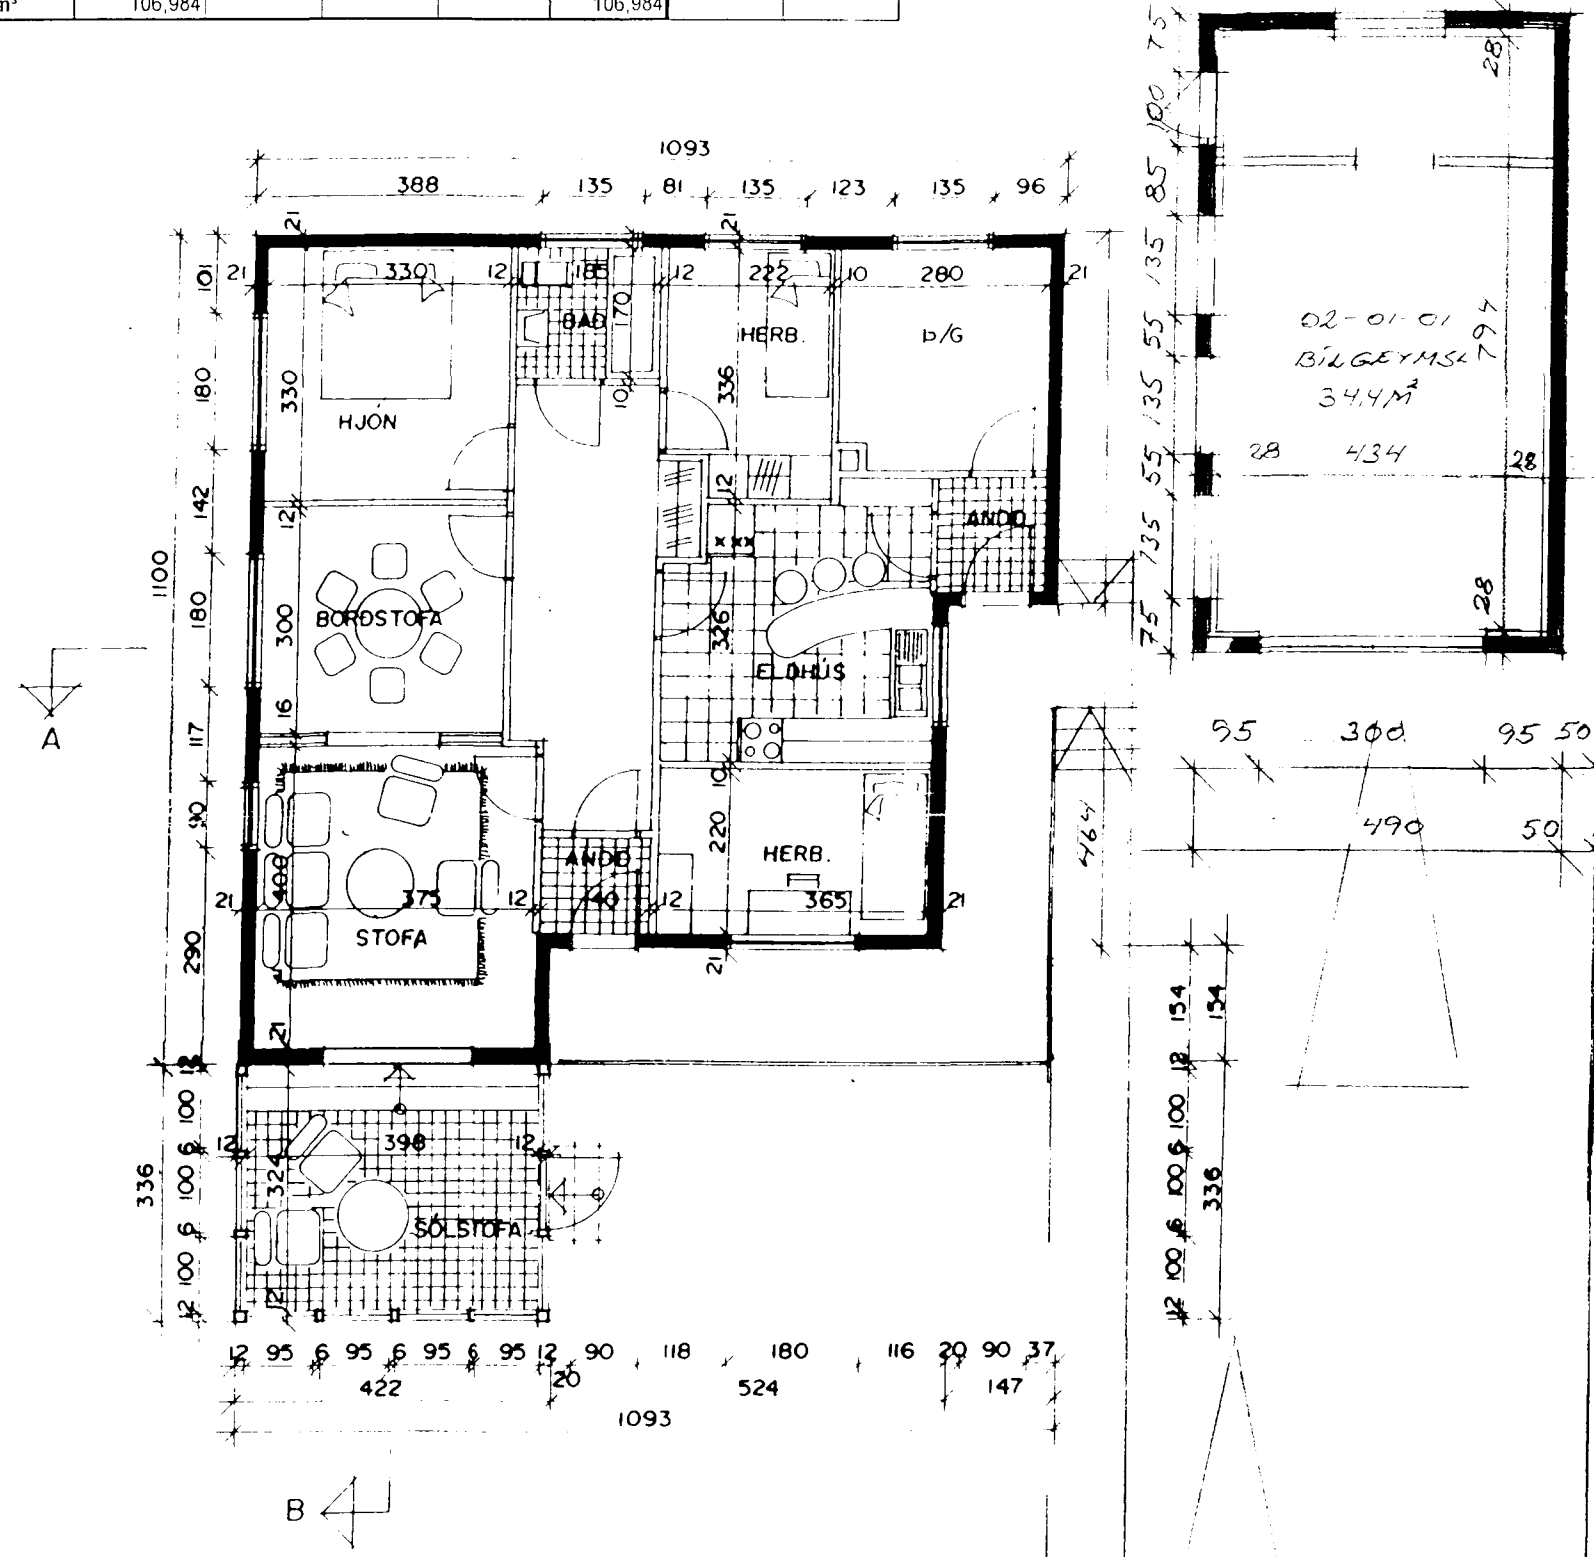

Skýringar:
Þær breytinga sem nú eru gerðar á teikningu eru:
Teiknuð er sérstæð bilgeymsla í austur hluta lóðarinnar.

Byggingarlýsing bilgeymslu.
Undirstöður
Botnplata og undirstöður eru steinsteypar á hefðbundinn hátt á þjappaða frostfria fyllingu. Undir botnplötu kemur 50 mm einangrun.
Útveggir.
Útveggir eru steinsteyptir 18 cm múrhúðaðir að utan. Að innan er 75 mm einangrun og múrhúðað að innan.
Þak.
Þak er byggt upp á hefðbundinn hátt, sperrur 50 x 225 mm, einangrað með 200 mm steinull. Neðan á sperrur komi rakavörn og síðan rafmagnsgrind 34 x 50 mm c/c 600mm og þvínæst 13 mm gipsplötur. Ofan við einangrun komi 25mm útoftun. Ofan á sperrur komi 25x 150 mm borðaklæðning og þakpappi og hefðbundið þakstál (bárujám)

Nýtingarhlutfall lóðar:
Núverandi hús er 103,3 m² ný bilgeymsla 41,7 m² = samtals á lóð 145m²
Lóð er 555,7 m² og er nýtingarhlutfall eftir byggingu bilgeymslu því 0,26

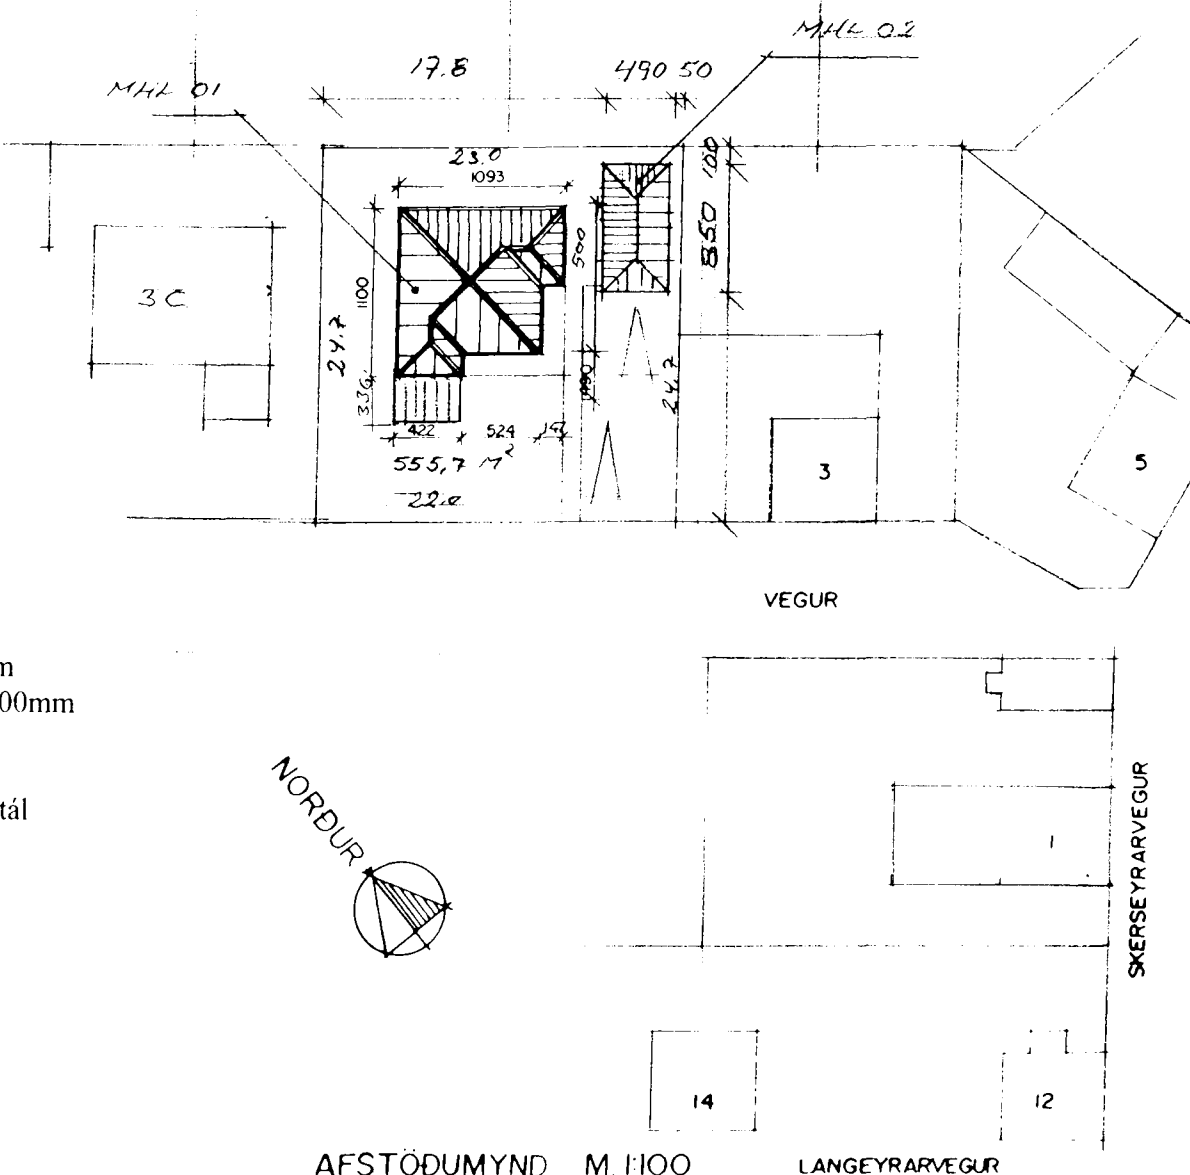

GRUNNMYND M.1:100

AFSTÖDUMYND M.1:100 LANGEYRARVEGUR

Breytt dags.	E?li breytinga	Breytt dags.	E?li breytinga	Skerseyrarvegur 3b. - bilgeymsla	kvar?i 1 : 100	teikn. nr. 101
				Ingi Gunnar Þórðarson byggingafræ?ingur bfi kt. 280453-3239	dags. 18.05.02	breytt:
				Smi?juvegur 11 200 Kópavogur		
				sími 554 3523, 897 3523 fax 554 3523 netfang: igh@simnet.is		