



PVE

HÆÐ A RENNISLISPUNKT INN Í BRUNN 10,30  
HÆÐ A BRUNNBOTNI ÁKVEÐST VIÐ BYRJUN FRAMKVÆI  
EFTIR AÐ HÆÐ A FRÁRENSLI HÚSS NR. 3 HEFUR V  
FUNDIN.


VK  
LÖDAMÖRK

1,5

PVE

ATH:

- UPPÜR
- EF
- UN
- HL
- LAGNIR
- LEI
- HU
- EN
- EF
- SE
- I
- VATN: C
- EN
- LA
- HE
- SA
- LÖ

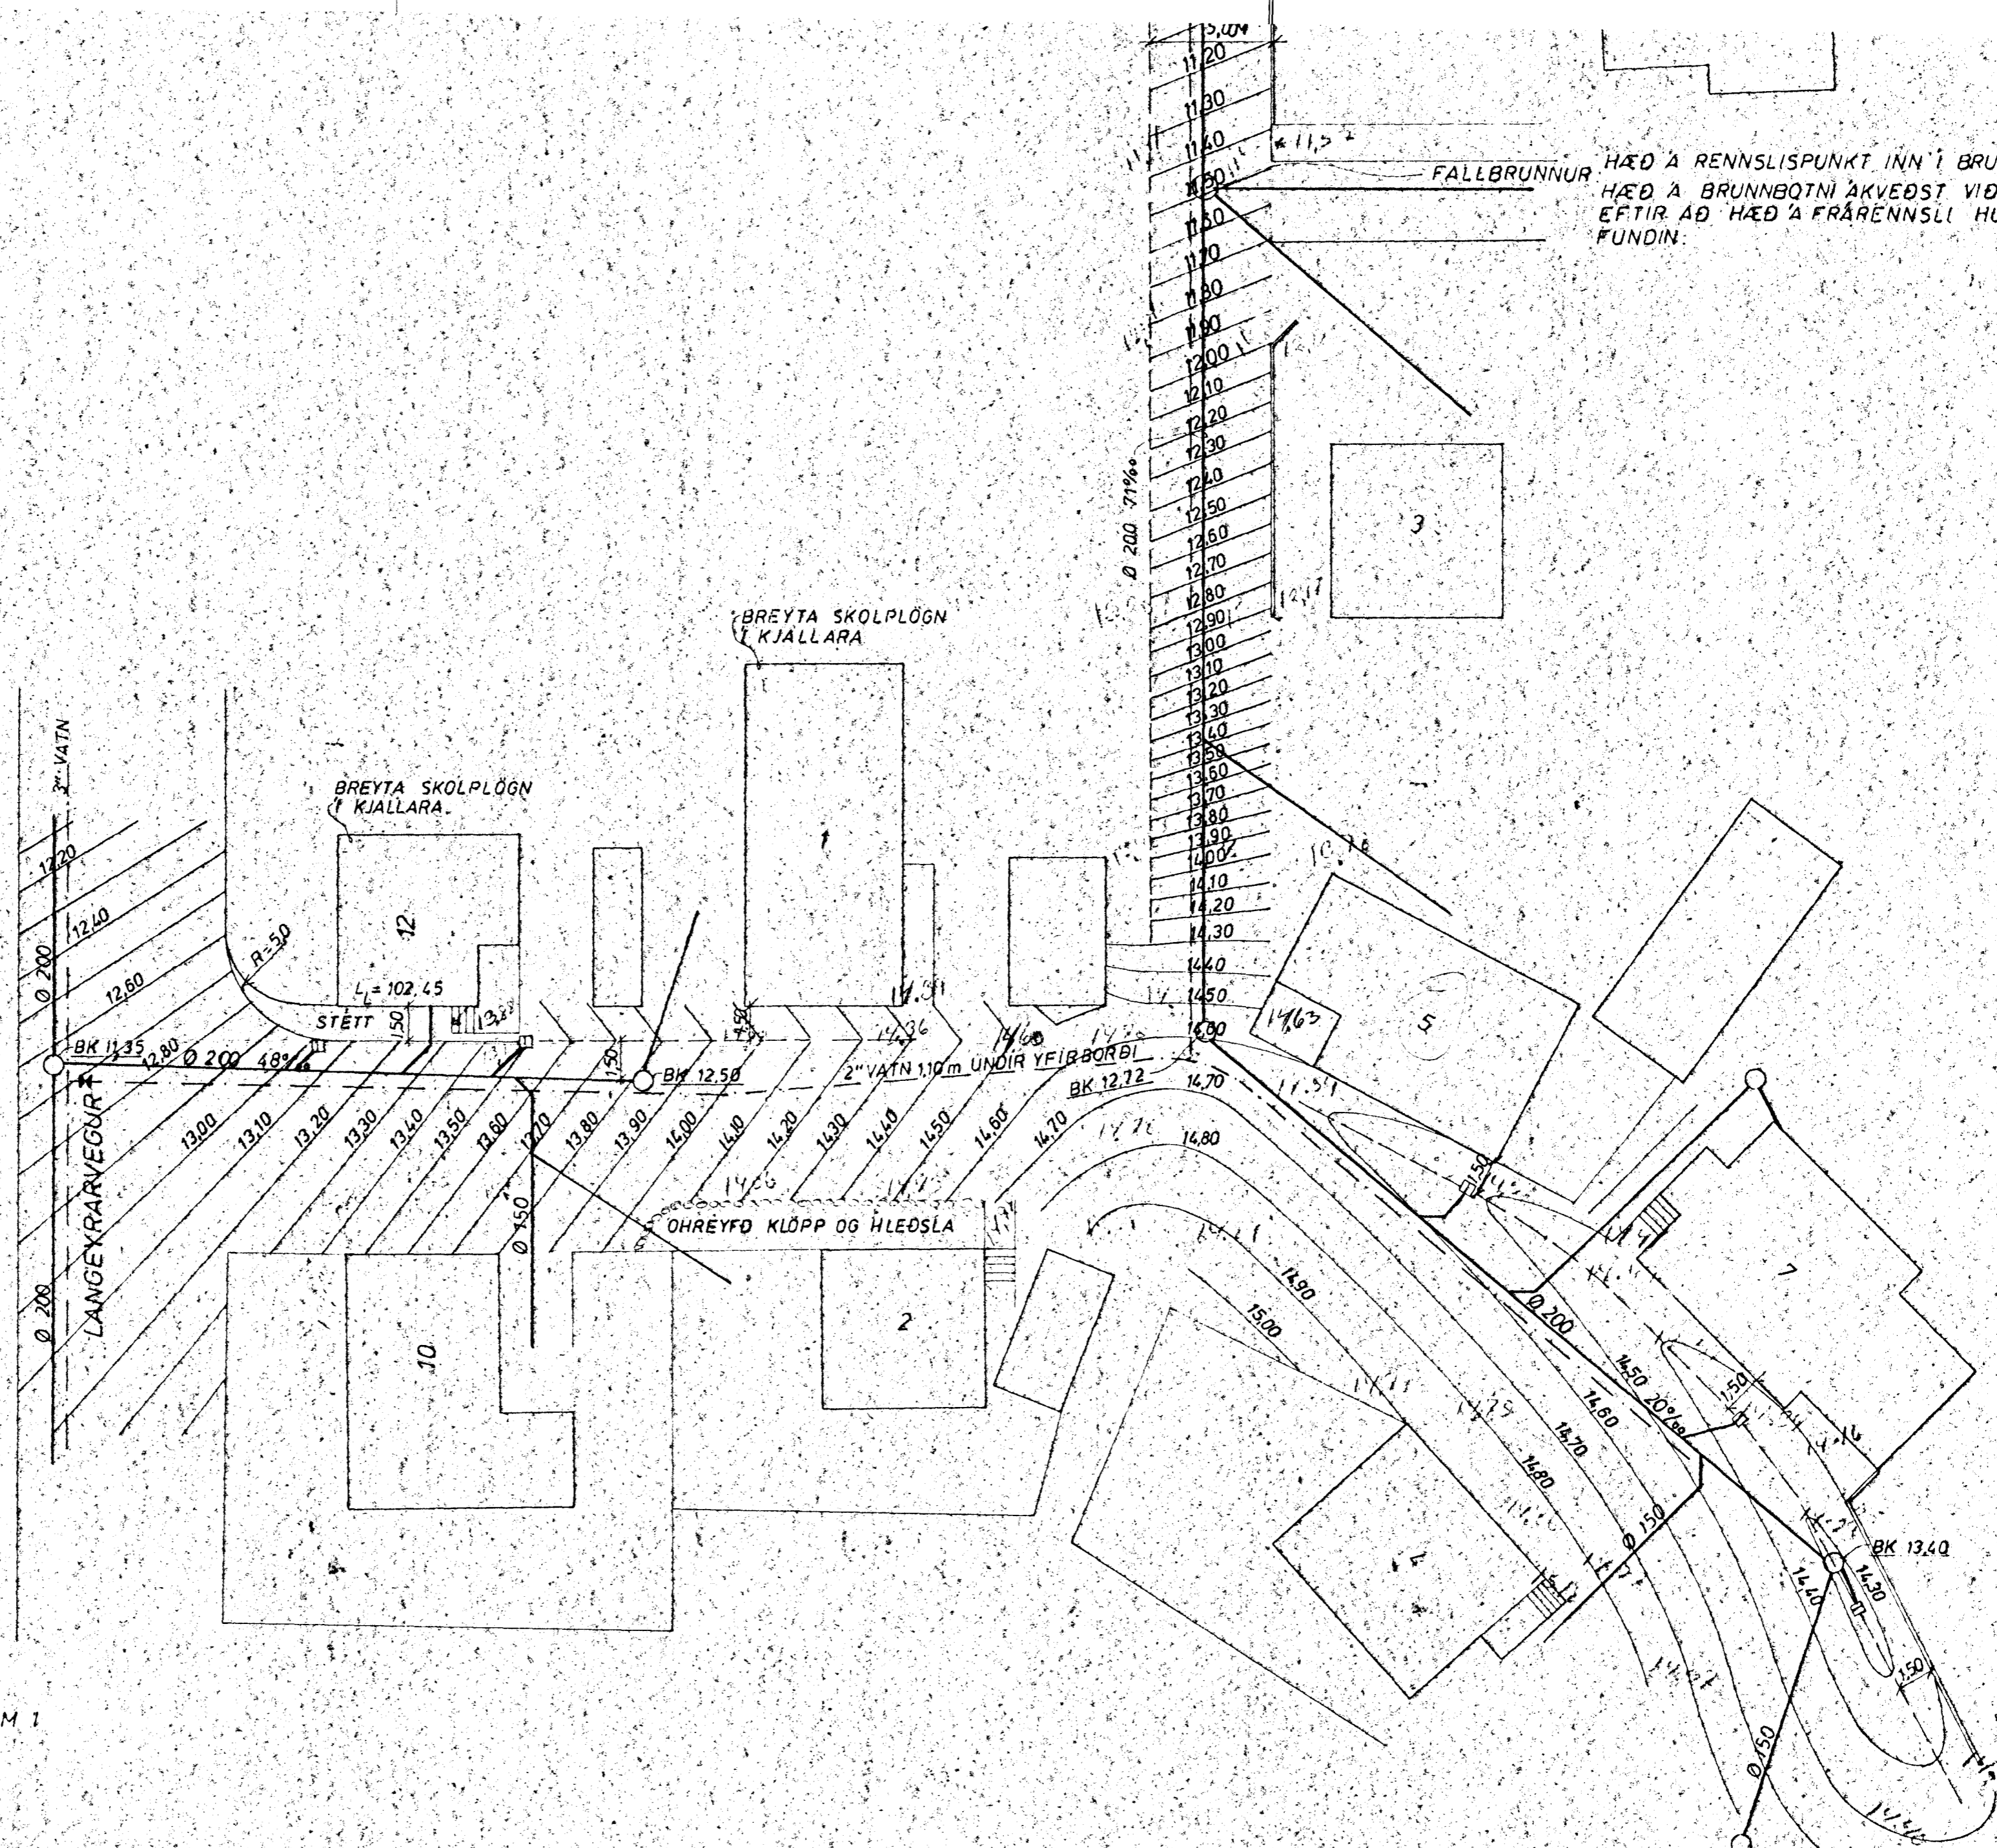

ATH. HÆÐARLINUR ERU ENDANLEGT YFIRBORÐ  
VÁRANLEGS SLITLAGS  
HÁNDSKRIFAÐAR TÖLUR ERU MELDAR HÆÐIR  
A YFIRBORÐI OG STÉTTUM (MELT Í SEPT 74)  
EKKI ER GERT RÁÐ FYRIR NEINUM NIÐURFÖLLUM Í  
HEIMREIÐ HÚSANNA NR. 3 JA OG 3B ÞAR EÐ  
GATAN HALLAR AÐ GJÖTU.  
L = LENGD Í LÍNU VIÐ LANGVEYRARVEG  
BÖTNKÖTI BRUNNA  
30 UNDIRSTRÍKAÐAR HÆÐIR ERU HÆÐIR LAGNA Í  
RENNISLISPUNKTI.

TENGIST ROTÞRÓ HÚSA  
NR. 8 OG 8B VIÐ BRUNNSTÍG

SKERSEYRARVEGUR 5

SKE

JOHAN  
SRANDGOT