

Hús Skeoeyrarveg 7 Hafnarfirdi.


Andriusson

Saupyskjal

24. Mars 1953

50

Ligurður S. Ólafsson
 BÆJARVERKFRÆÐINGURINN
 / HAFNARFIRÐI

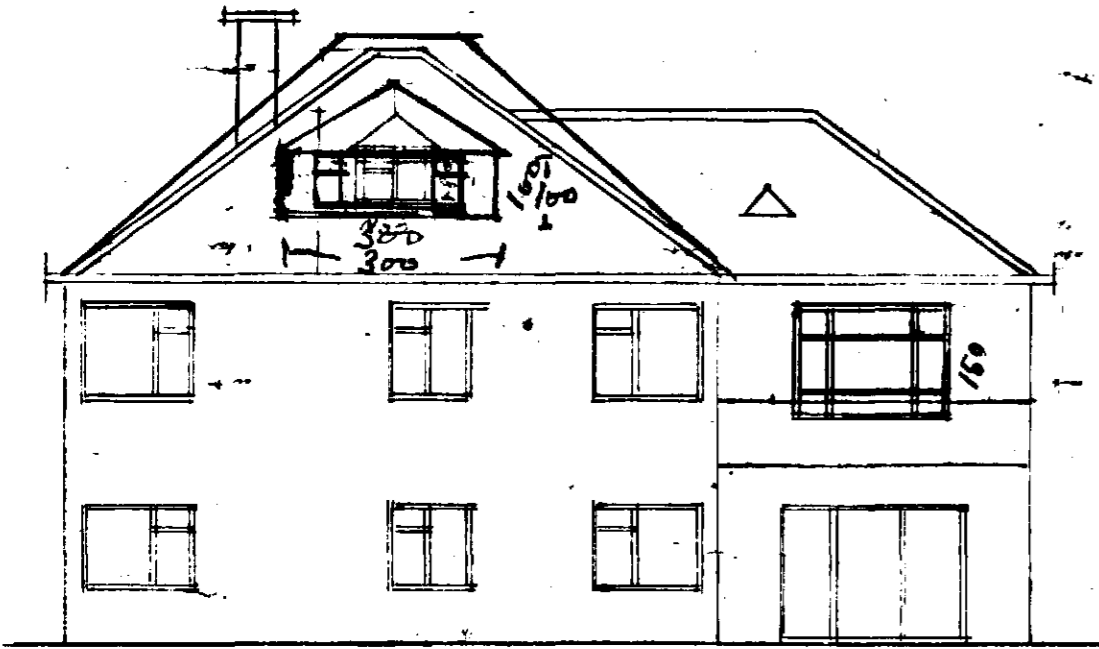

Fróntlítil




Þakhlítil




Vesturlítil


Breyting sýnd með bláum

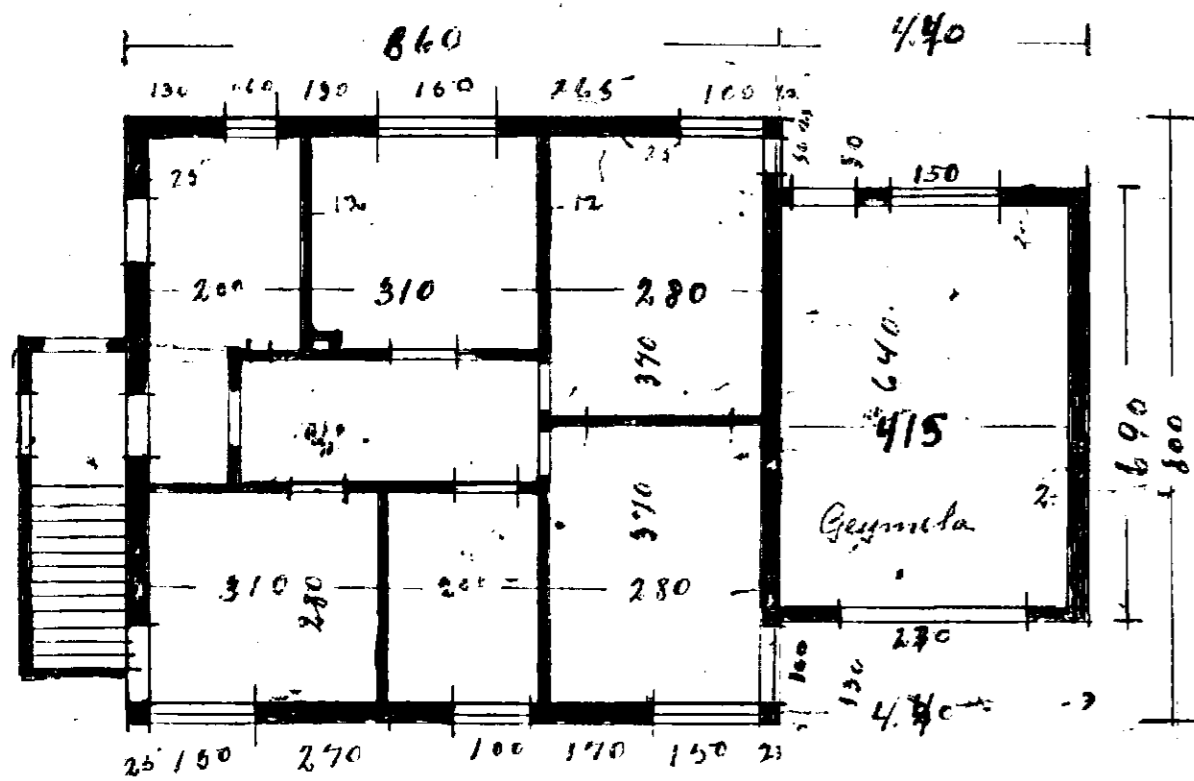

Kjallari

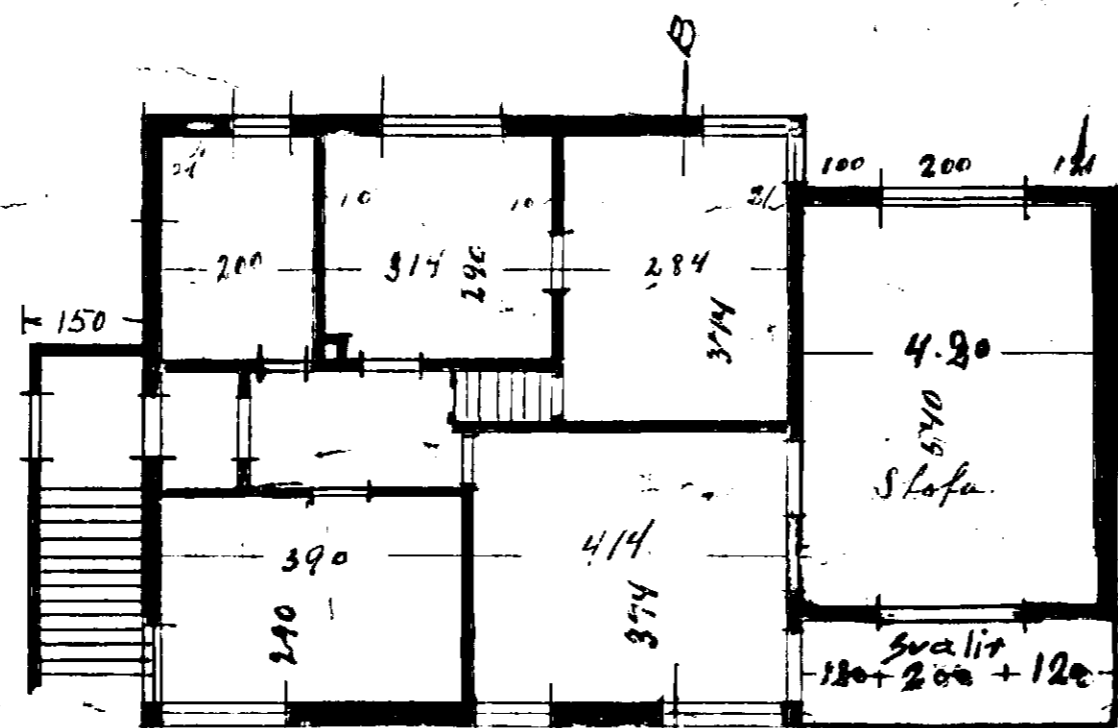

Höf

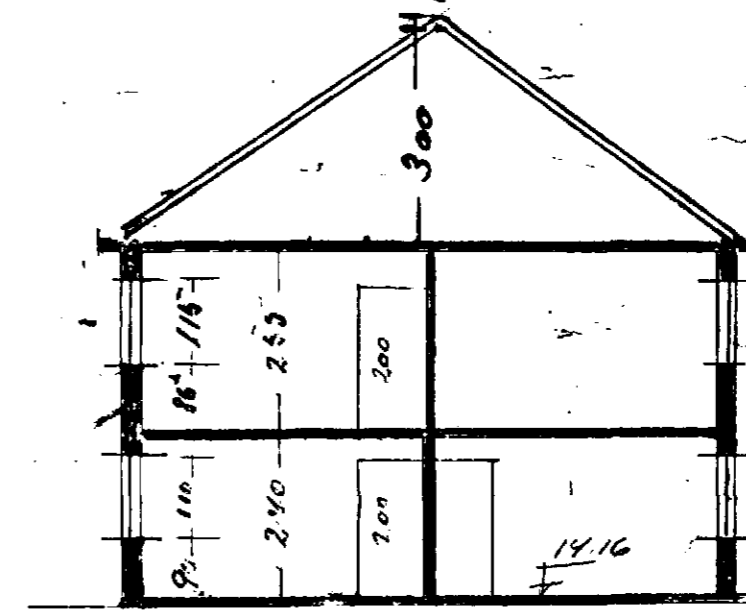

Skurður A-B

Hafnarfirdi
 24/3 1953
 Ríshöfðingurinn