


d-d
 10-21

a-a
 10-20

b-b
 10-06

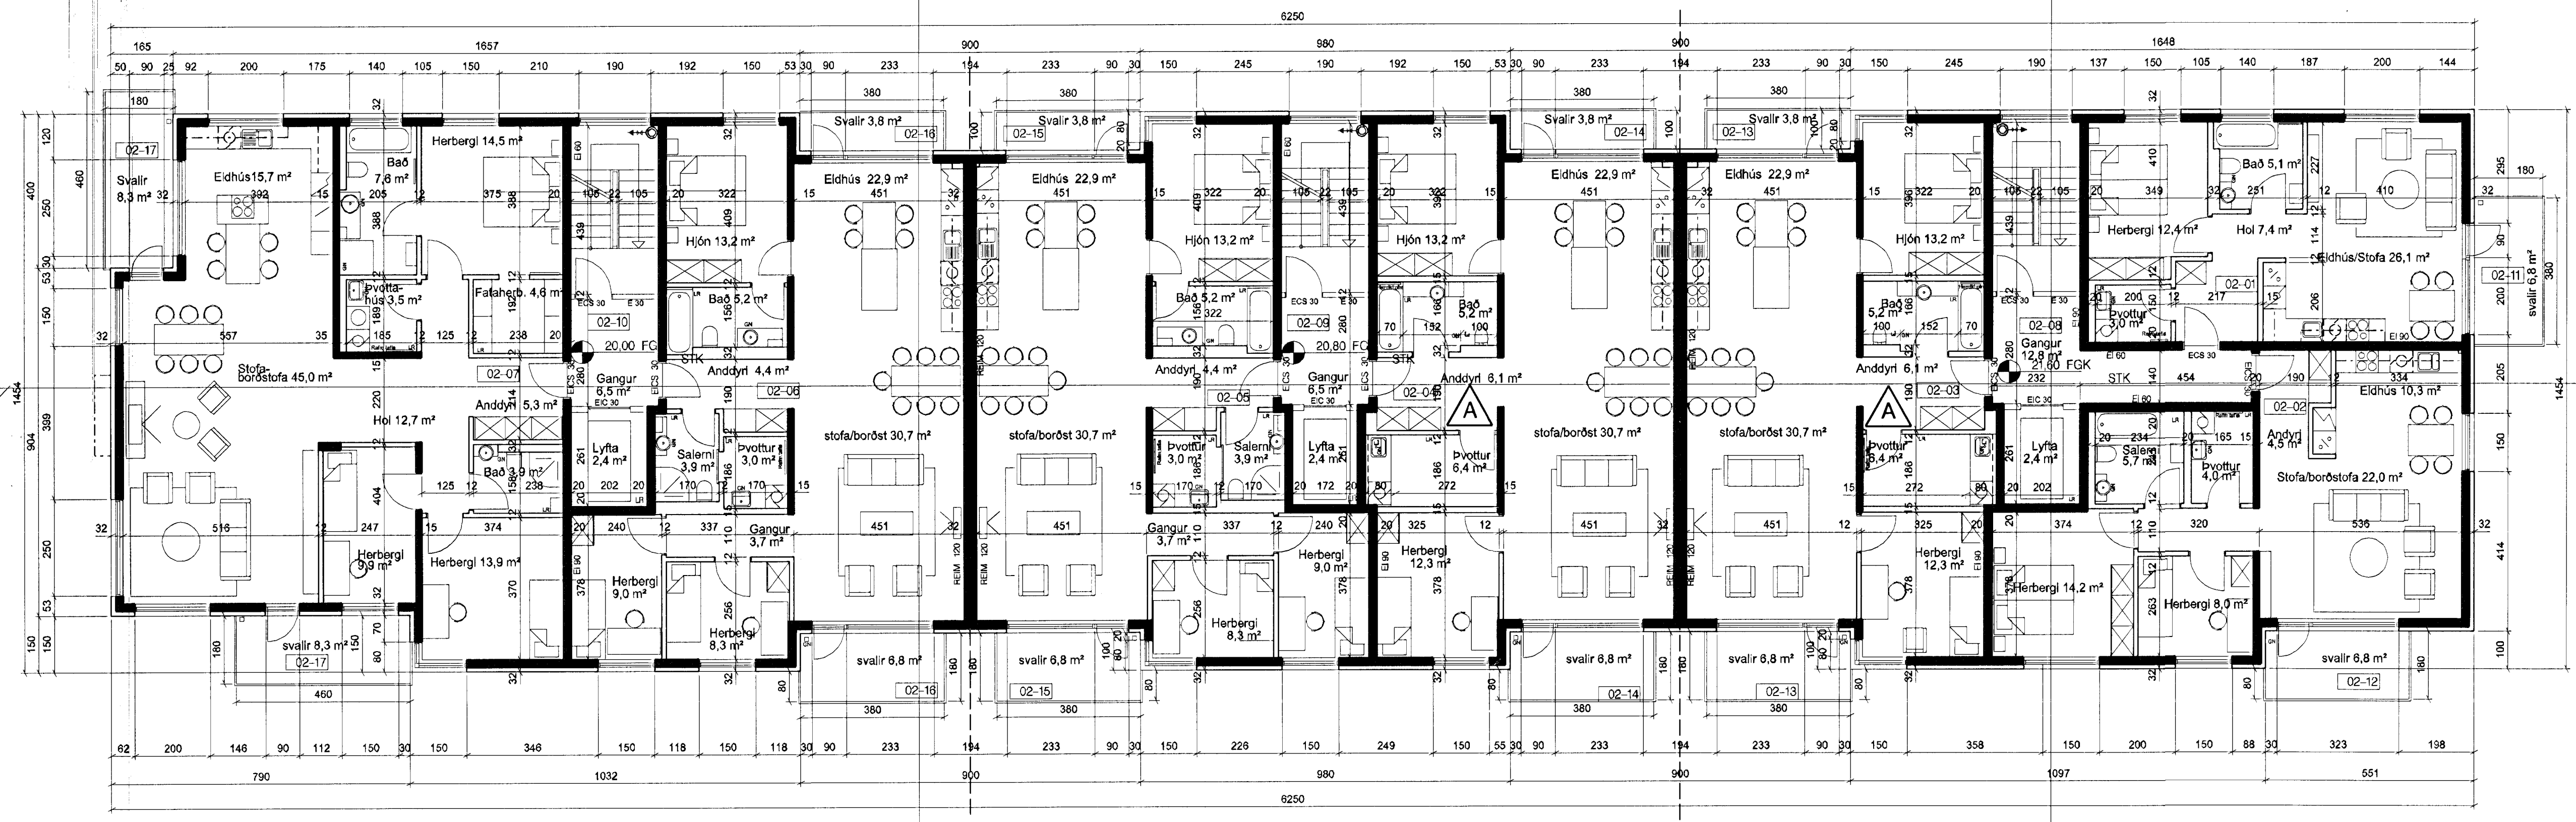


GRUNNMYND 2. HÆÐ 1:100

d-d
 10-21

a-a
 10-20

b-b
 10-20

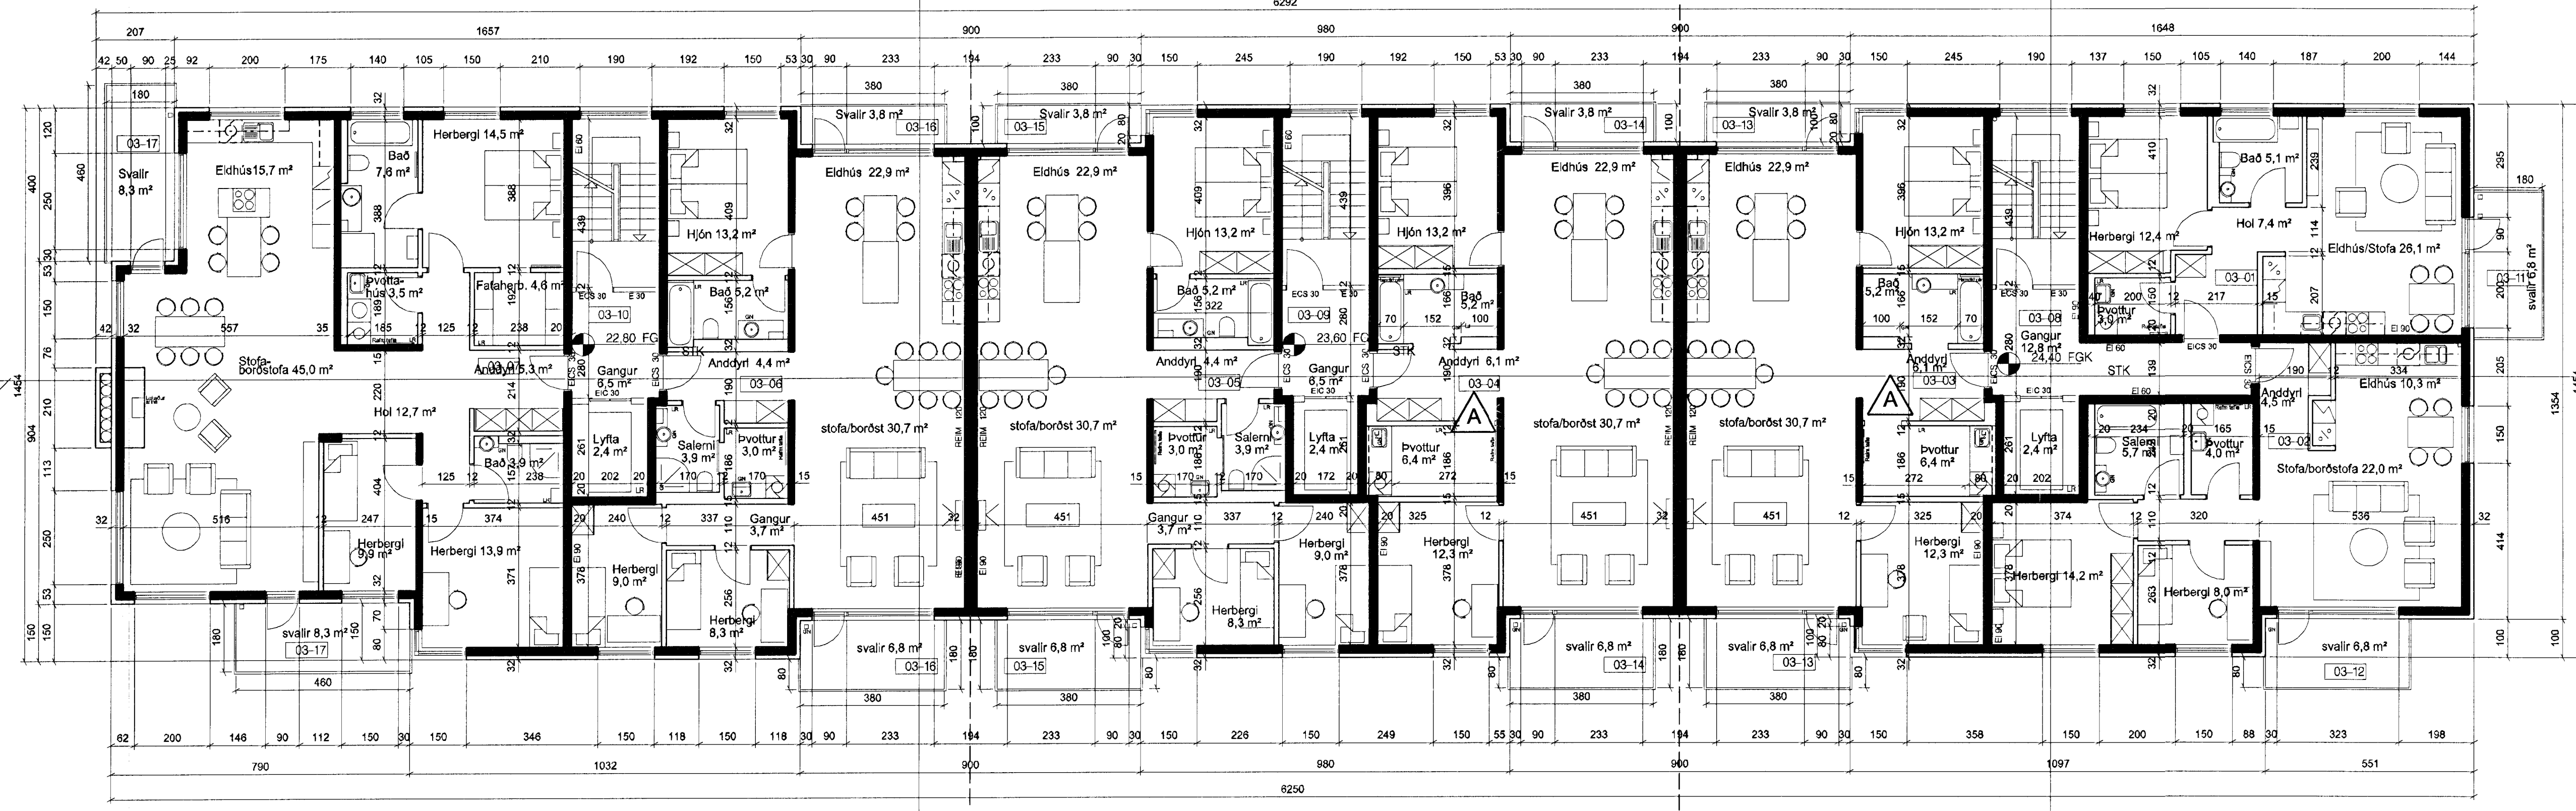

GRUNNMYND 3. HÆÐ 1:100

A UEF PG 24.09.2012
 Baðherbergi breytt, baðherbergjum fækkað, þvotturúts stækkað.
 ÚTGÁFA 1 TERNAND SAMMYKKT DAGS
 BREYTINGAR



ASK Arkitektar
 Gangeyju 9
 101 Reykjavík
 Sími 515 0300
 Fax 515 0319
 www.ask.is

Artun aðahornun
 Páll Gunnlaugsson arkitekt FA, v. 210552-2199
 SKIFALÓN 10-14
 ABALTEIKNING

VERKIN:	HEITI TEIKNINGAR	MKV. 1 A1
1:100	HP	1:100
DAGS	10.07.2007	
ÚTGÁFA	A	
0687	NOMER TEIKNINGAR	10-04

Grunnmynd 2. og 3. hæðar