


GRUNNMYND 4. HÆÐ 1:100



GRUNNMYND 5. HÆÐ 1:100

A	UEF	RS	24.09.2012
Baðherbergi breytt, baðherbergjum falkað, þvottahúsi stækkað			
ÚTGAFA	TEKNIÐ	ÍSÁÐMYNKT	LAGD
BREYTINGAR			

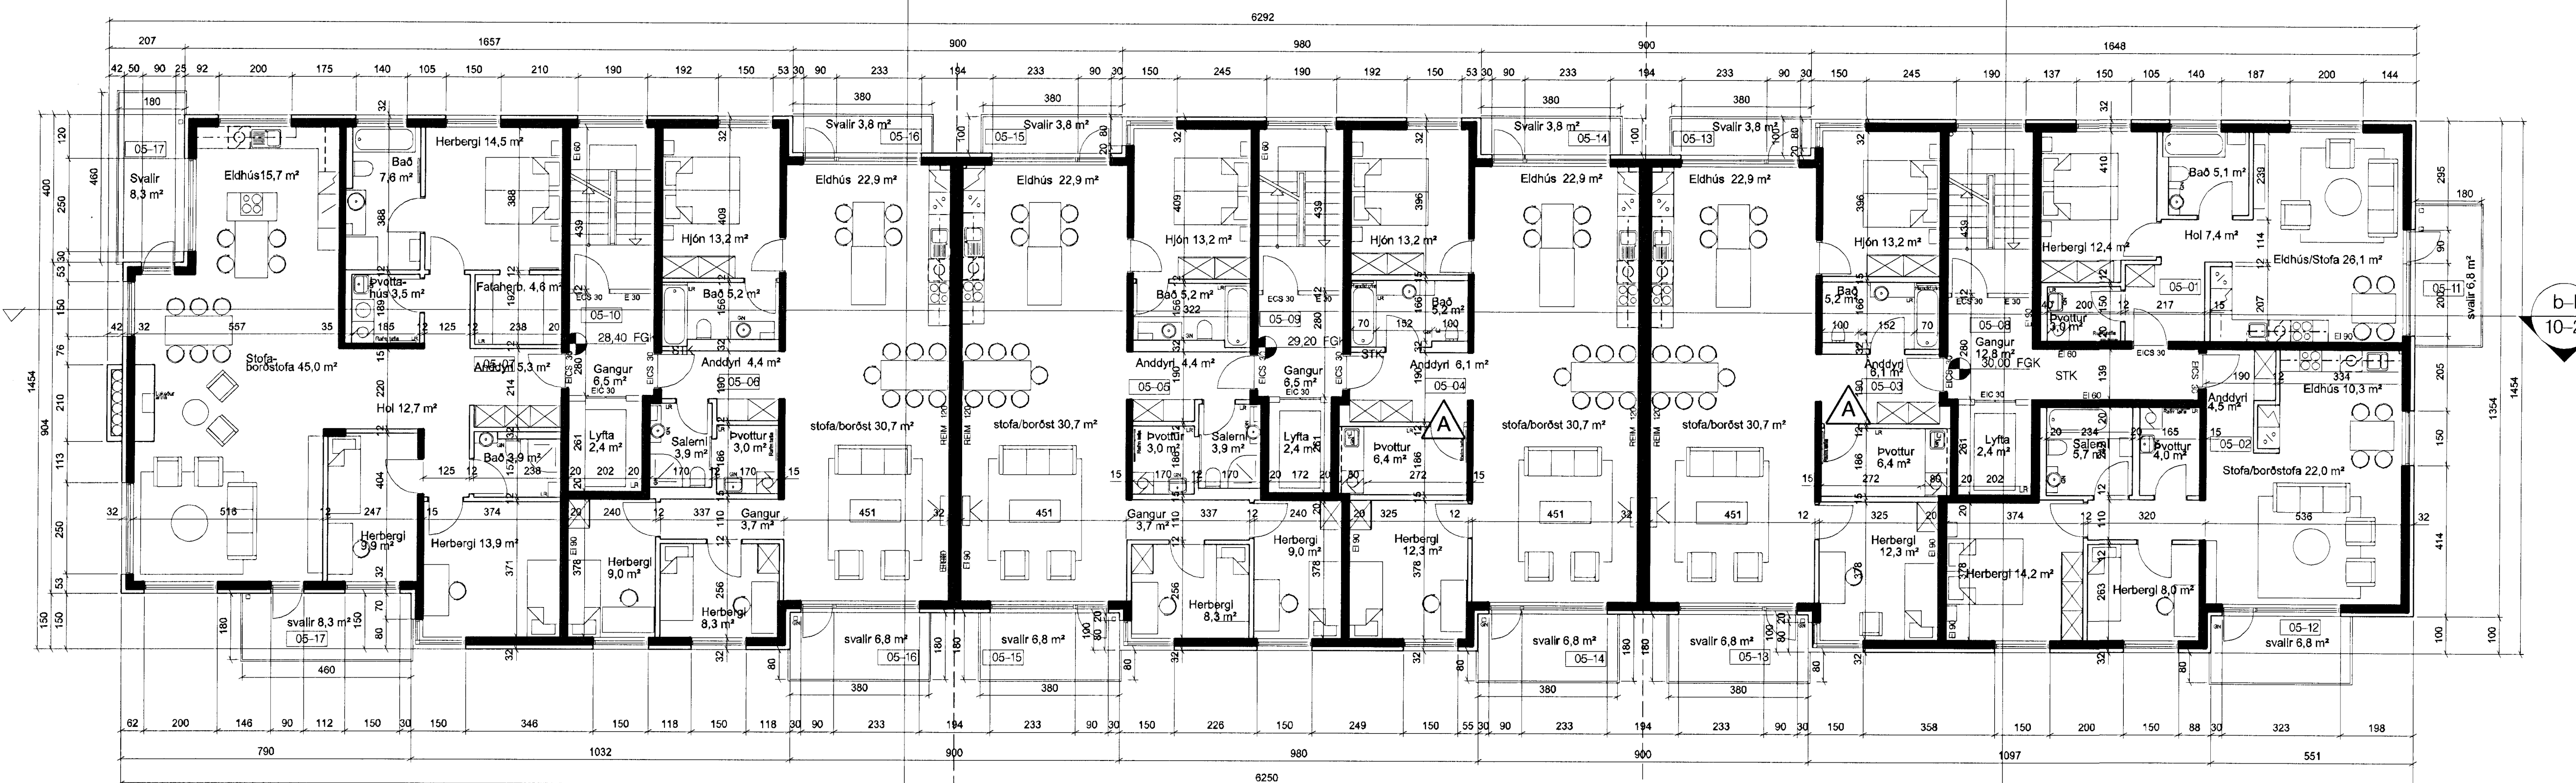

ASK Arkitektar  
 Gærgötu 9  
 101 Reykjavík  
 Sími 515 0300  
 Fax 515 0319  
 www.ask.is



Áritun aðstoðarmanns

SKIPALÓN 10-14  
 AÐALTEIKNING

MRV.   AT	1:100
TEKNIÐ	HP
DAGS	10.07.2007
ÚTGAFA	A
0687	10-05