Samþykkt þann
04 OCT 2012
Byggingafulltrúinn í Hafnarf.
F.h. Sigurður Steinar Jónsson

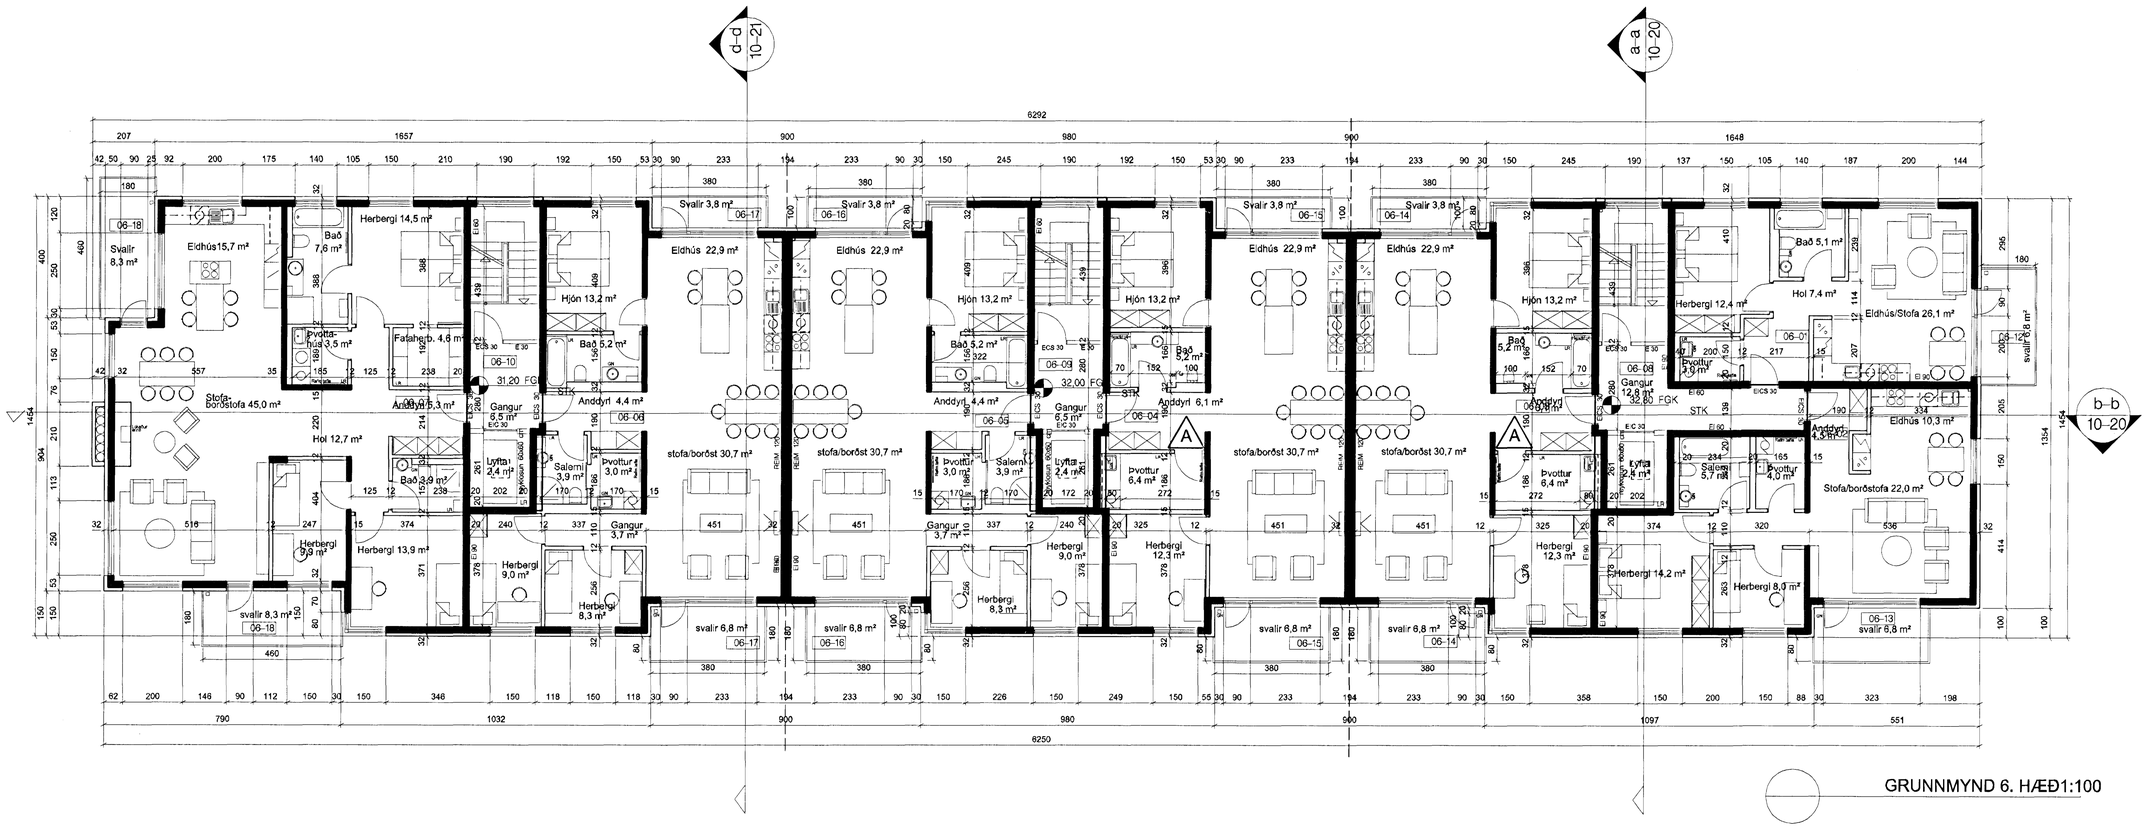

GRUNNMYND 6. HÆÐ1:100

A	UEF	PG	24.09.2012
Baðherbergi breytt, baðherbergjum fækkað, þvottahús stækkað.			
ÚTGÁFA	TEIKNAD	SAMÞYKKT	DAGS
BREYTINGAR			

28.09.2012
HÖFUÐUPPDRÁTTUR SAMÞYKKTUR ÁRÉTTUR

ASK Arkitektar
Geirsgötu 9
101 Reykjavík
Sími 515 0300
Fax 515 0319
www.ask.is

ASK ARKITEKTAR

Ártun aðalhönnuðar:
Páll Gunnlaugsson arkitekt FAÍ, kt. 210552-2199

SKIPALÓN 10-14
AÐALTEIKNING

VERKEFNI:

HEITI TEIKNINGAR	MKV. í A1
Grunnmynd 6. hæð	1:100
	TEIKNAD: HÞ
	DAGS: 10.07.2007
0687 — NÚMER TEIKNINGAR: 10-06	ÚTGÁFA: A