

Samþykkt þann
 27 SEP 2012
 Byggingafulltrúinn / Hofmenn
 P.h. Sigurður Steinar Jónsson

G=23.01



G=23.22

a-a
10-20

b-b
10-20

G=26.35

G=26.55

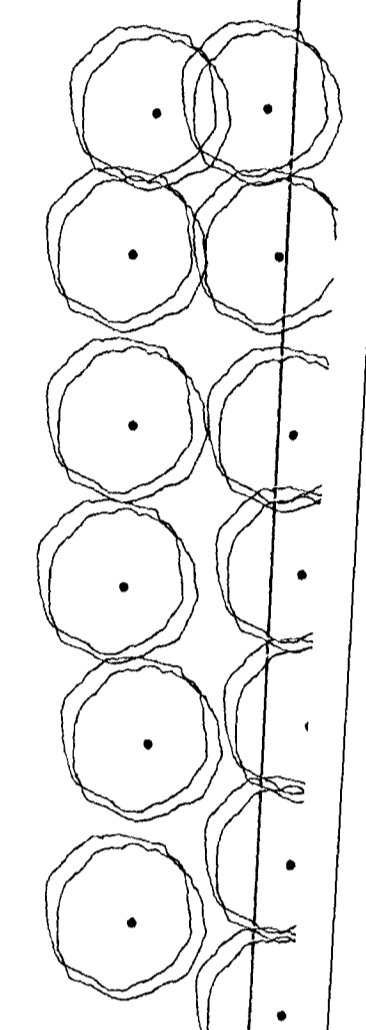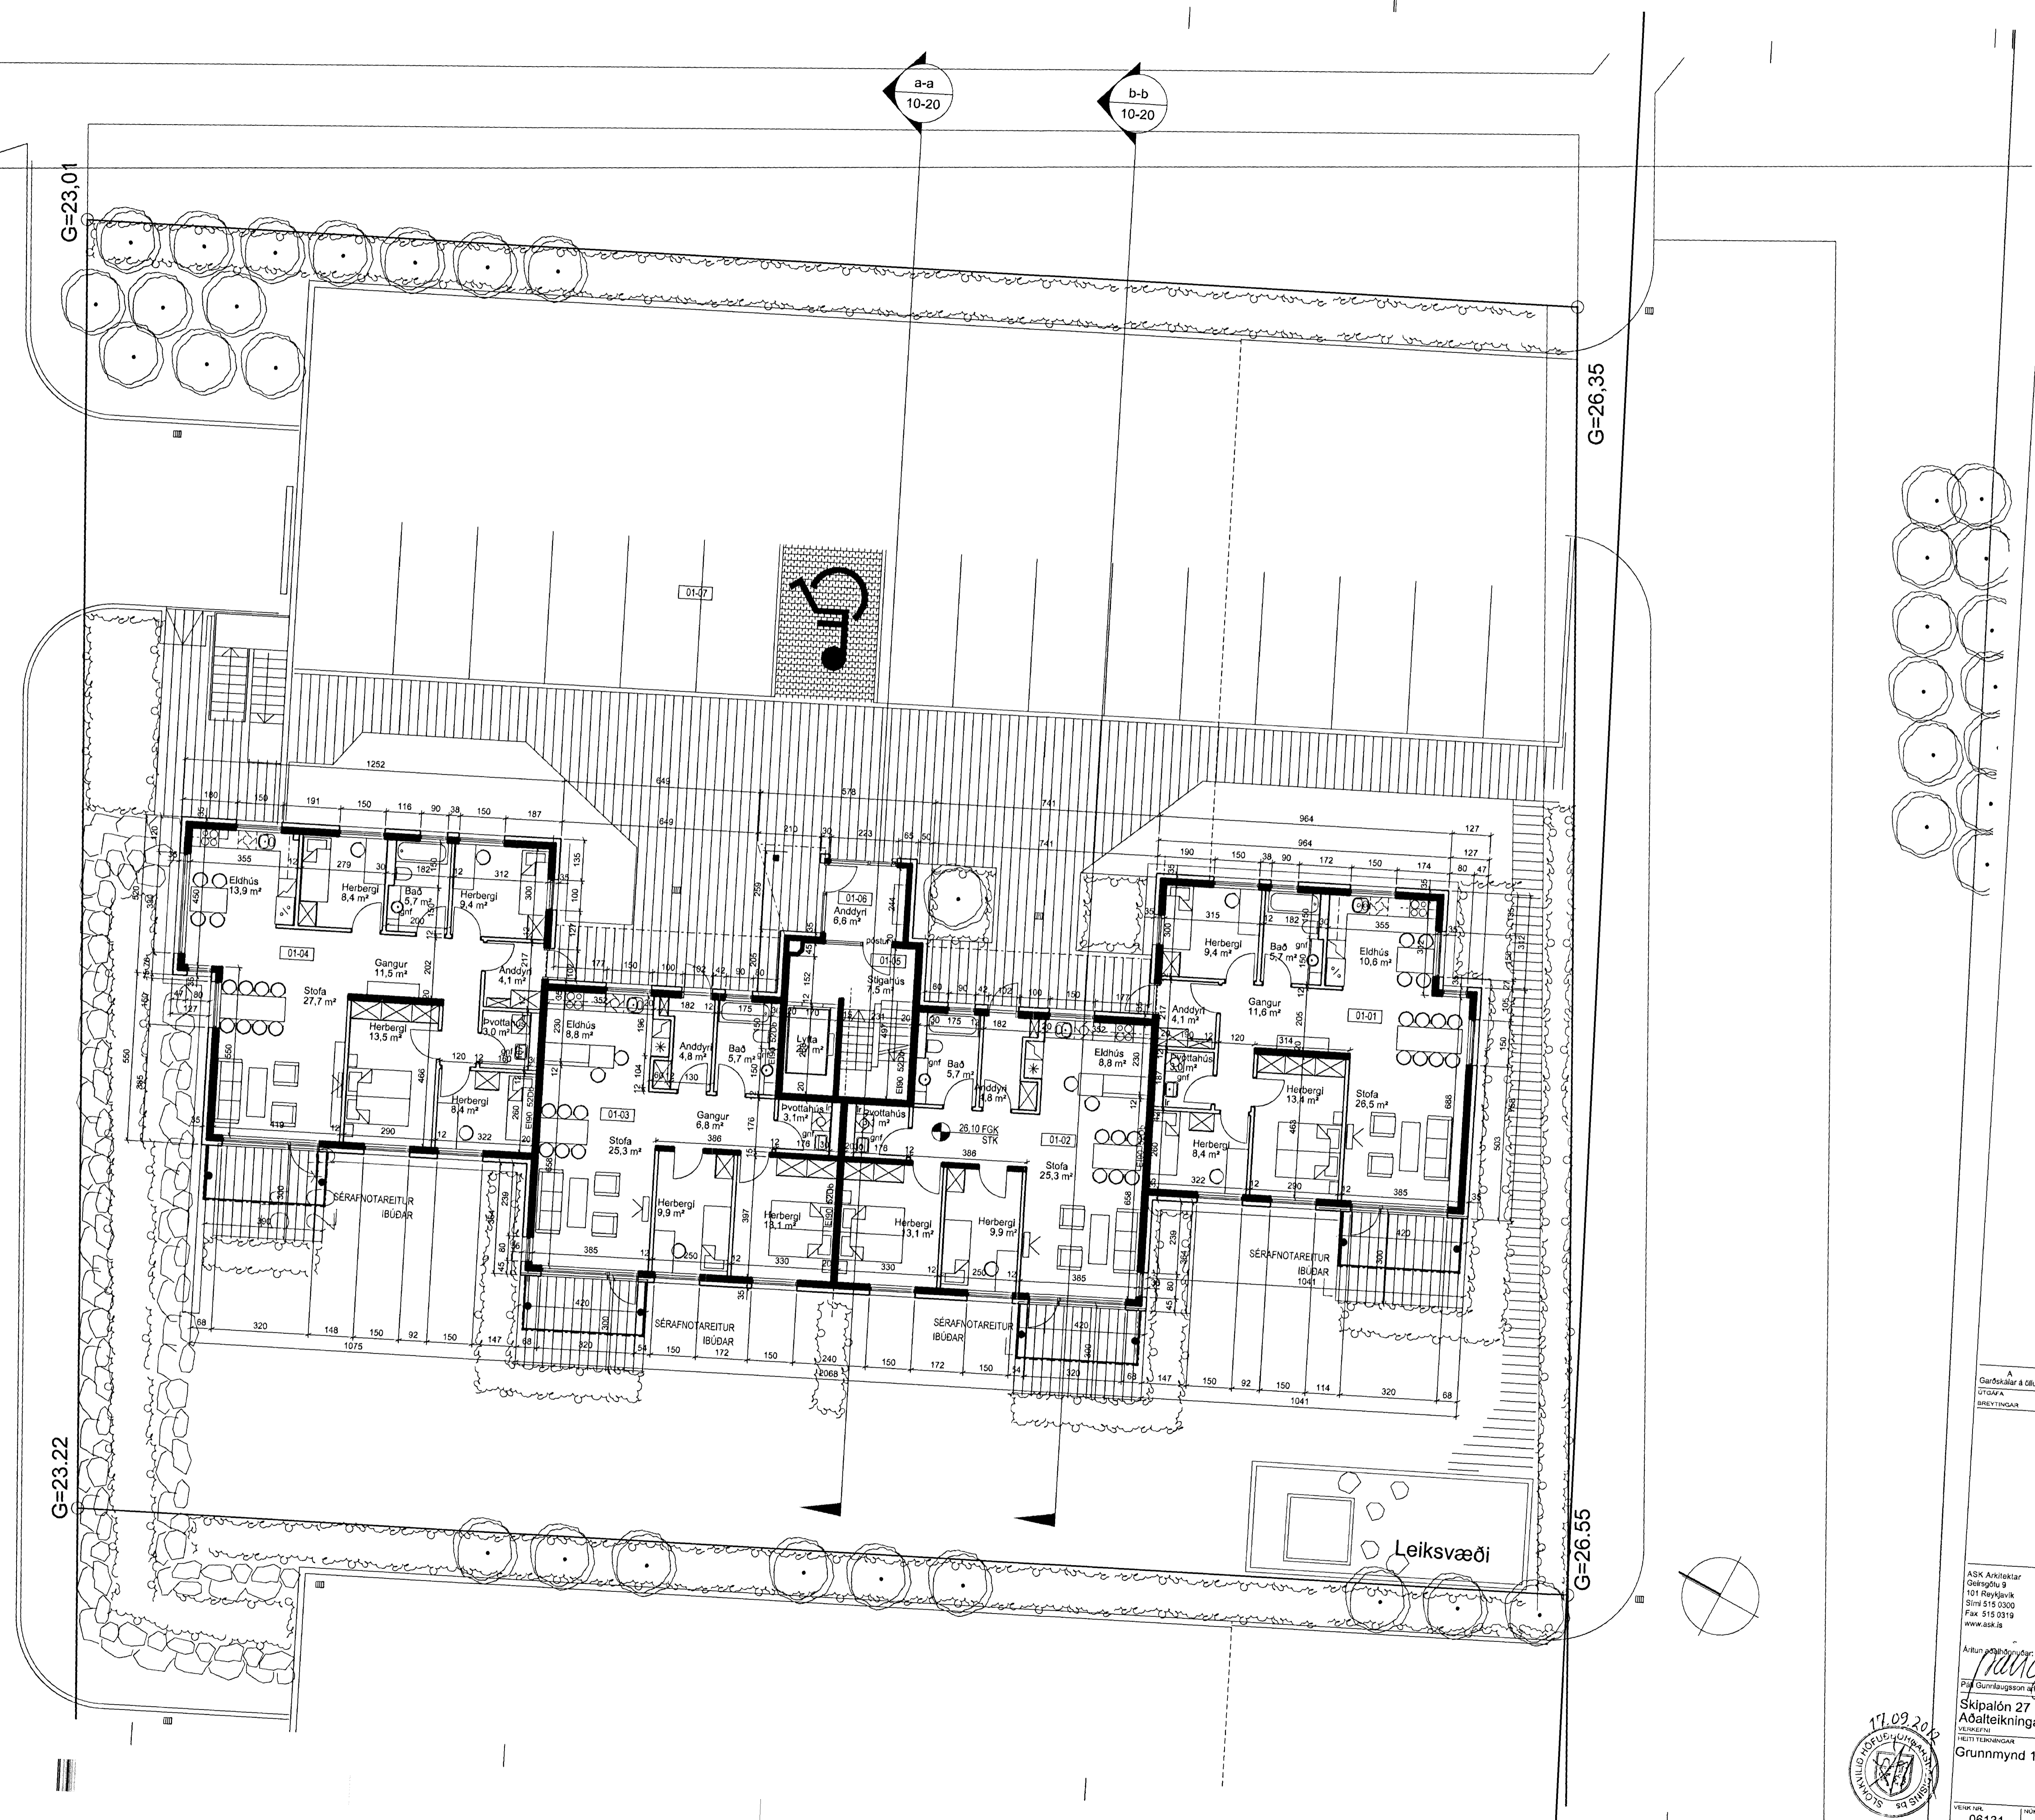

| | | | |
|-----------------------------------|--------|-----------|------------|
| A | SS | PG | 06.09.2012 |
| Gæðastær & dæm (búðum) á jarðnað. | | | |
| ÚTGÁFA | TEKNIÐ | ÍSAMBÝKKT | LAGAÐ |
| BREYTINGAR | | | |

ASK Arkitektar
 Geisgötu 9
 101 Reykjavík
 Sími 515 0300
 Fax 515 0319
 www.ask.is

ASK
 ARKITEKTAR

17.09.2012

Skjalnúmer: 06131







