Samþykkt bann
01. mars 2013
Byggingarfulltrúinn í Hafnarfirði
F.h. Hrólfur S. Gunnlaugsson

SKÝRINGAR

Almennar skýringar sjá teikningu P0 000 og L0 000

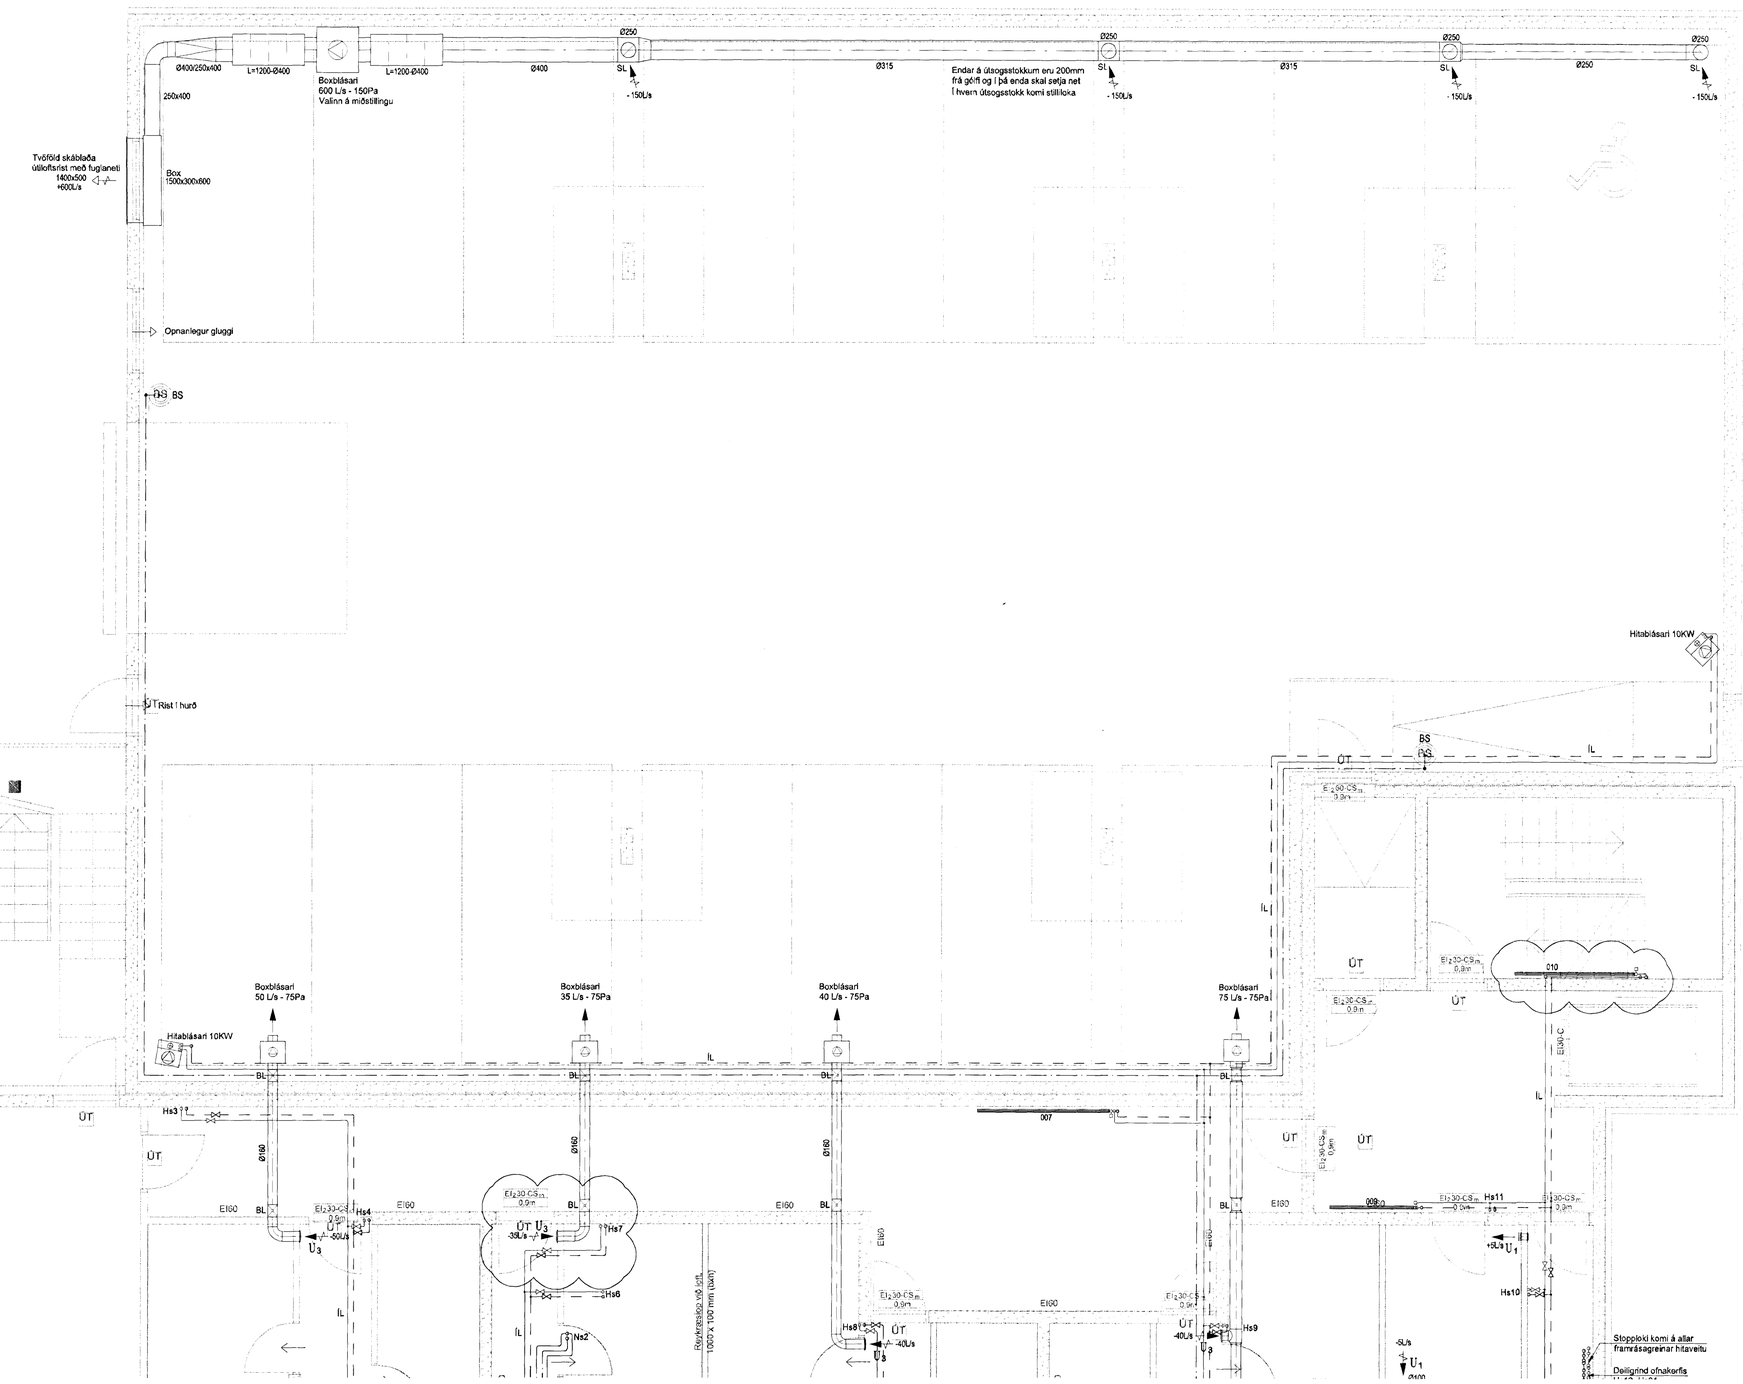

Skipalón 5

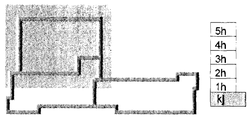

24. jan. 2013

Útg.	Dags.	Skýring	Hannað/Yfirfarið
A	18.01.13	Breyting á ofnum í stigahúsi og almenn lagfæring	BIB/SÁS

VSB
VERKFRÆÐISTOFA
BÆJARHRAUN 20 • 220 HAFNARFJÖRÐUR • KENNIT. 710706-2899
vsb@vsb.is • Sími 585 8600 • Fax 585 8610 • www.vsb.is

Áritun sérhönnuðar
Sveinn Aki Sverrisson
Kt. 230855 5609 • aki@vsb.is

Verkheiti
SKIPALÓN 5
221 HAFNARFIRÐI

Verkhluti
Lagnir
Hreinlætis-, hitalagnir og loftræsing, kjallari
Grunnmynd

Hannað	Teiknað	Yfirfarið	Kvarði		Síða
BIB	BIB/GG	SÁS	1:50	/ A1	-

Dags.	Verknr.	Teikning	Útgáfa
28.12.2012	12151	5 P2 -01	A

V:\2012\12151 Skipalón 1-7, Hafnarfirði\T-Teikningar\T2-Project_Navigator\12151-Skipalón 1-7\Sheets\LaYS P2 -01-02 - .dwg