
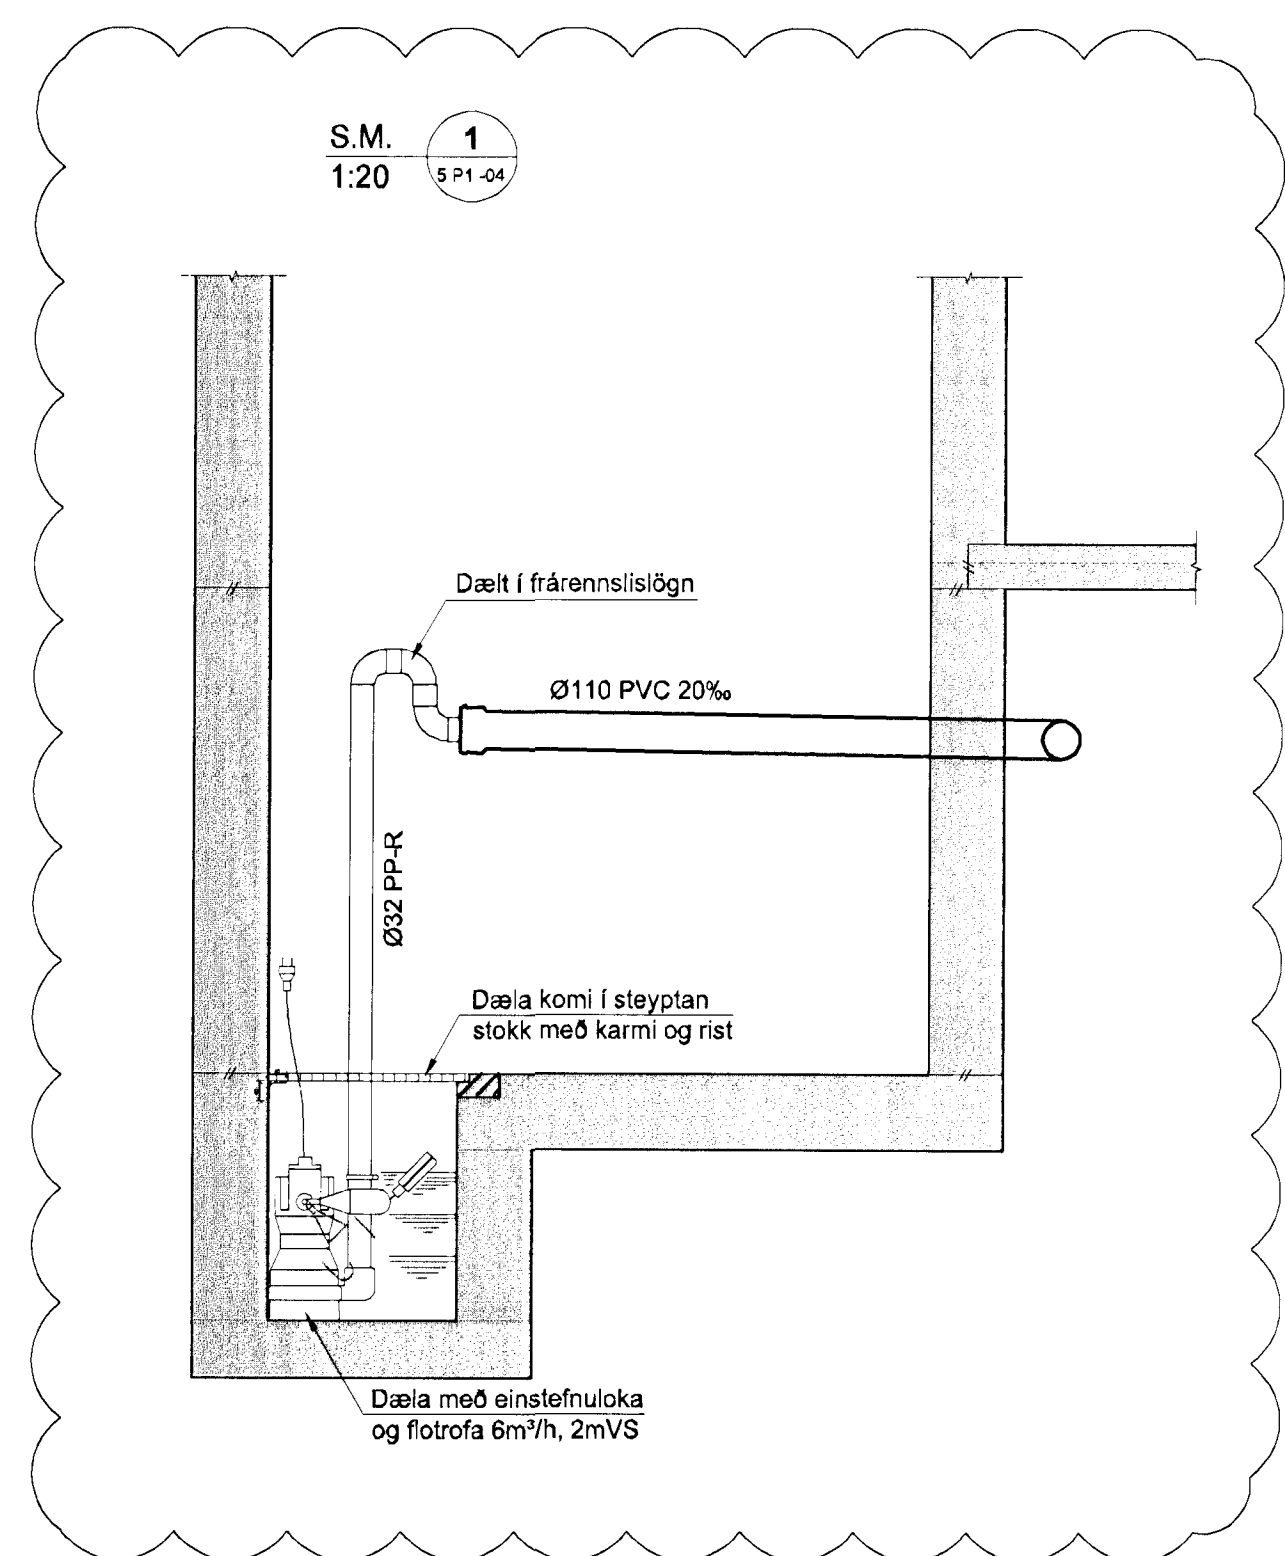



**SKÝRINGAR**

Almennar skýringar sjá teikningu P0 000

Þar sem lagnir koma í gegnum steyptar undirstöður skal gera gól 300x300 staðsett 100mm undir rennisskóta.

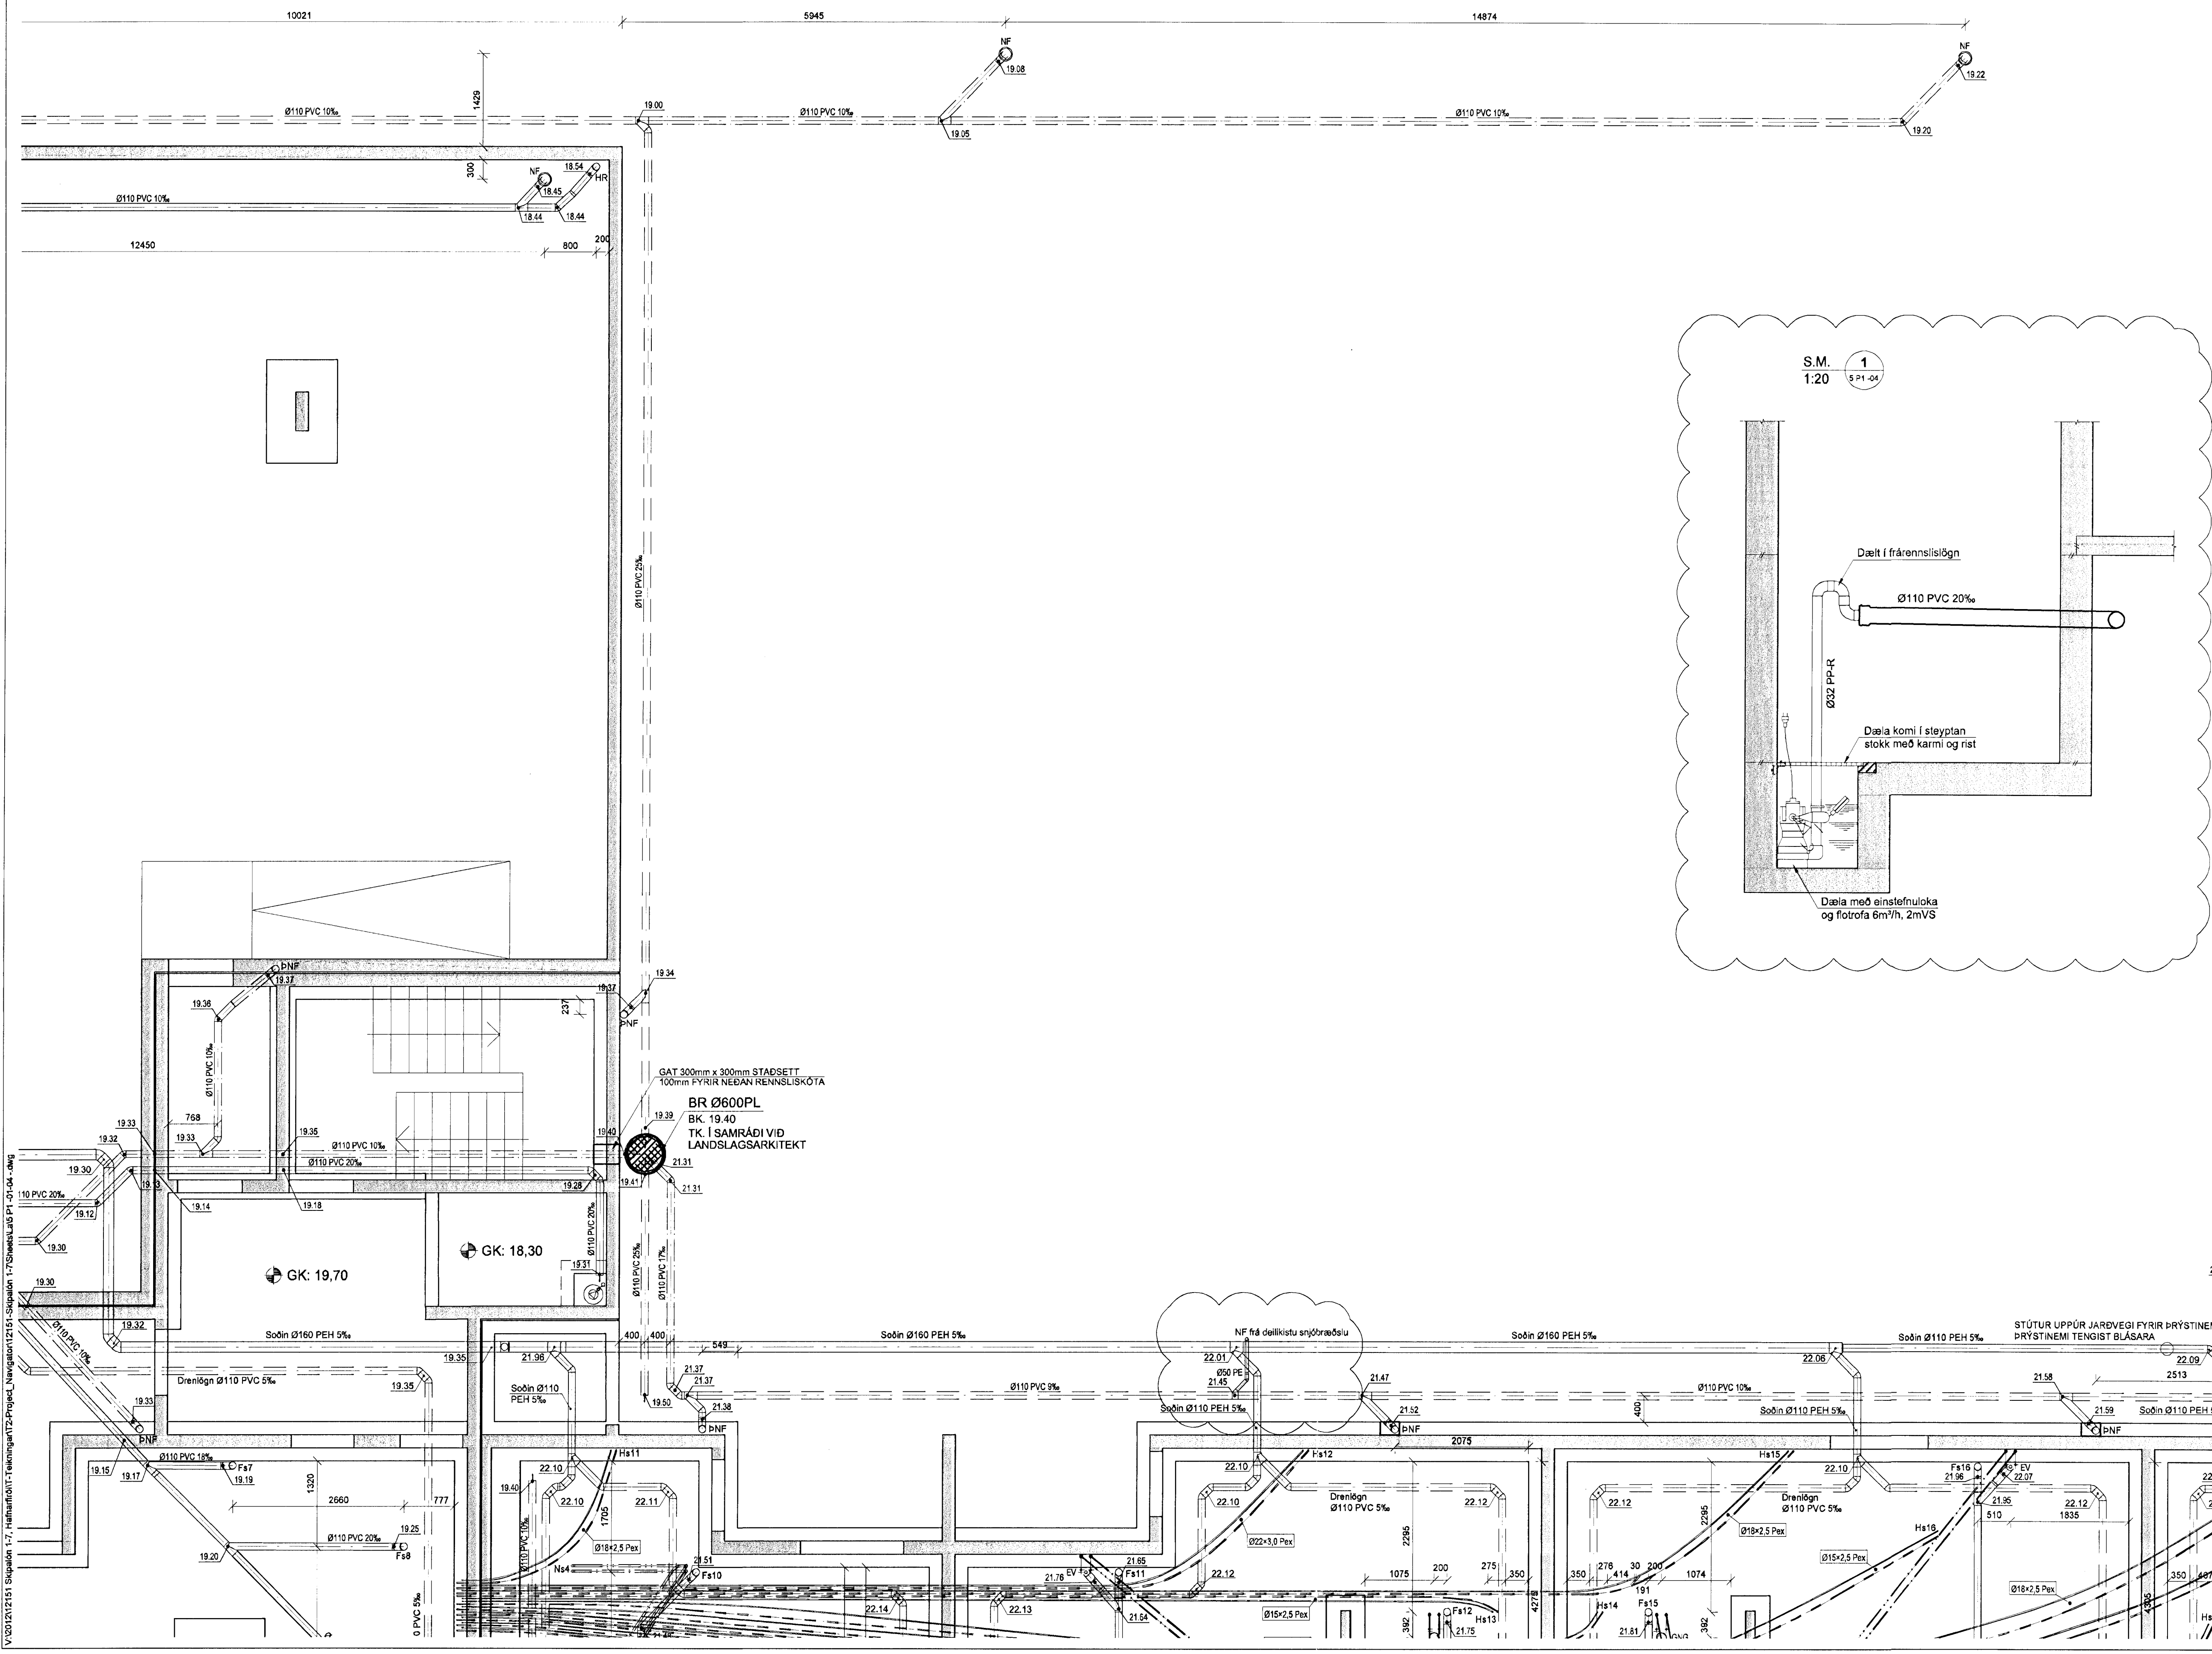

**Skipalón 5**

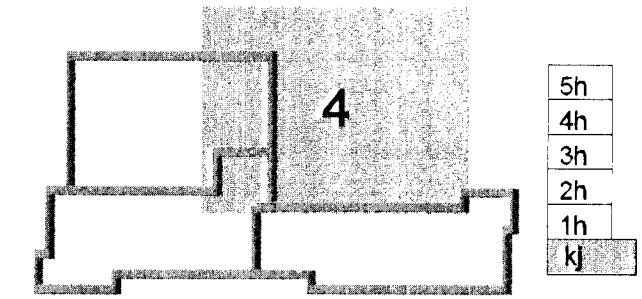

2.3.100.003  
A 18.01.13 Sníð af dælu í lyftugryfu bætt við  
Útg. Dags. Skýring  
BIB/SÁS  
HannaSýrfríard



**VERKFRÆÐISTOFA**

BÆJARHRAUN 20 • 220 HAFNARJÖRDUR • KENNIT. 710796-2899  
vsb@vsb.is • Sími 585 8600 • Fax 585 8610 • www.vsb.is

Árinn séðhennur  
Sveinn Áki Sverrison  
Kt: 230855 5609 • aki@vsb.is

Verkheldi  
**SKIPALÓN 5**  
221 HAFNARFIRÐI

Verkheldi  
Lagnir  
Grunnlagnir  
Grunnmynd 4

HannaS	Teiknað	Yfirfarð	SÁS	Kvæði	1:50 / 1:20	A1	Síða
Dags	31.10.2012	Verkefni	12151	Tekning	5 P1-04	Útgáfa	A