Samþykkt þann
01. mars 2013
Byggingarfulltrúinn í Hafnarfirði
F.h. Hrólfur S. Gunnleugsson

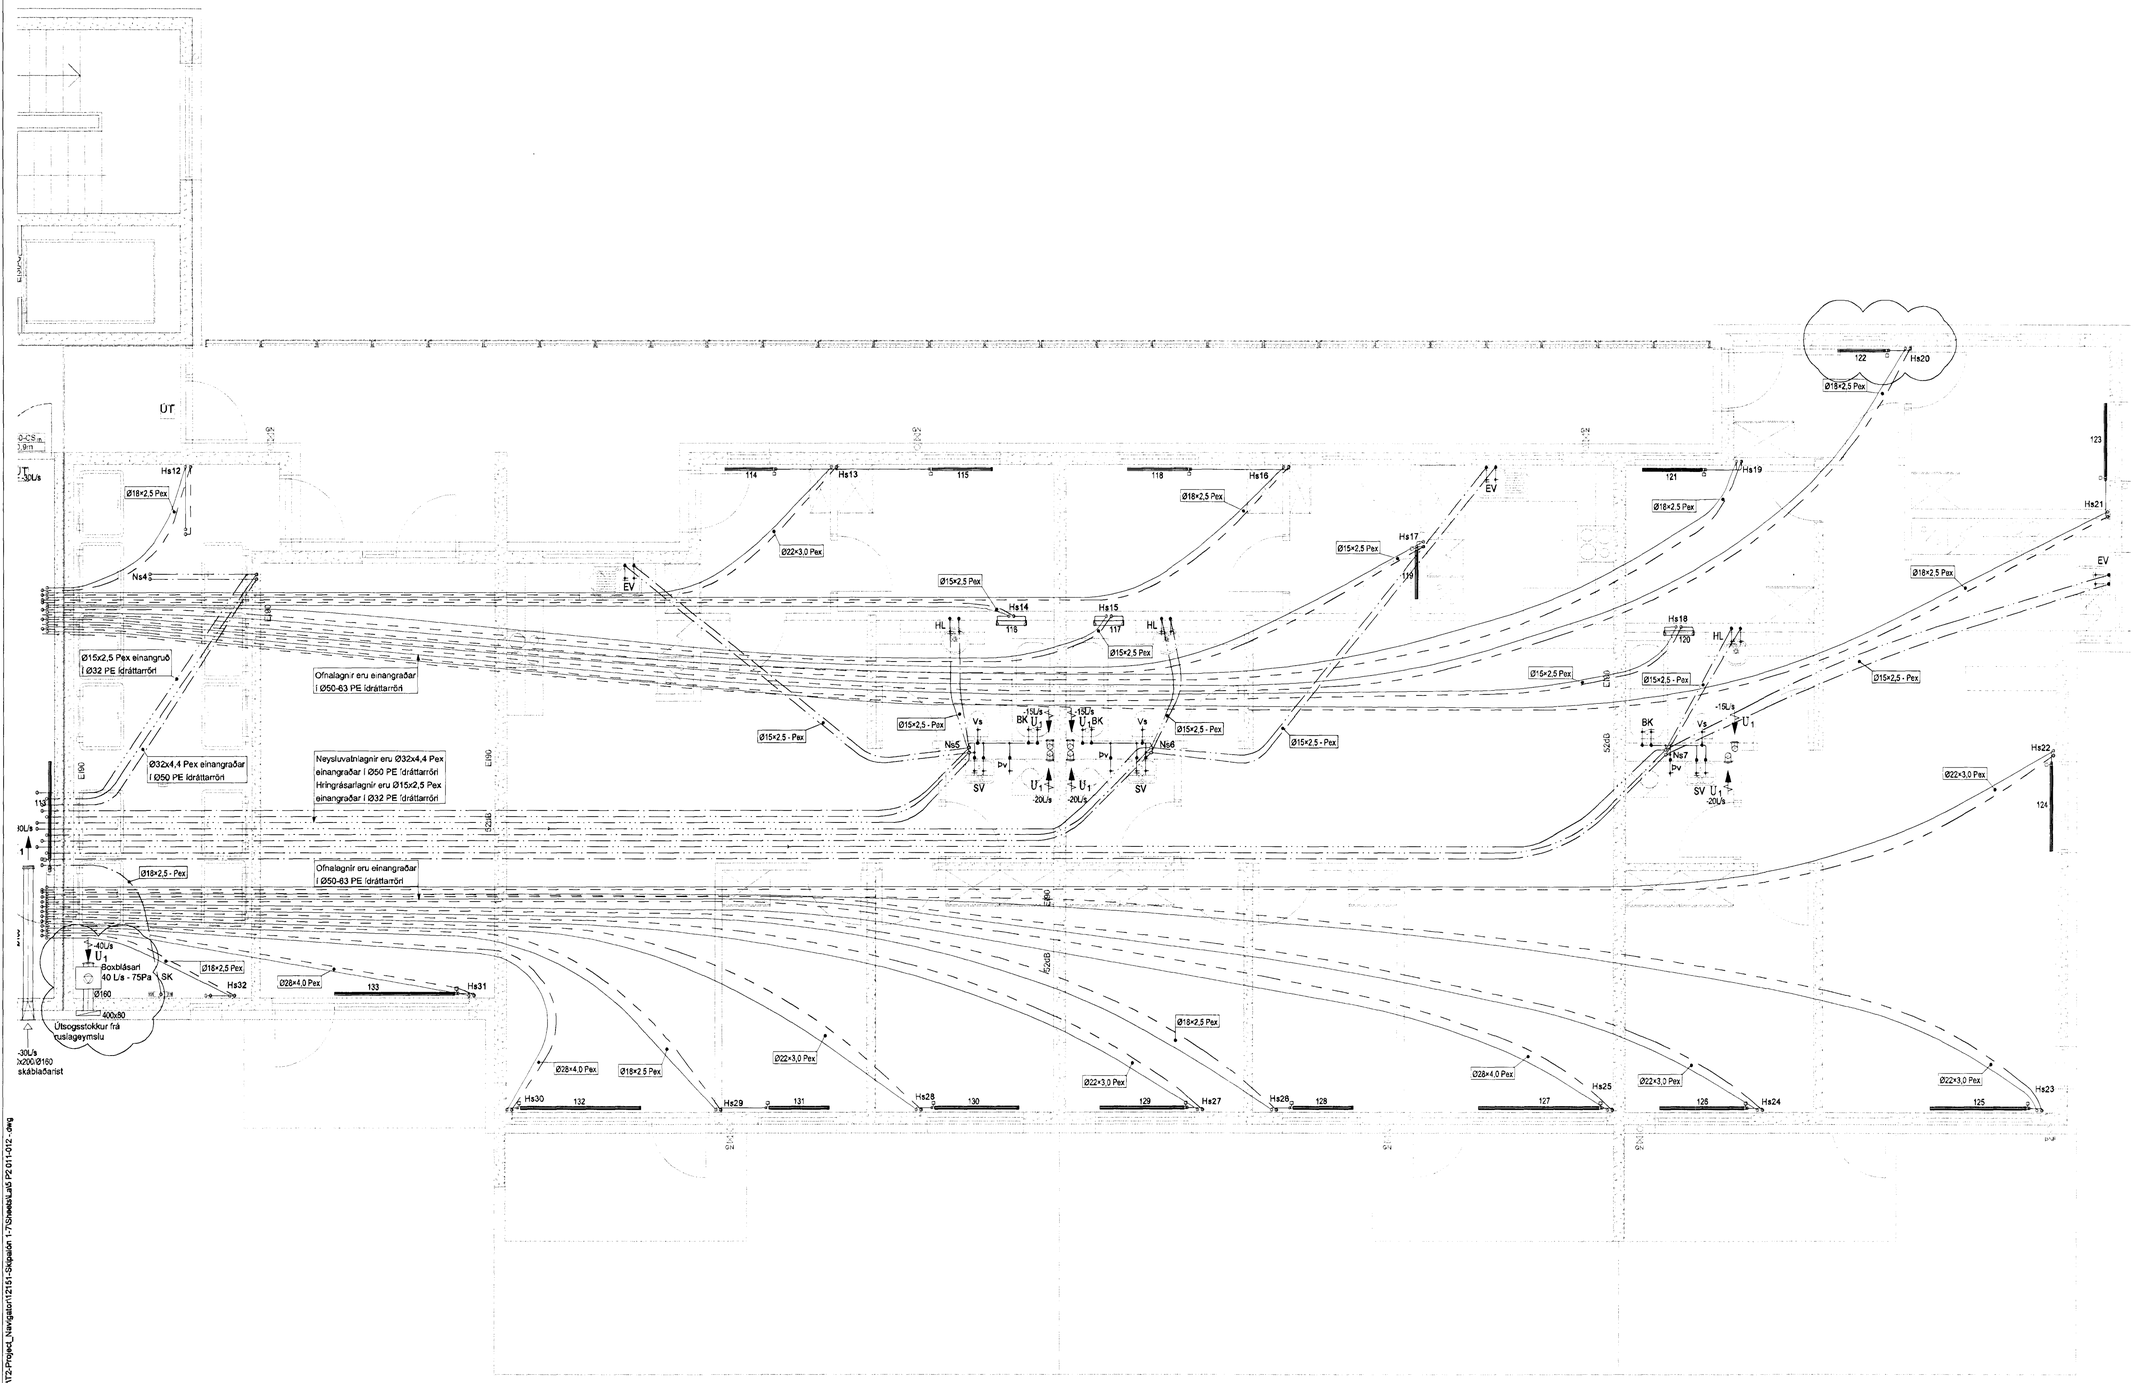

SKÝRINGAR

Almennar skýringar sjá teikningu P0 000 og L0 000

Hringrásarlagnir

Hringrásarlagnir sem fara með neysluvatnsstofnum skulu vera Ø15×2,5mm

Setja skal hitamæli og strengloka á hverja hringrásarlögn. Fyrir hvern stakan stofn skal strengloki hleypa í gegnum sig 0,015 l/s

Skipalón 5

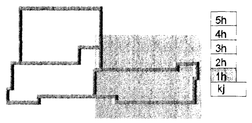

24. jan. 2013
Eignaskiptayfirlýsing

Útg.	Dags.	Skýring	Hannað/Yfirfarið
A	18.01.13	Breyting á ofnum, útsog úr ruslageymslu o.fl.	BIB/SÁS

VSB
VERKFRÆÐISTOFA

BÆJARHRAUN 20 • 220 HAFNARFJÖRÐUR • KENNIT. 710796-2899
vsb@vsb.is • Sími 585 8600 • Fax 585 8610 • www.vsb.is

Áritun sérhönnuðar
Sveinn Áki Sverrisson
Kt: 230855 5609 • aki@vsb.is

Verkheiti
Skipalón 5
221 HAFNARFIRÐI

Verkhluti
Lagnir
Hreinlætis,- hitalagnir og loftræsing, 1.hæð
Grunnmynd

Hannað	Teiknað	Yfirfarið	Kvarði		Síða
BIB	BIB/GG	SÁS	1:50	/ A1	-

Dags.	Verkefni	Teikning	Útgáfa
20.12.2012	12151	5 P2 012	A

V:\2012\12151 Skipalón 1-7, Hafnarfirði\IT-Teikningar\12-Project_Navigator\12151-Skipalón 1-7\Sheets\Lagð P2 011-012.dwg