



SKÝRINGAR

Almennar skýringar sjá teikningu P0 000 og L0 000

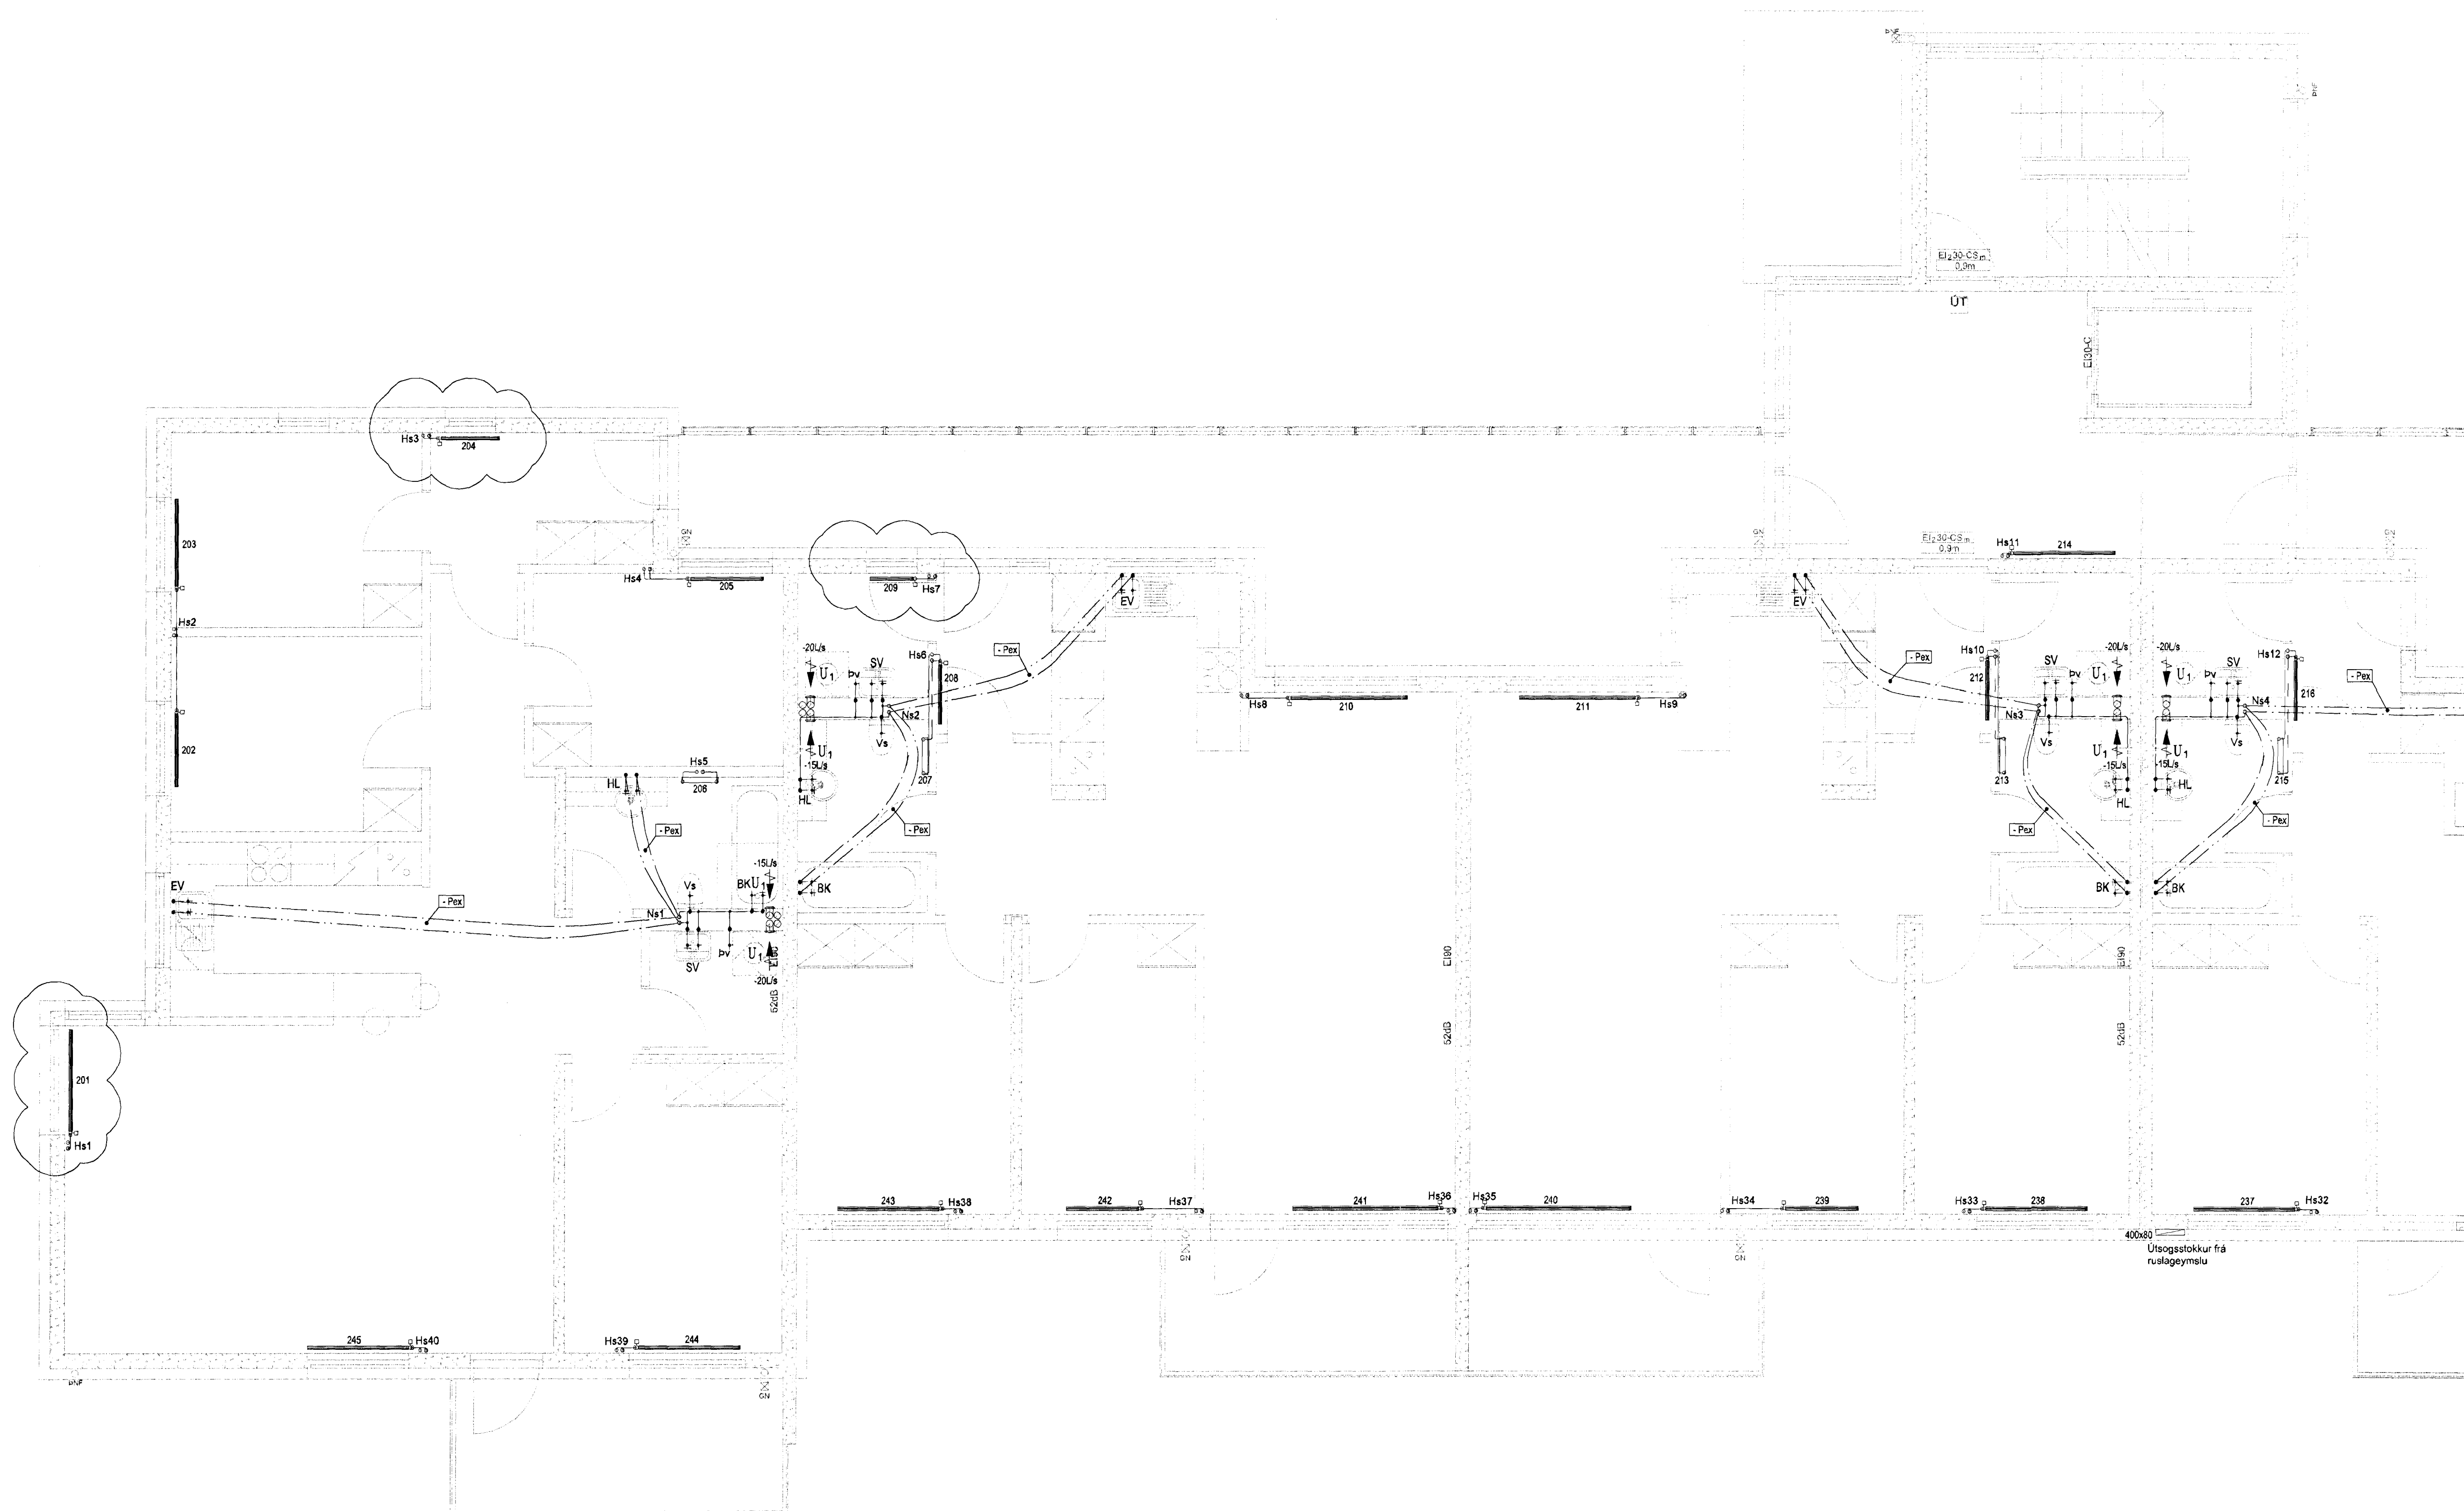

Skipalón 5

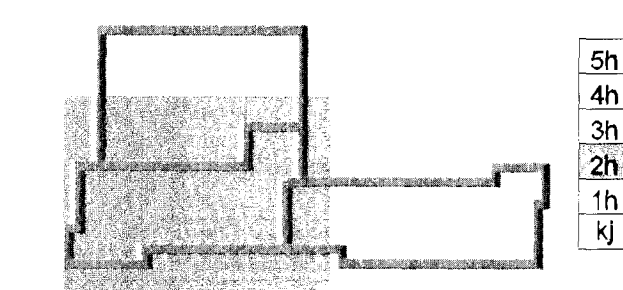

24. jan. 2013
A 18.01.13 Breyting á ofnum, merkingu hitastanna o f... BIB/SÁS
Útg. Dags. Skýring Hannað/Virfanð



VERKFRÆÐISTOFA

BÆJARHRALIN 20 • 220 HAFNARFJÖRÐUR • KENNIT. 710706-2899
vsb@vsb.is • Sími 585 8600 • Fax 585 9610 • www.vsb.is

Áritun sérhönnuðar
Sveinn Áki Sverrisson
Kt: 230855 5609 • aki@vsb.is

Verkhúsi
Skipalón 5
221 HAFNARFIRÐI

Verkhúsi
Lagnir
Hreinlætis-, hitalagnir og loftræsing, 2. hæð
Grunnmynd

Hannað	Teiknað	Yfirfarð	Kvartí	Síða
BIB	BIB/GG	SÁS	1:50	/ A1
Dags.	Verkefni	Teikning	Útgáfa	
20.12.2012	12151	5 P2 021	A	