



SKÝRINGAR

Aimennar skýringar sjá teikningu P0 000 og L0 000

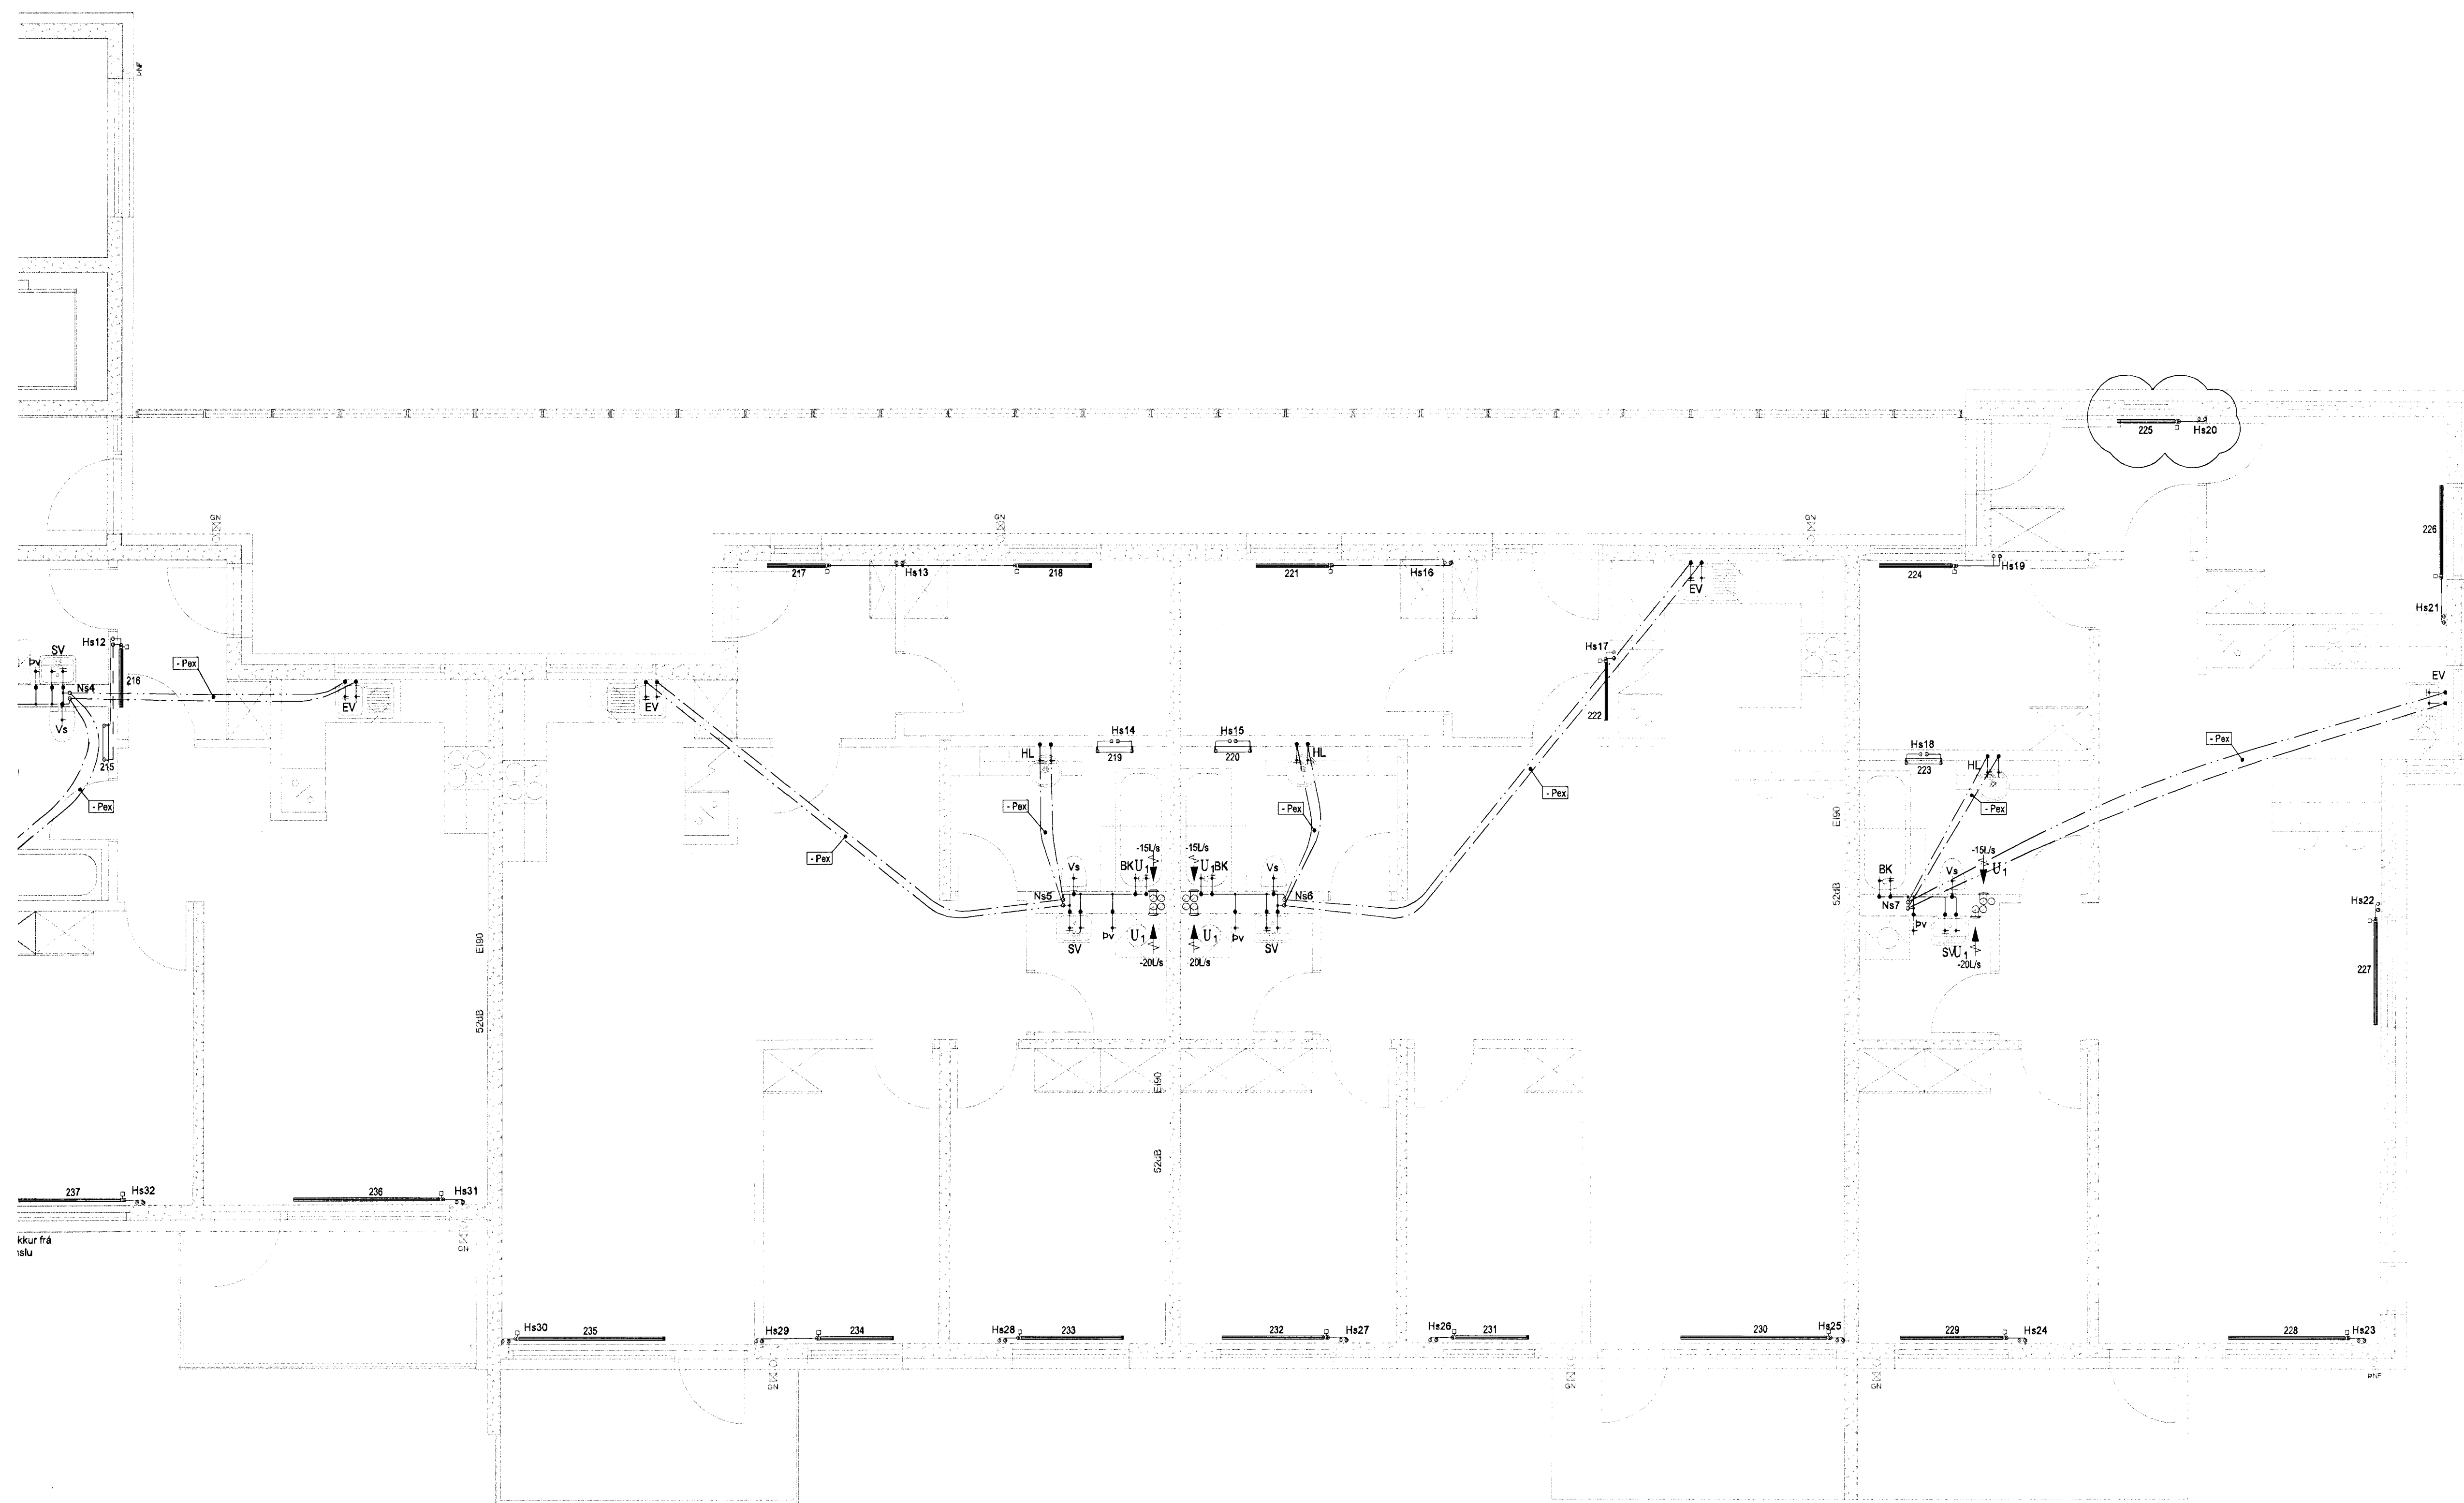

Skipalón 5

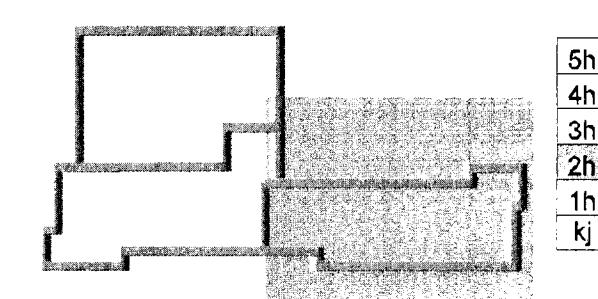

24. Jan. 2013

Egunding Eignarstofna

A 18.01.13 Brýting á ofnum, merkingu hitastamma o.fl. BIB/SÁS
Útg. Dags. Skýring Hanna Yfirfarð



VERKFRÆÐISTOFA

BEIJARHRAUN 20 • 220 HAFNARFJÖRDUR • KENNIT. 710798-2899
vsb@vab.is • Sími 585 8600 • Fax 585 8510 • www.vab.is

Áritun sérhönnuðar Sveinn Áki Sveinsson
Kt: 230856 5609 • aki@vab.is

Verkefni
Skipalón 5
221 HAFNARFIRÐI

Verkið
Lagnir
Hreinlætis-, hitalagnir og loftræsing, 2. hæð
Grunnmynd

Hannað	Teiknað	Yfirfarð	Kvarði	Síða
BIB	BIB/GG	SÁS	1:50	/ A1
Dags.	Verkefni	Teikning	Útgáfa	Útgáfa
20.12.2012	12151	5 P2 022	A	