Samþykkt þann
01. mars 2013
Byggingafulltrúinn í Hafnarfirði
F.h. Hrólfur S. Gunnlaugsson

SKÝRINGAR

Almennar skýringar sjá teikningu P0 000 og L0 000

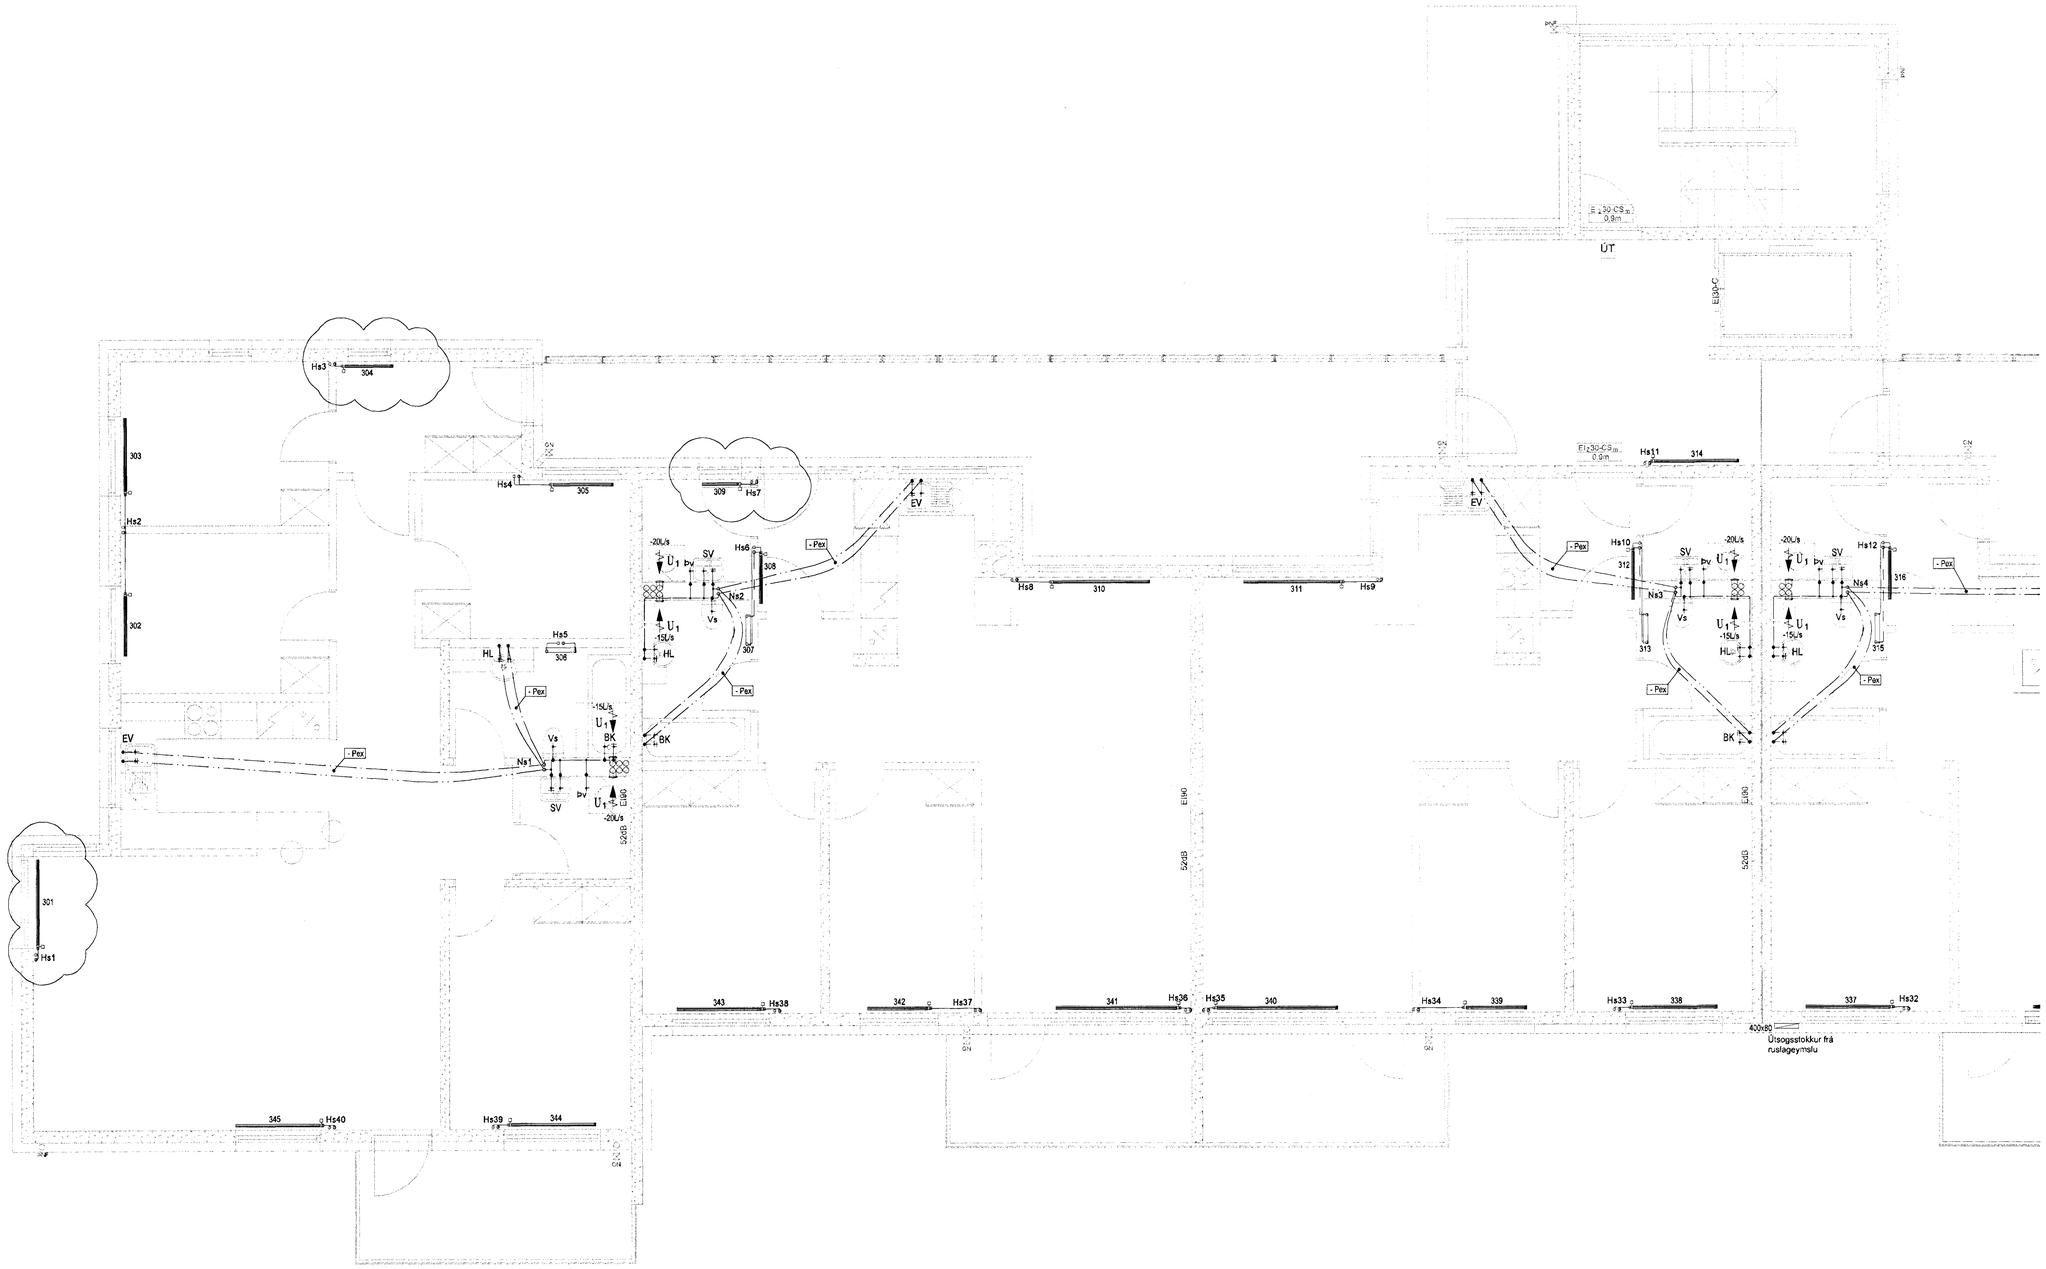

Skipalón 5

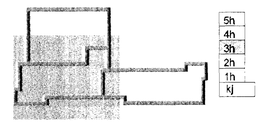

ÁS
24. jan. 2013

Útg.	Dags.	Skýring	Hannað/Yfirfarið
A	18.01.13	Breyting á ofnum, merkingu hitastamma o.fl.	BIB/SÁS

VSB
VERKFRÆÐISTOFA
BÆJARHRAUN 20 • 220 HAFNARFJÖRÐUR • KENNIT. 710796-2899
vsb@vsb.is • Sími 585 8600 • Fax 585 8610 • www.vsb.is

Áritun sérhönnuðar
Sveinn Áki Sverrisson
Kt: 230855 5609 • aki@vsb.is

Verkheiti
Skipalón 5
221 HAFNARFIRÐI

Verkhluti
Lagnir
Hreinlætis-, hitalagnir og loftræsing, 3. hæð
Grunnmynd

Hannað	Teiknað	Yfirfarið	Kvarði		Stærð
BIB	BIB/GG	SÁS	1:50	/ A1	-

Dags.	Verkefni	Teikning	Útgáfa
20.12.2012	12151	5 P2 031	A

V:\2012\12151 Skipalón 1-7, Hafnarfirði\1-Teikningar\T2-Project_Navigator\12151-Skipalón 1-7\Shared\LAfS P2 031-032. .dwg