



SKÝRINGAR
 Almennar skýringar sjá teikningu P0 000 og L0 000

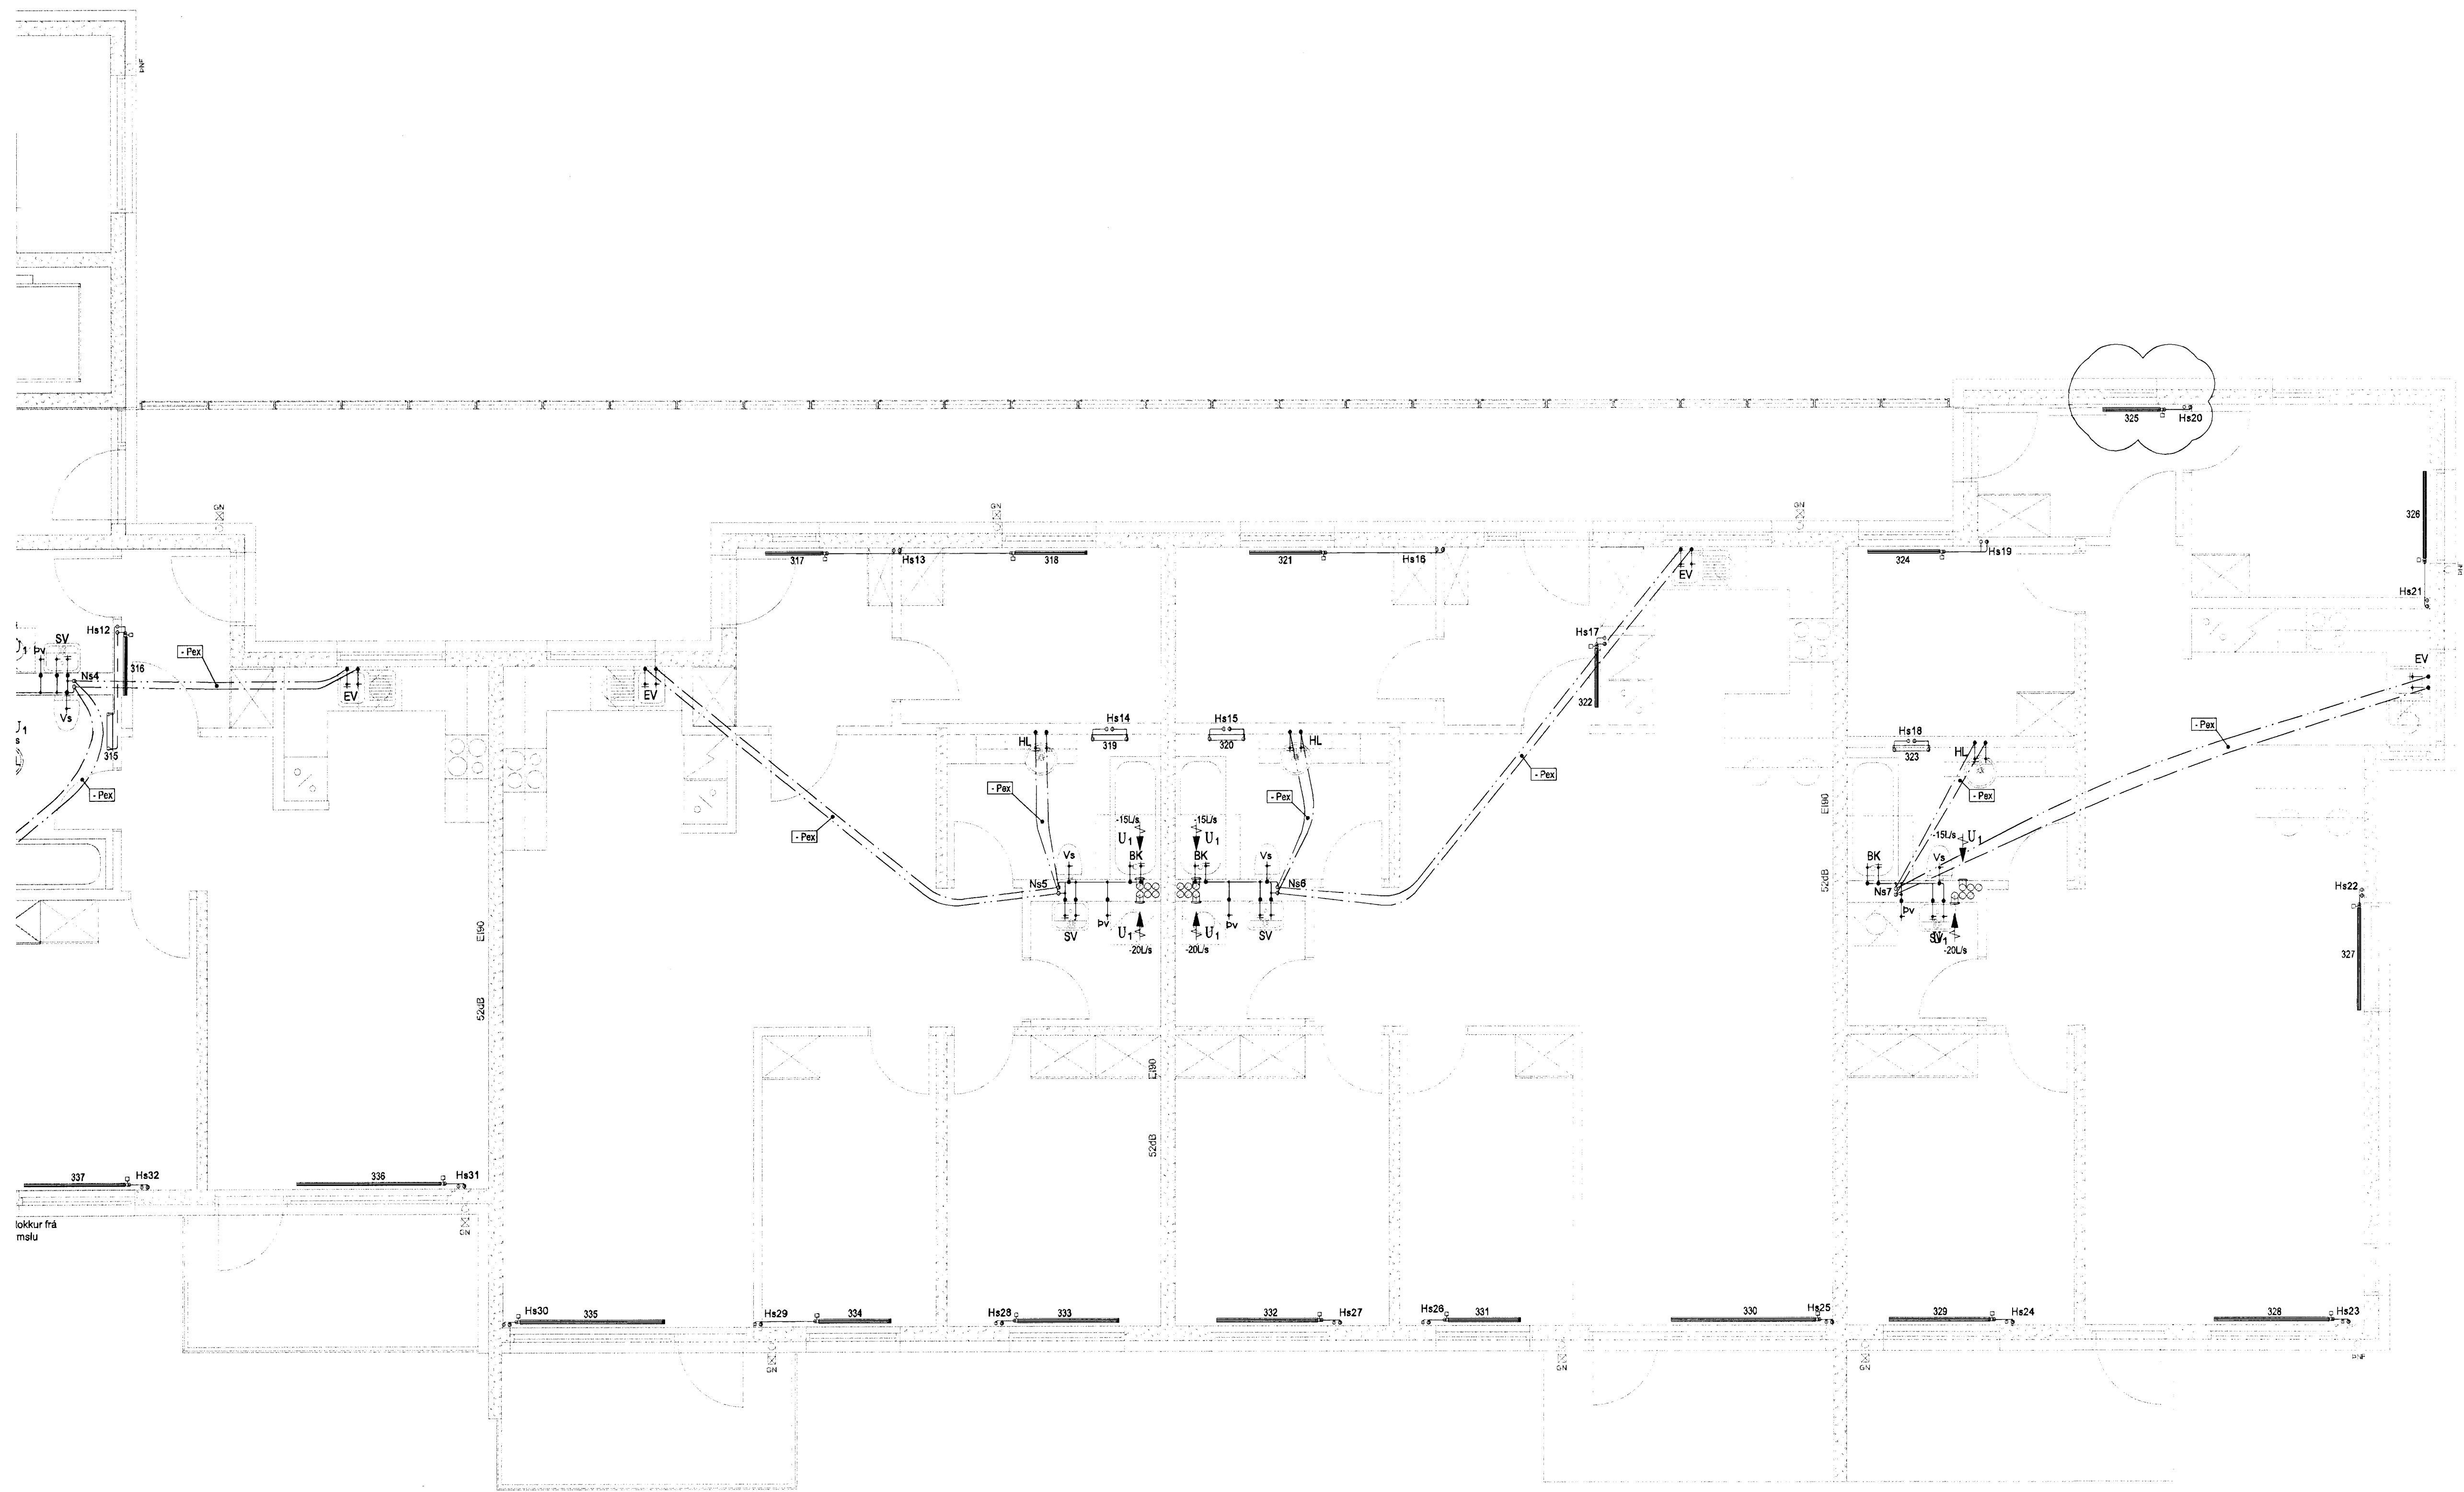

Skjalón 5

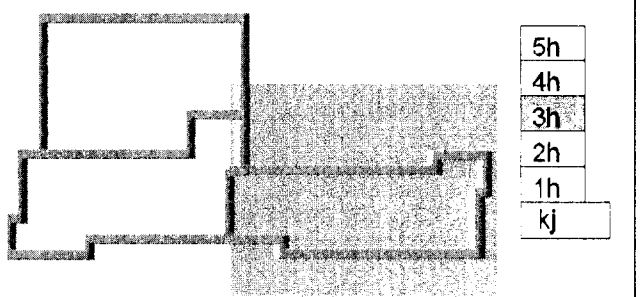

24. jan. 2013
 Eki Erlófur S. Gunnlaugsson

A 18.01.13 Breyting á ofnum, merkingu hitastamma o.fl. BIB/SÁS
 Útg. Dags. Skýring Hannabá Yfirfarð



VERKFRÆDISTOFA

BÆJARHRAUN 20 • 220 HAFNARFJÖRÐUR • KENNIT. 710796-2899
 vsb@vsb.is • Sími 585 8600 • Fax 585 9610 • www.vsb.is

Áritun sérhönnuðar Sveinn Áki Sverrisson
 Kt: 230855 5609 • aki@vsb.is

Verkefni: **Skjalón 5**
221 HAFNARFIRÐI

Verkhliði: **Lagnir**
Hreinlætis-, hitalagnir og lofræsing, 3. hæð
Grunnmynd

| | | | | | |
|------------------|----------------|-------------------|-------------|------|--------|
| Hannað BIB | Teiknað BIB/GG | Yfirfarð SÁS | Kvarði 1:50 | / A1 | Síða - |
| Dags. 20.12.2012 | Verkefni 12151 | Teikning 5 P2 032 | Útgáfa A | | |

V:\2012\12151 Skjalón 1-7, Hafnarfirði\17 Teikningu\12-Project_Navigator\12151-Skjalón 1-7\Sheet\1415 P2 032.dwg