Samþykkt þann
06. feb. 2013
Byggingafulltrúinn í Hafnarfirði
f.h. Hrólfur S. Gunnlaugsson

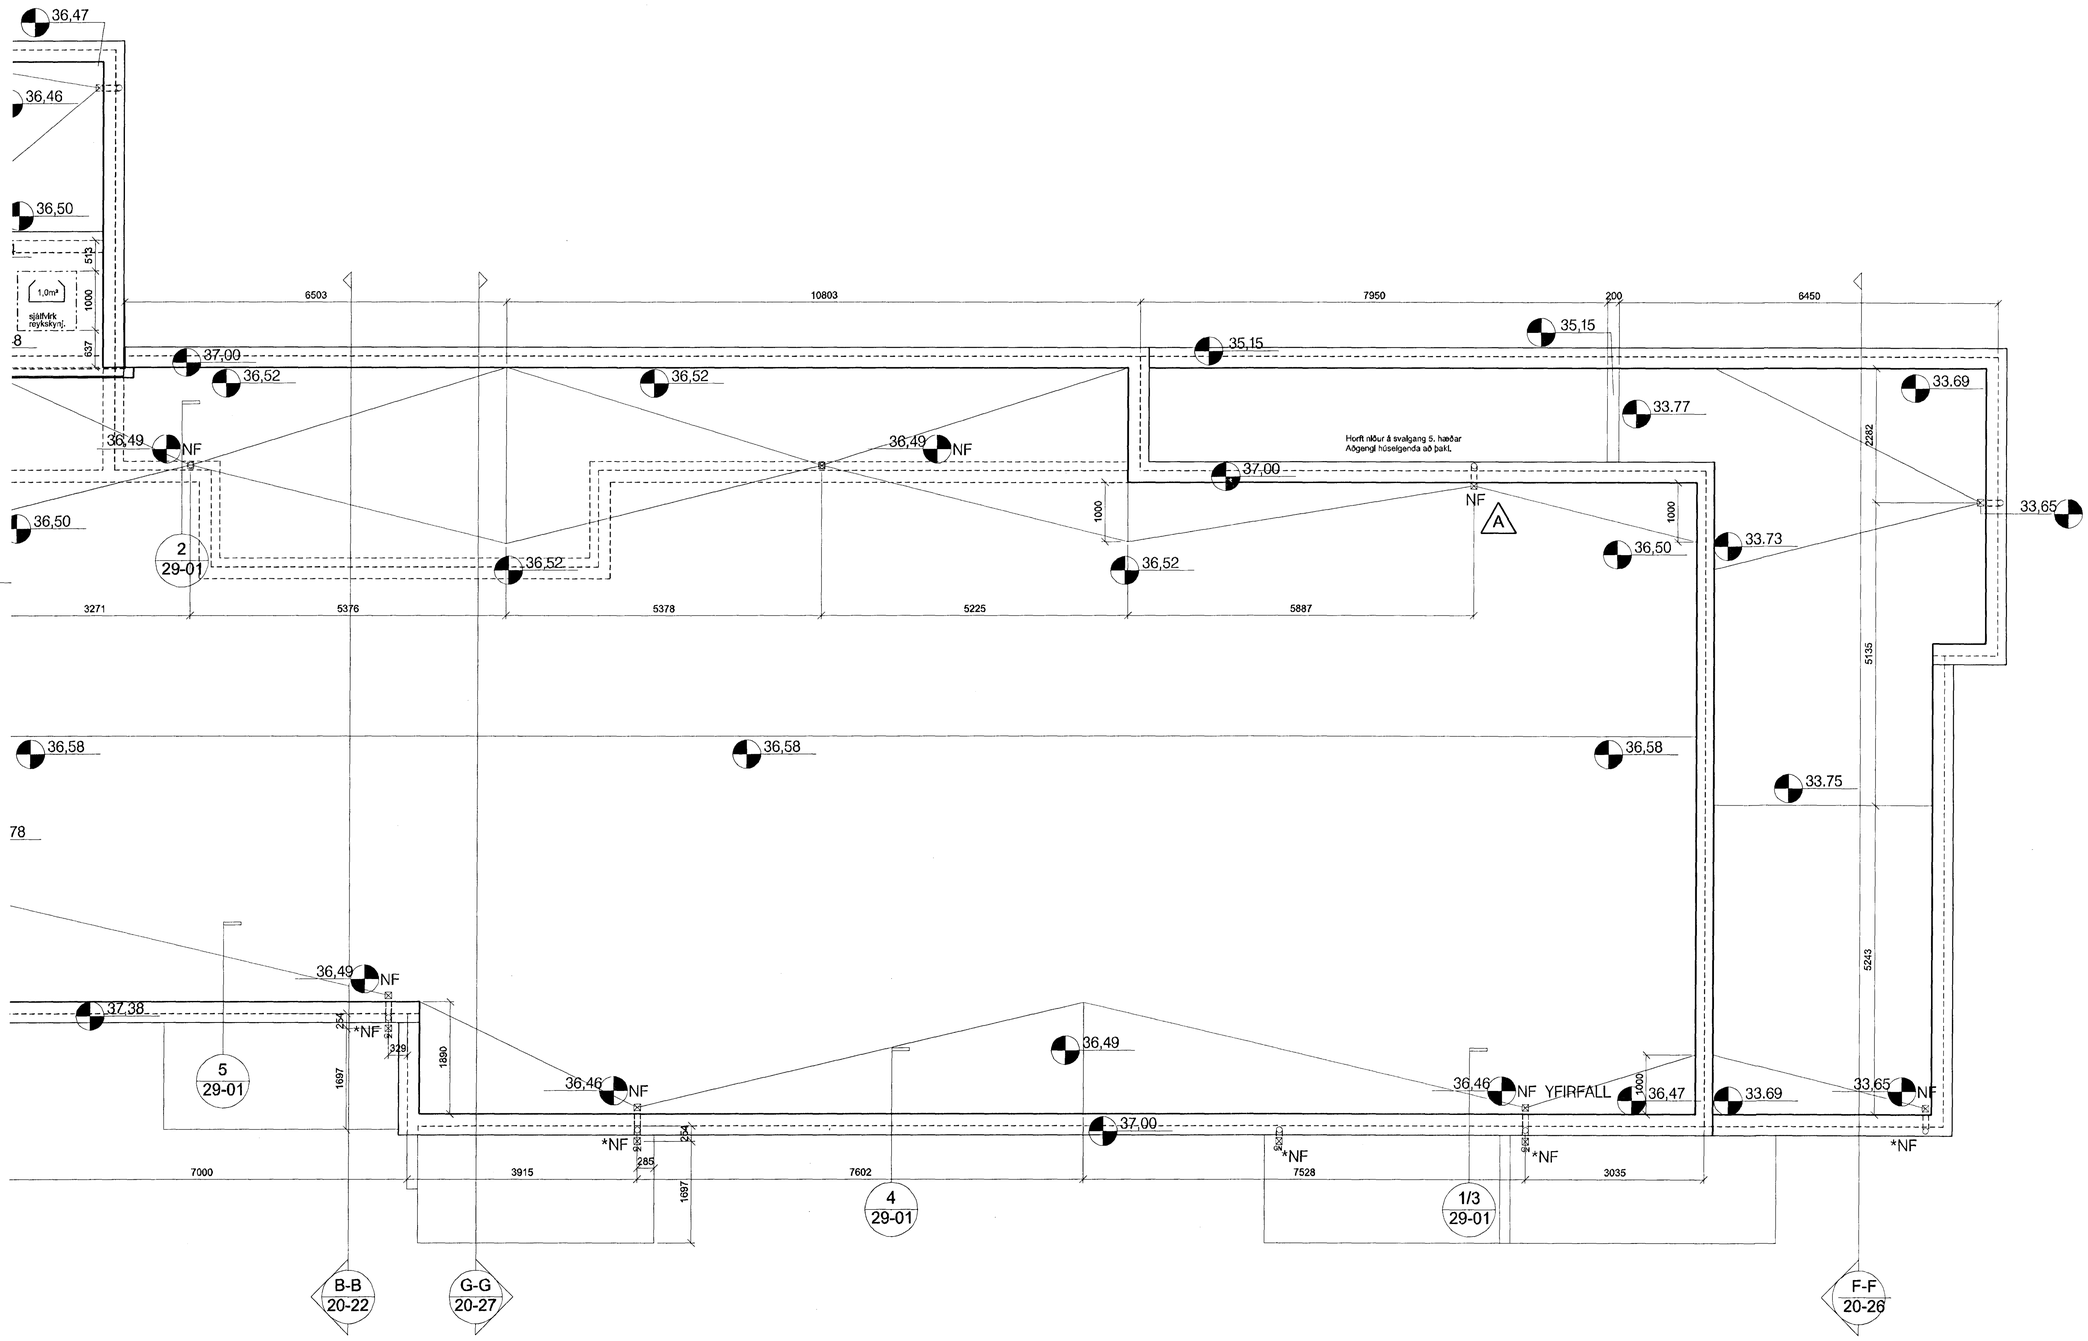

A	UEF	SS	11.01.2013
Niðurfall fært.			
ÚTGÁFA	TEIKNAÐ	YFIRFARIÐ	DAGS

BREYTINGAR

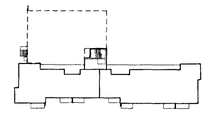

ASK ARKITEKTAR EHF
GEIRSGÖTU 9 101 REYKJAVÍK
SÍMI 515 0300 FAX 515 0319
www.ask.is

ÁRITUN AÐALHÖNNUÐAR
Sigurður Sigurðsson arkitekt FAÍ, kt. 100767-5319
sigurdur@ask.is

ASK ARKITEKTAR

VERKEFNI
SKIPALÓN 5
HAFNARFIRÐI

TEGUND TEIKNINGAR: VERKTEIKNING	MKV. Í A4: 1:50
HEITI TEIKNINGAR: ÞAKMYND	TEIKNAÐ: SS
	TEIKNAÐ: UEF
	YFIRF.: SS
	DAGS.: 16.11.2012
VERK NR.: 0779	AUÐKENNI - NÚMER TEIKNINGAR: 20-10
	ÚTGÁFA: A

© ÖLL NOTKUN OG AFRITUN TEIKNINGAR ER HÁÐ SAMÞYKKI ASK ARKITEKTA. EKKI SKAL MÆLA UPP AF TEIKNINGUM.