



**SKÝRINGAR**  
Almennar skýringar sjá teikningu PO 000 og LO 000

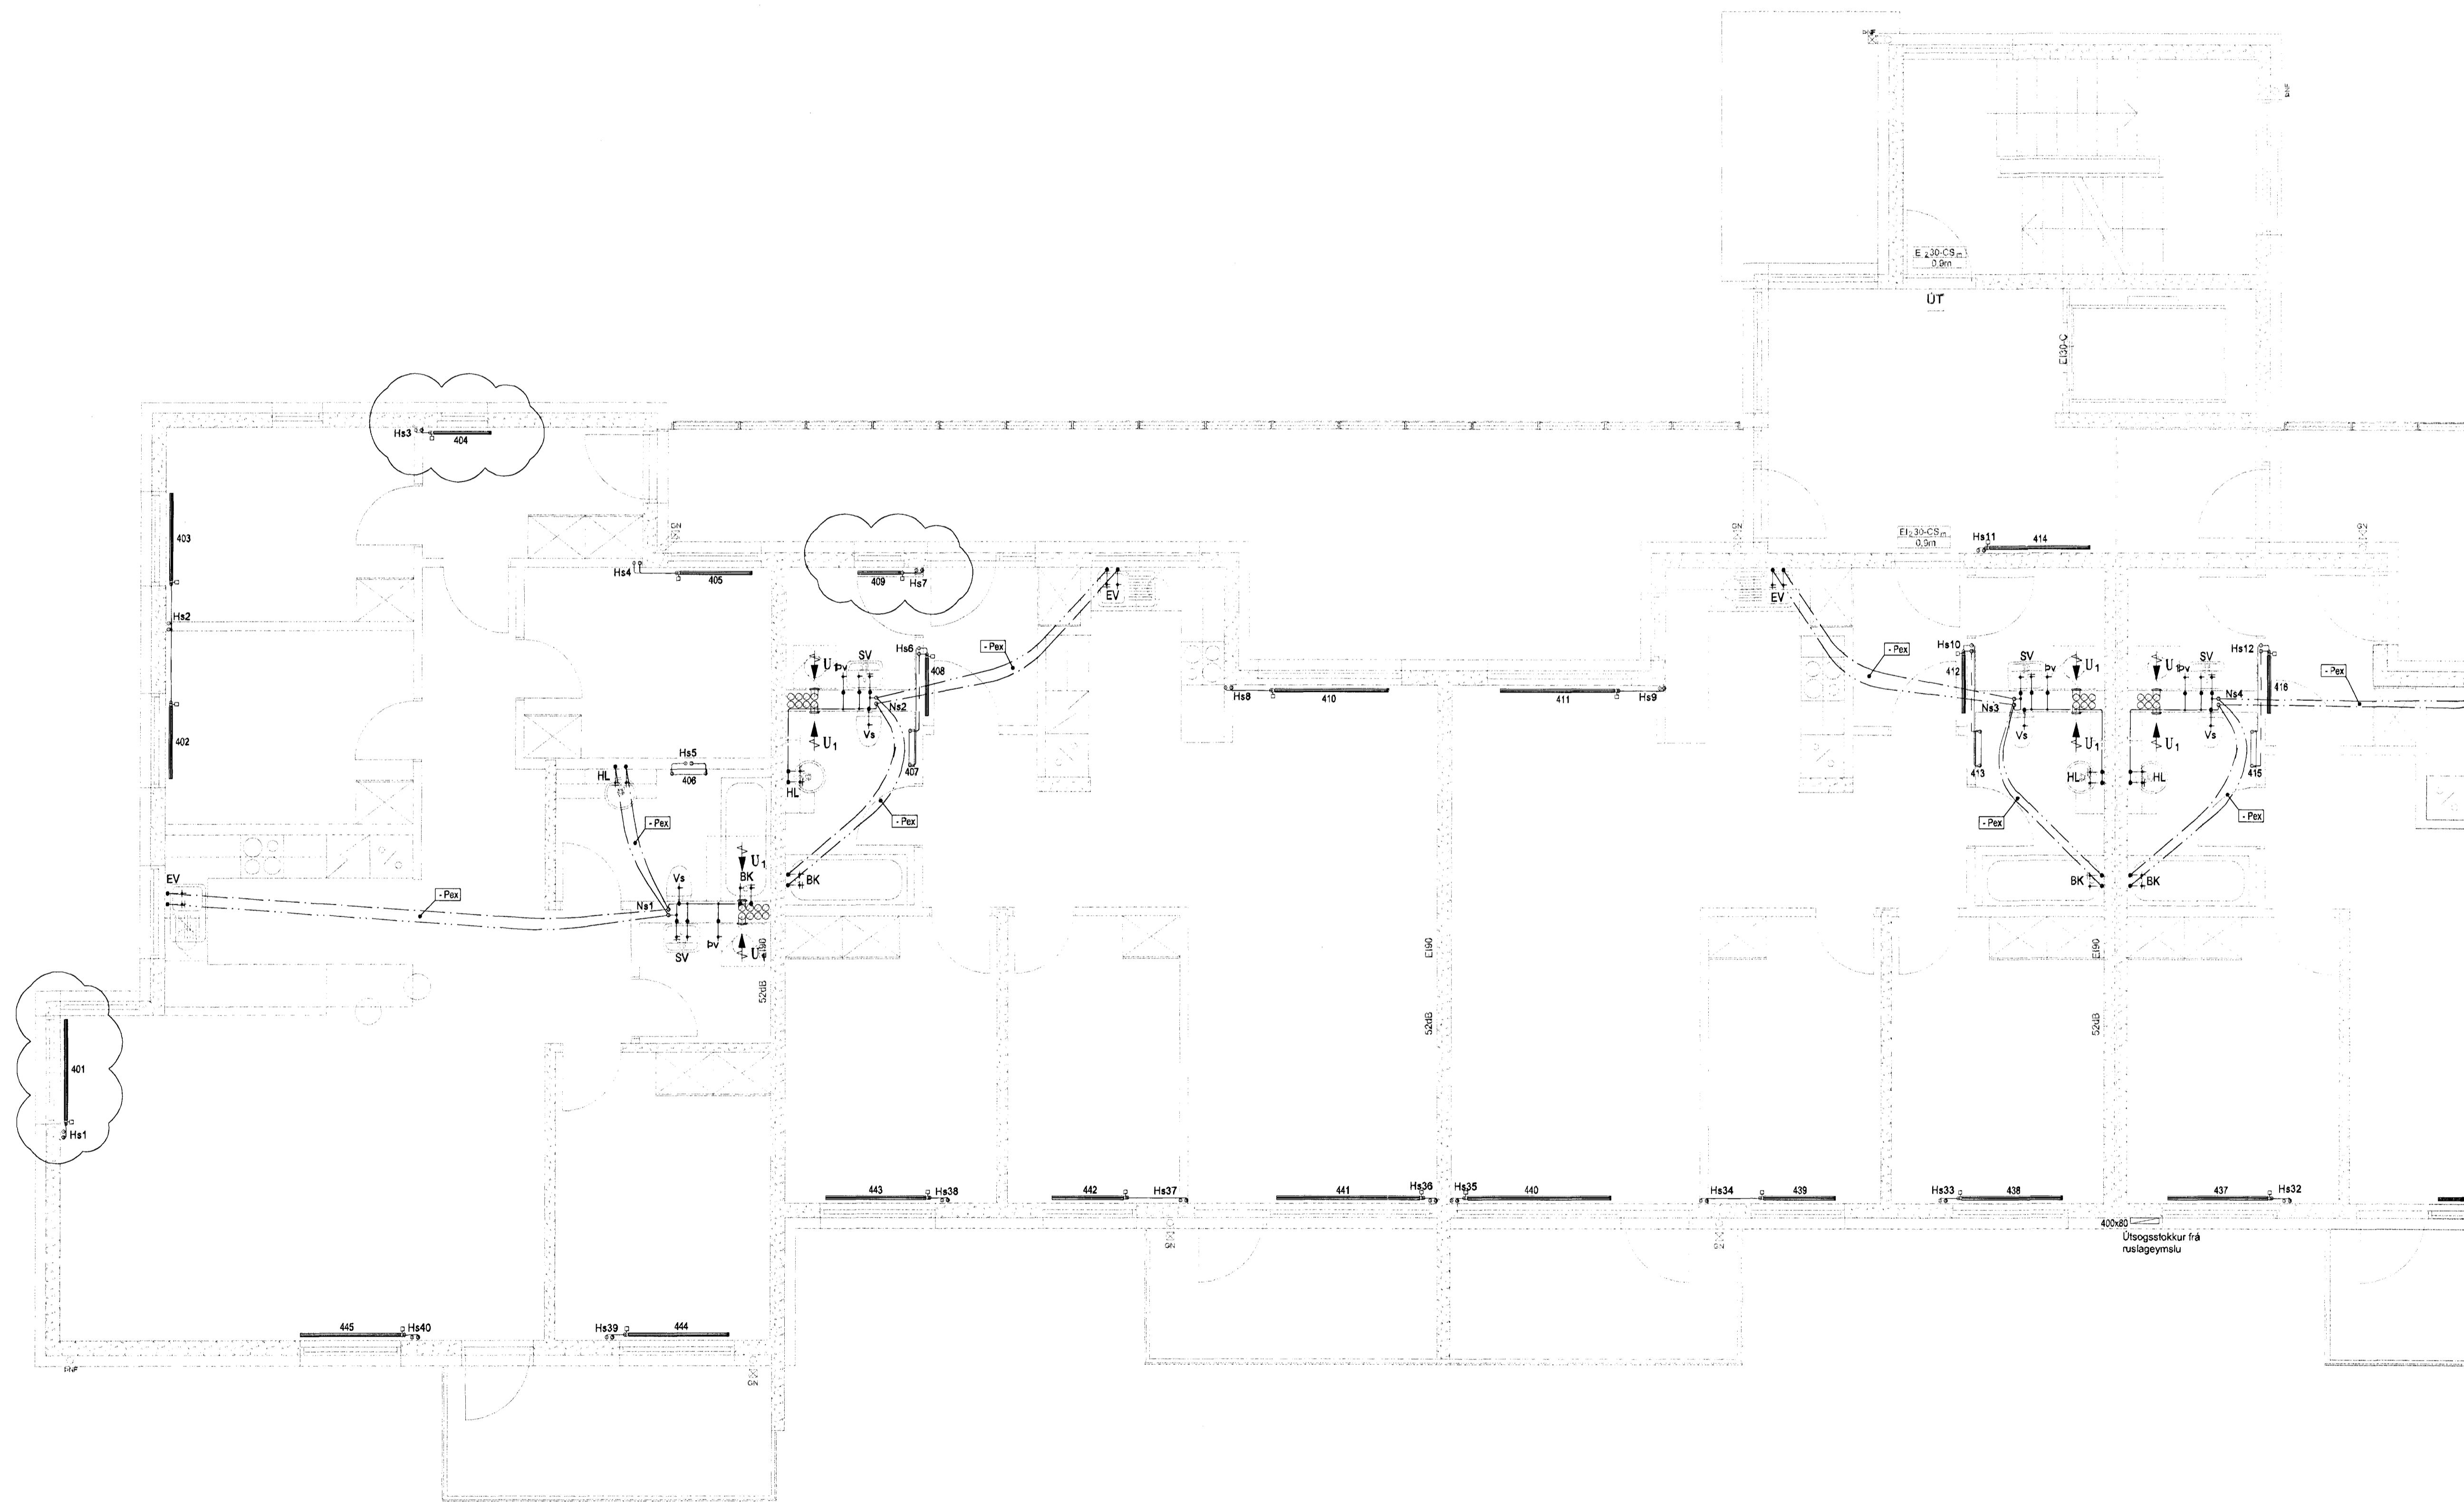

**Skjalplán 5**

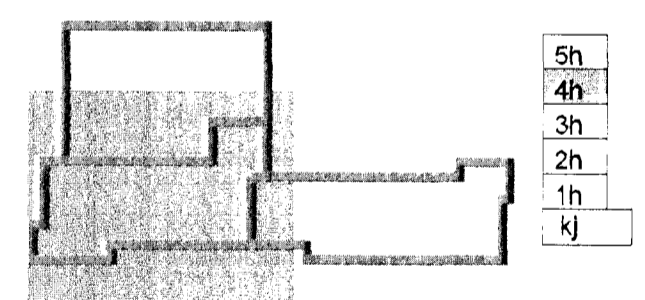

24. jan. 2013  
Eigendur: Skjalplán 5

A 18.01.13 Breyting á ofnum. merkingu hlustamma o. f. BIB/SAS  
Útg. Dags. Skýring Hannad/Yfirfarð



**VERKFRÆÐISTOFA**

BÆJARHRAUN 20 • 220 HAFNARFJÖRDUR • KENNIT. 710796-2899  
vsb@vsb.is • Sími 585 8600 • Fax 585 8610 • www.vsb.is

Áritun sérhönnuðar Sveinn Áki Sværnisson Kt: 230855 5609 • aki@vsb.is					
Verkhúsi <b>Skjalplán 5</b> <b>221 HAFNARFIRÐI</b>					
Verkhúsi Lagnir Hreinlætis-, hitalagnir og loftræsing, 4. hæð Grunnmynd					
Hannad BIB	Teiknað BIB/GG	Yfirfarð SAS	Kvarði 1:50	/ A1	Síða -
Dags. 20.12.2012	Verkefni 12151	Teikning 5 P2 041	Útgáfa A		