



SKÝRINGAR

Almennar skýringar sjá teikningu PO 000 og LO 000

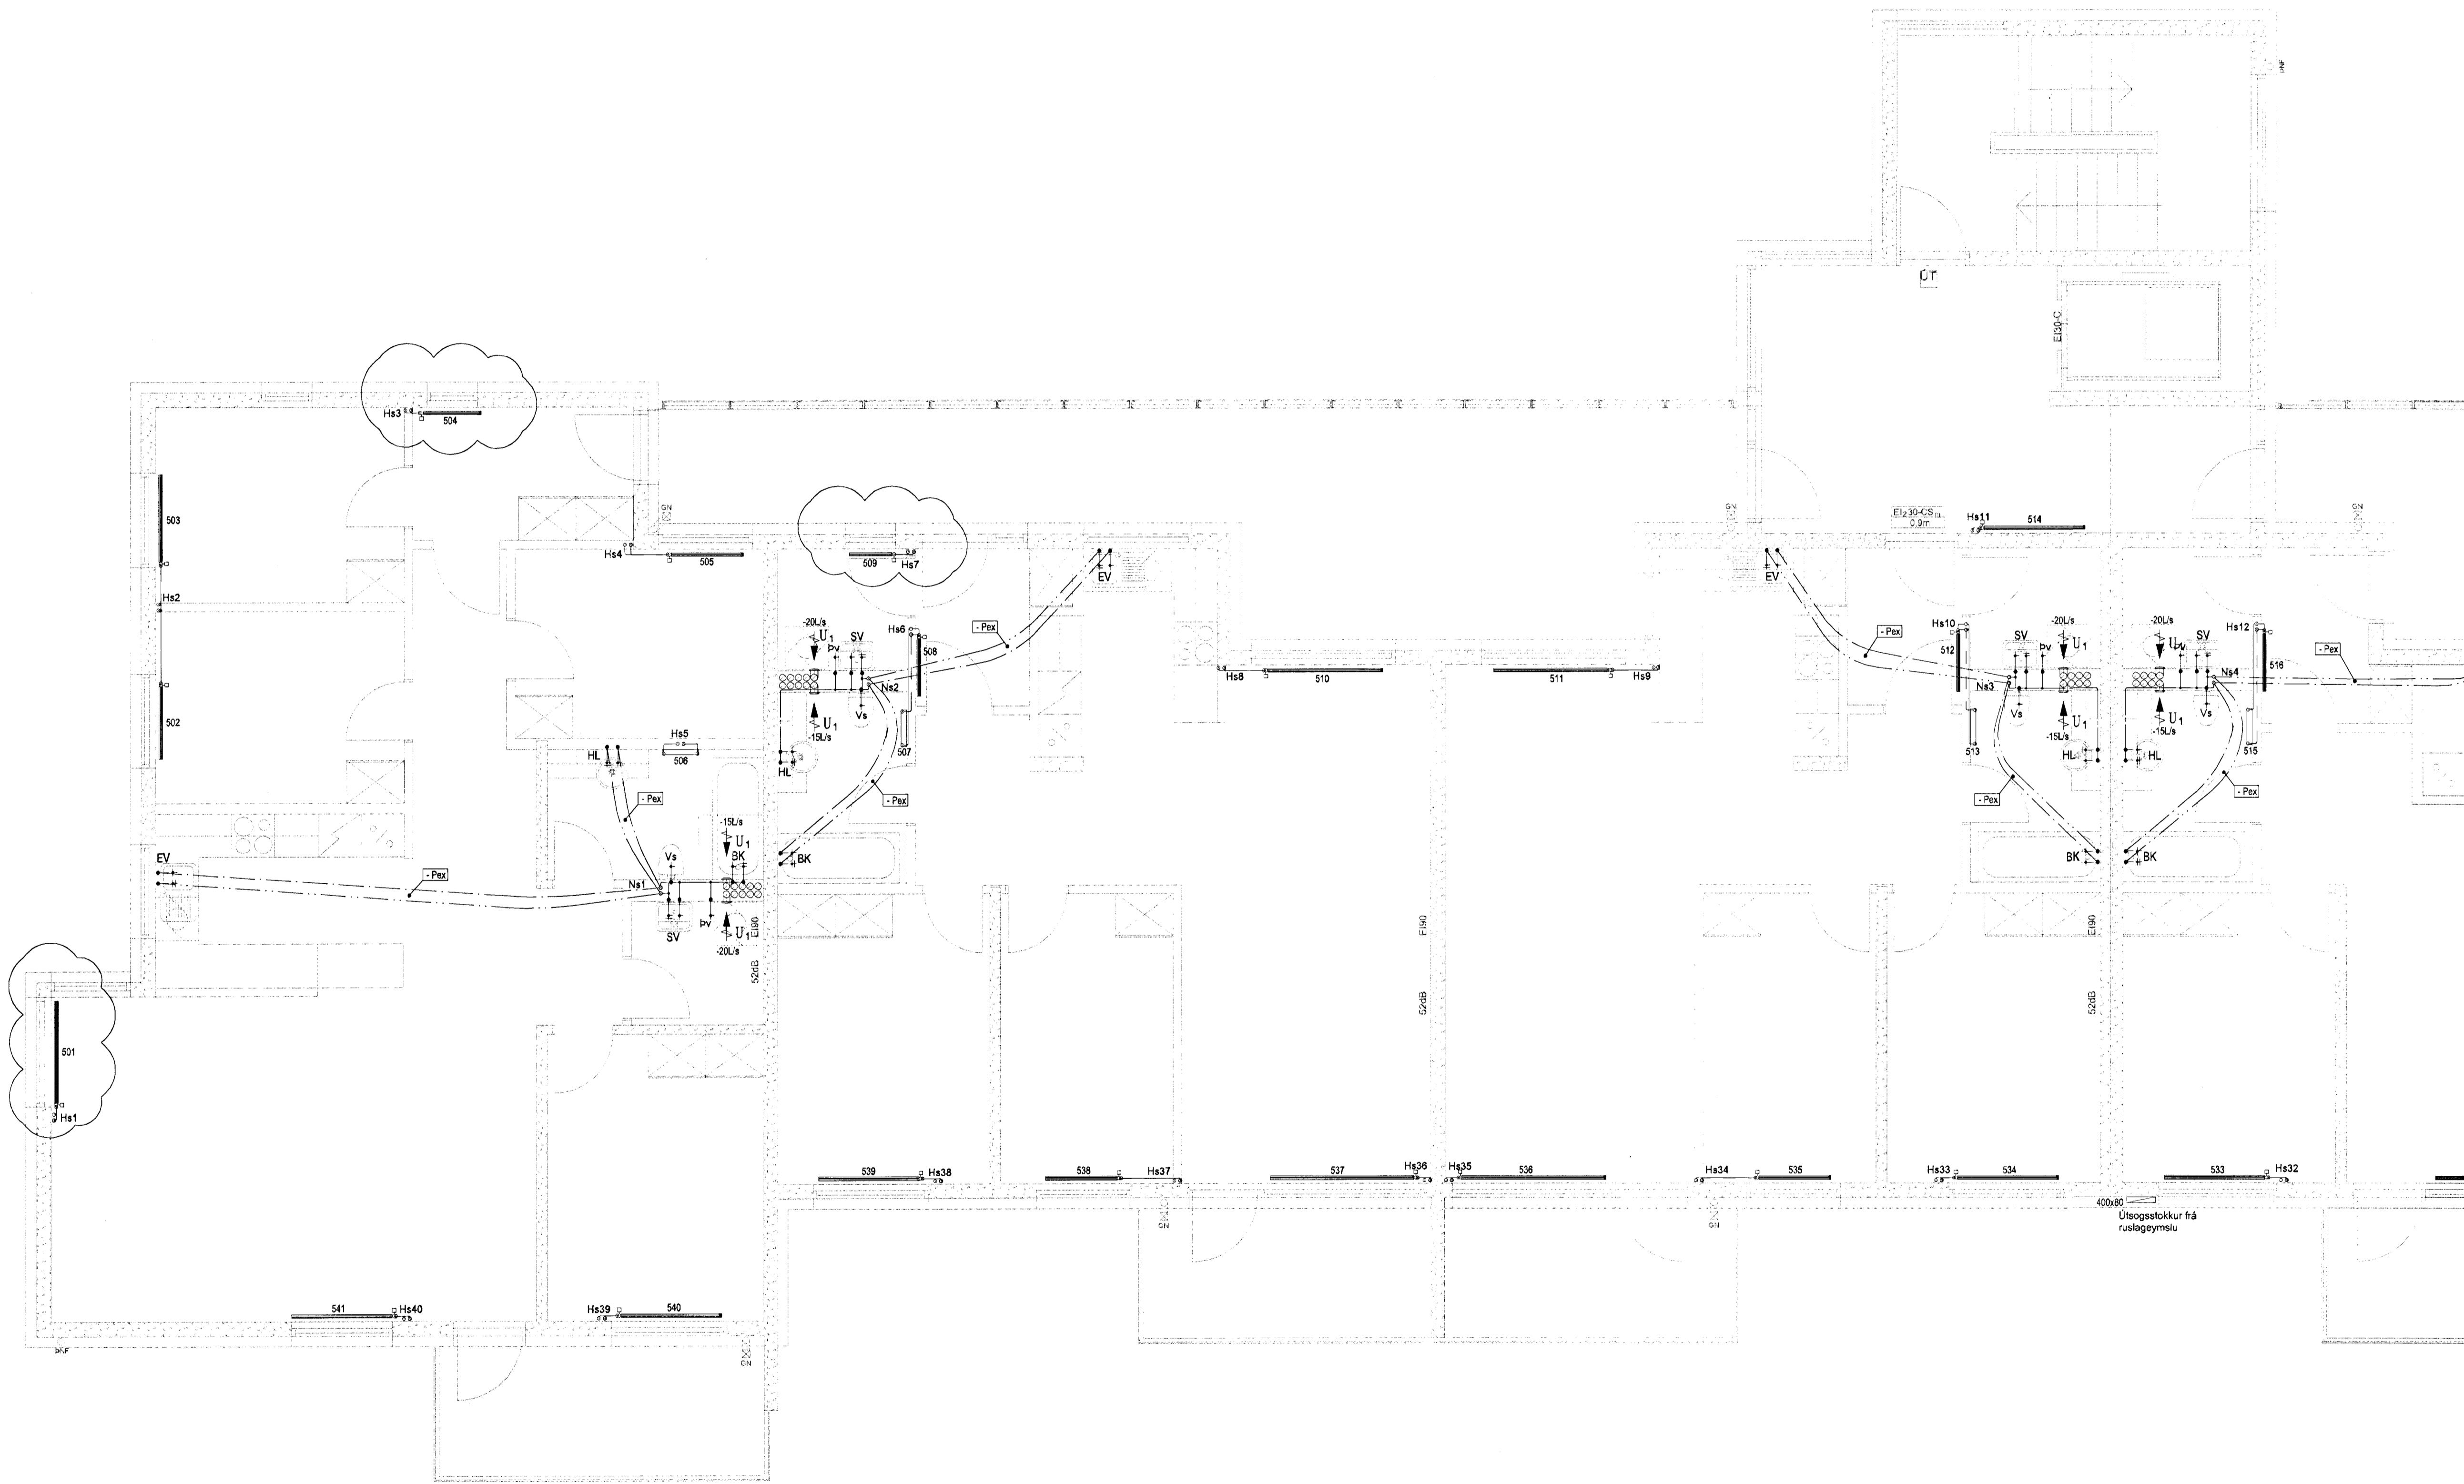

Skjalón 5

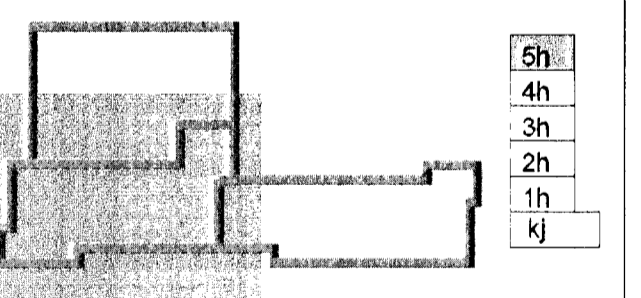

24. jan. 2013
Eigundur Skjalón 5

A 18.01.13 Breyting á ofnum, merkingu hitastamma o.fl. BIB/SAS
Útg. Dags. Skýring Hannad/Yfirfarð



VERKFRÆÐISTOFA

BEJARHRAUN 20 • 220 HAFNARFJÖRDUR • KENNIT. 710796-2899
vab@vab.is • Sími 565 8600 • Fax 585 9610 • www.vab.is

Ártun sérhönnuðar
Sveinn Áki Sverrisson
Kt. 230855 5609 • aki@vab.is

Verkefni
Skjalón 5
221 HAFNARFIRÐI

Verkipti
Lagnir
Hreinlætis-, hitalagnir og loftræsing, 5. hæð
Grunnmynd

Hannad	Teknað	Yfirfarð	Kvartí	Síða
BIB	BIB/GG	SAS	1:50 / A1	-
Dags.	Verkefni	Teikning	Útgáfa	
20.12.2012	12151	5 P2 051	A	