



A	UEF	SS	11.01.2013
Tilfarla á dyrgöllum til að rýnika fyrir ofnum. Veggur þykktur við baðherbergi.			
ÚTGÁFA	TEKNIÐ	VIÐERFARIR	DAÐS
SÍMNINGAR			

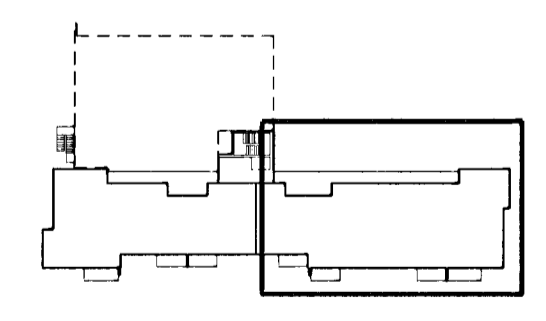

ASK ARKITEKTAR EHF.  
 GÍSGÓTU 9 • 101 REYKJANÁK  
 SÍMI 515 0300 FAX 515 0319  
 www.ask.is

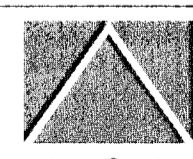

ARTUN ADALHÖNDURAR  
*Sigurður Sigurðsson*  
 ARKITEKTAR

VERKEINI	SKIPALÓN 5 HAFNARFIRÐI	SKALI M:	1:50
TEKNIÐ	VERKTEKNING	TEKNIÐ	SS
VIÐERF.	GRUNNMYND 1.HÆÐ	VIÐERF.	UEF
DAÐS		SS	
ÚTGÁFA		ÚTGÁFA	18.11.2012
VIÐERF.	20-04	VIÐERF.	A

ÖLL MÆTT OG AFTUR TEKNIÐ GR. HÆÐ SAMÞYKKTAR ARKITEKTA. ÖÐUR SKAÐA NÆLA UPP AF TEKNIÐ.