


A	UEF	SS	11.01.2013
Tilfarla á þyrnging til að rýnka fyrir öfn.			
ÚTGAFA	TEIKNAD	YFIRFARND	DAGS
BREYTINGAR			

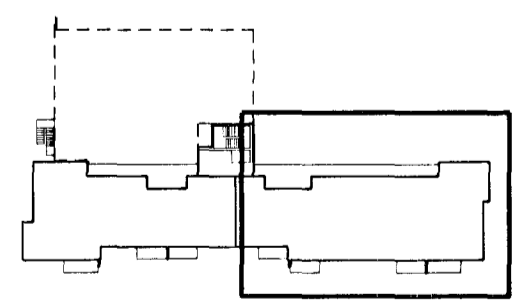

ASK ARCHITECTUR SMP
GERSDÓTTU 9 101 REYKJAVÍK
SÍMI 515 0200 FAX 515 0219
www.ask.is

ARTUNADALHÖNDURAR
Sigurður Sigurðsson ARKITEKTAR
Sigurður Sigurðsson F.H. Hrólfur S. Gunnarsson

VERKERNI	SKIPALÓN 5 HAFNARFIRÐI
TEKNAÐ	1:50
TEIKNAD	SS
YFIRFARND	UEF
DAGS	SS
16.11.2012	
0779	20-08
A	